


SKÝRINGAR:

- — — — — KALT VATN
- - - - - HEITT
- — — — — KALDAVATNSKRANI
- » — — — — — HEITA
- ⊗ RENNILOKI
- ⊗ — — — — — MED SPINDLI UPPUR JÖRD
- ⊗ EINSTREYMISLOKI
- VATNSMÆLIR
- GV GARDVATN


PÍPUR SKULU EINANGRADAR MEÐ 20mm
GLERULLARHÖLKUM OG VAFÐAR MEÐ PLASTDÚK
ALLT EFNI, PÍPUR OG FITTINGS SKAL VERA
GALVANISERAÐ.
KERFI SKAL PRÖFA MED KÖLDU VATNI OG
6 KG./cm² ÞRÝSTINGI.
BALLOFIX RENNILOKAR SEU VID HVERT TÆKI
EINSTREYMISLOKI VID ÞVOTTAVELAR.
FRAGANGUR INNTAKS OG LOFTPÚÐAR
SKV. FORSKR. VATNSV. R.V.

LOFTPÚÐI

EFST Á OLLUM LODRETTUM
STOFNUM SKAL VERA 30 cm
LANGUR LOFTPÚÐI, ÞVERMAL JAFNT
OG SVERASTI HLUTI STOFNSINS TALID
FRA GREINGU VID ADALADFÆRSLUÆÐ

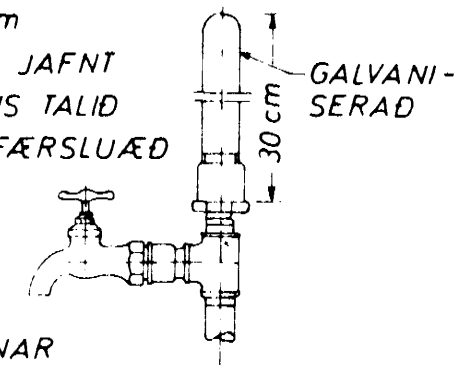


EINNIG SKAL VERA SAMSKONAR
LOFTPÚÐI Á HLIDARGREINUM, SEM
LENGRI ERU EN 8 M ÞVERMAL JAFNT
OG SVERASTI HLUTI HLIDARGREINAR.

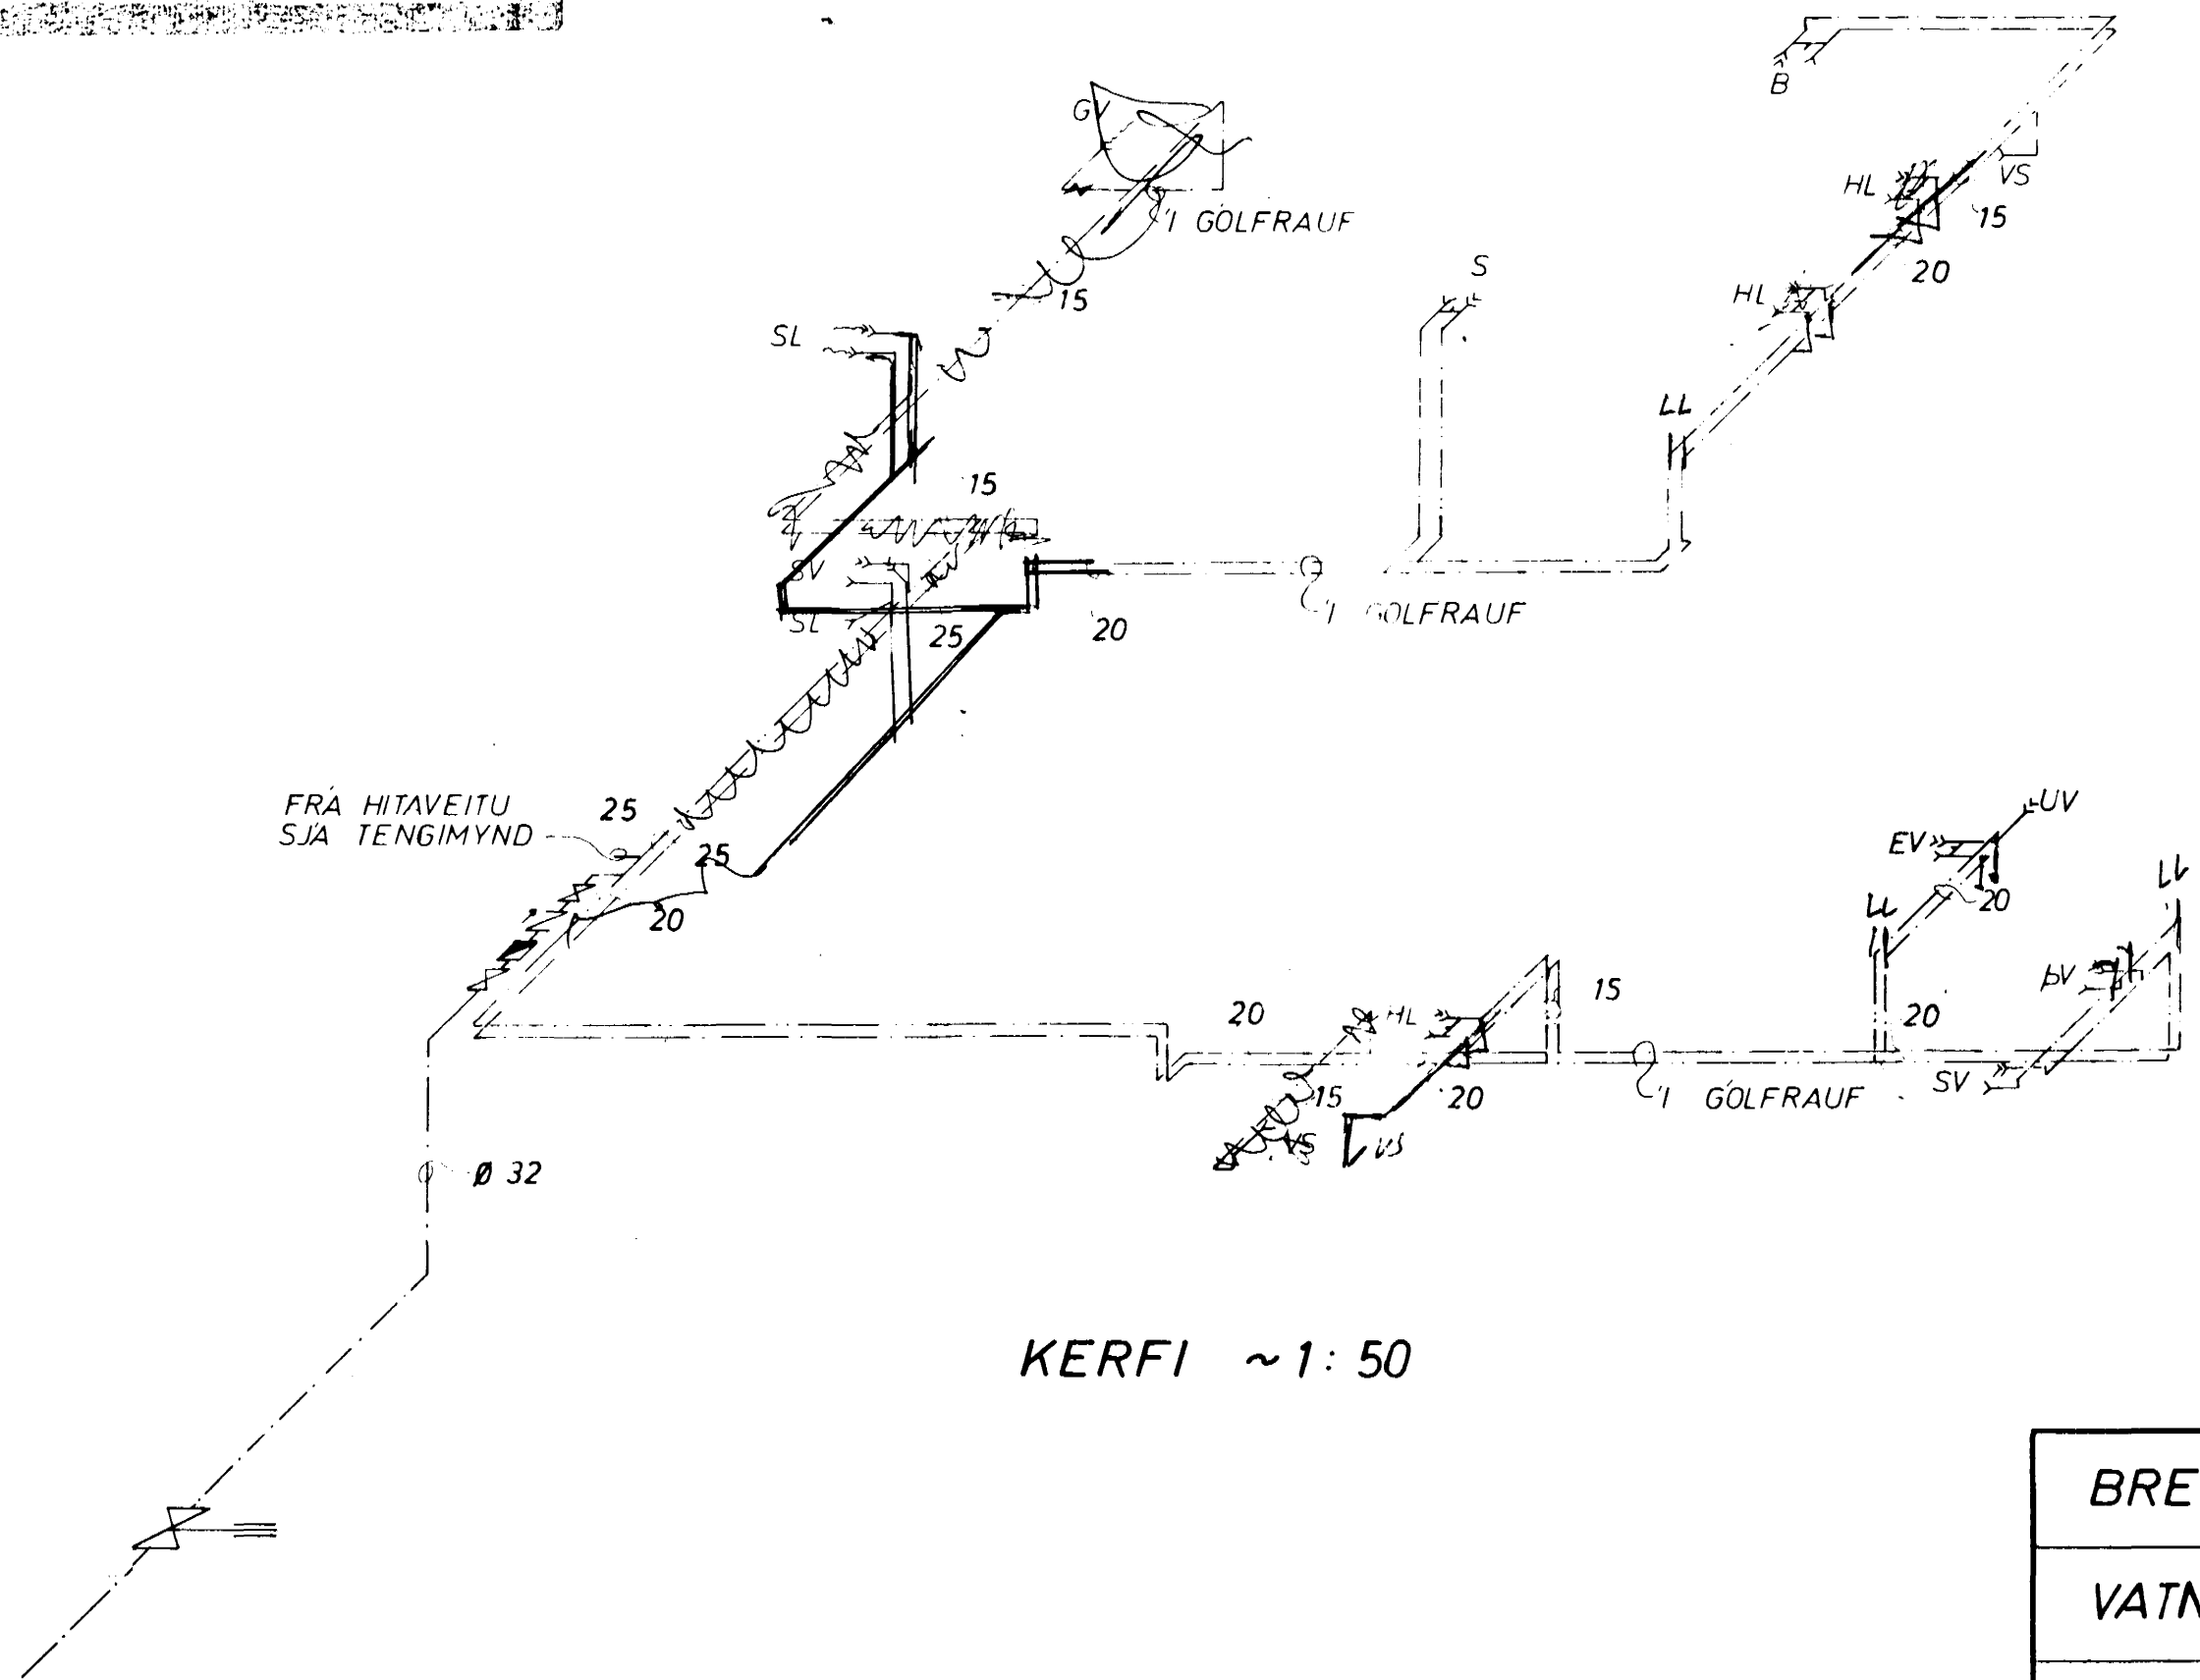

FRÁ HITAVEITU
SJA TENGIMYND

KERFI ~ 1:50

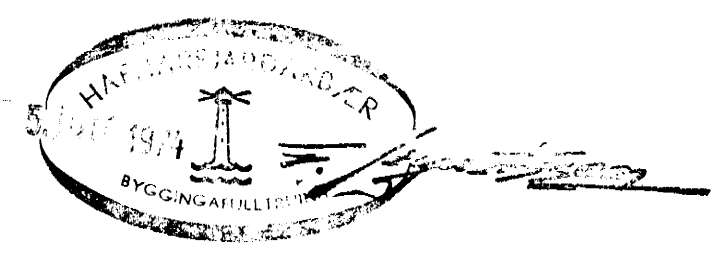

BREIÐVANGUR 71	MÆLIKVARDI ~1:50	VERK 7412	TEIKN NR 7
VATNSLÖGN KERFI	Hannað: <i>[Signature]</i> Teiknað: <i>[Signature]</i>	Yfirfarið: <i>[Signature]</i> Samb: <i>[Signature]</i>	DAGS JÚNÍ '74
JÓHANN GUNNAR BERGPÓRSSON VERKFR MVFI STRANDGÖTU 11 — HAFNARFIRÐI — SÍMI 53315	BREYTT		