

SKÝRINGAR:

- — — — — KALT VATN
- - - - - HEITT
- — — — — KALDAVATNSKRANI
- — — — — HEITA
- — — — — RENNILOKI
- — — — — MED SPINDLI UPPUR JÖRD.
- — — — — EINSTREYMISLOKI
- — — — — VATNSMÆLIR
- GV GARDVATN

PIPUR SKULU EINANGRAÐAR MEÐ 20mm
GLERULLARHÖLKUM OG VAFÐAR MEÐ PLASTDÚK
ALLT EFNÍ, PIPUR OG FITINGS SKAL VERA
GALVANISERAÐ.

KERFI SKAL PRÓFA MEÐ KÖLDU VATNI OG
6 KG/cm² ÞRÝSTINGI.


BALLOFIX RENNILOKAR SEU VIÐ HVERT TÆKI
EINSTREYMISLOKI VIÐ ÞYTTAVELAR.

FRAGANGUR INNTAKS OG LOFTPÚÐAR

SKV FORSKR. VATNSV R.V.


LOFTPÚÐI

EFST Á ÖLLUM LÖÐRETTUM
STOFNUM SKAL VERA 30 cm
LANGUR LOFTPÚÐI, ÞVERMAL JAFNT
OG SVERASTI HLUTI STOFNSINS TALID
FRA GREININGU VIÐ ADALADFÆRSLUÆÐ

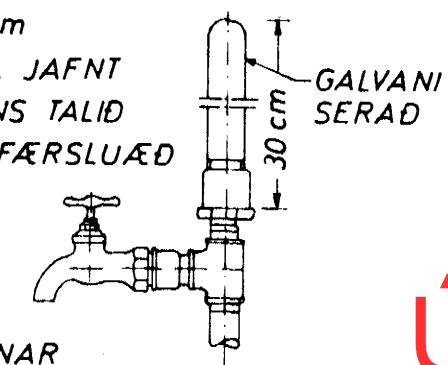


EINNIG SKAL VERA SAMSKONAR
LOFTPÚÐI Á HLIDARGREINUM, SEM
LENGRI ERU EN 8 M. ÞVERMAL JAFNT
OG SVERASTI HLUTI HLIDARGREINAR.

Úr Gildi

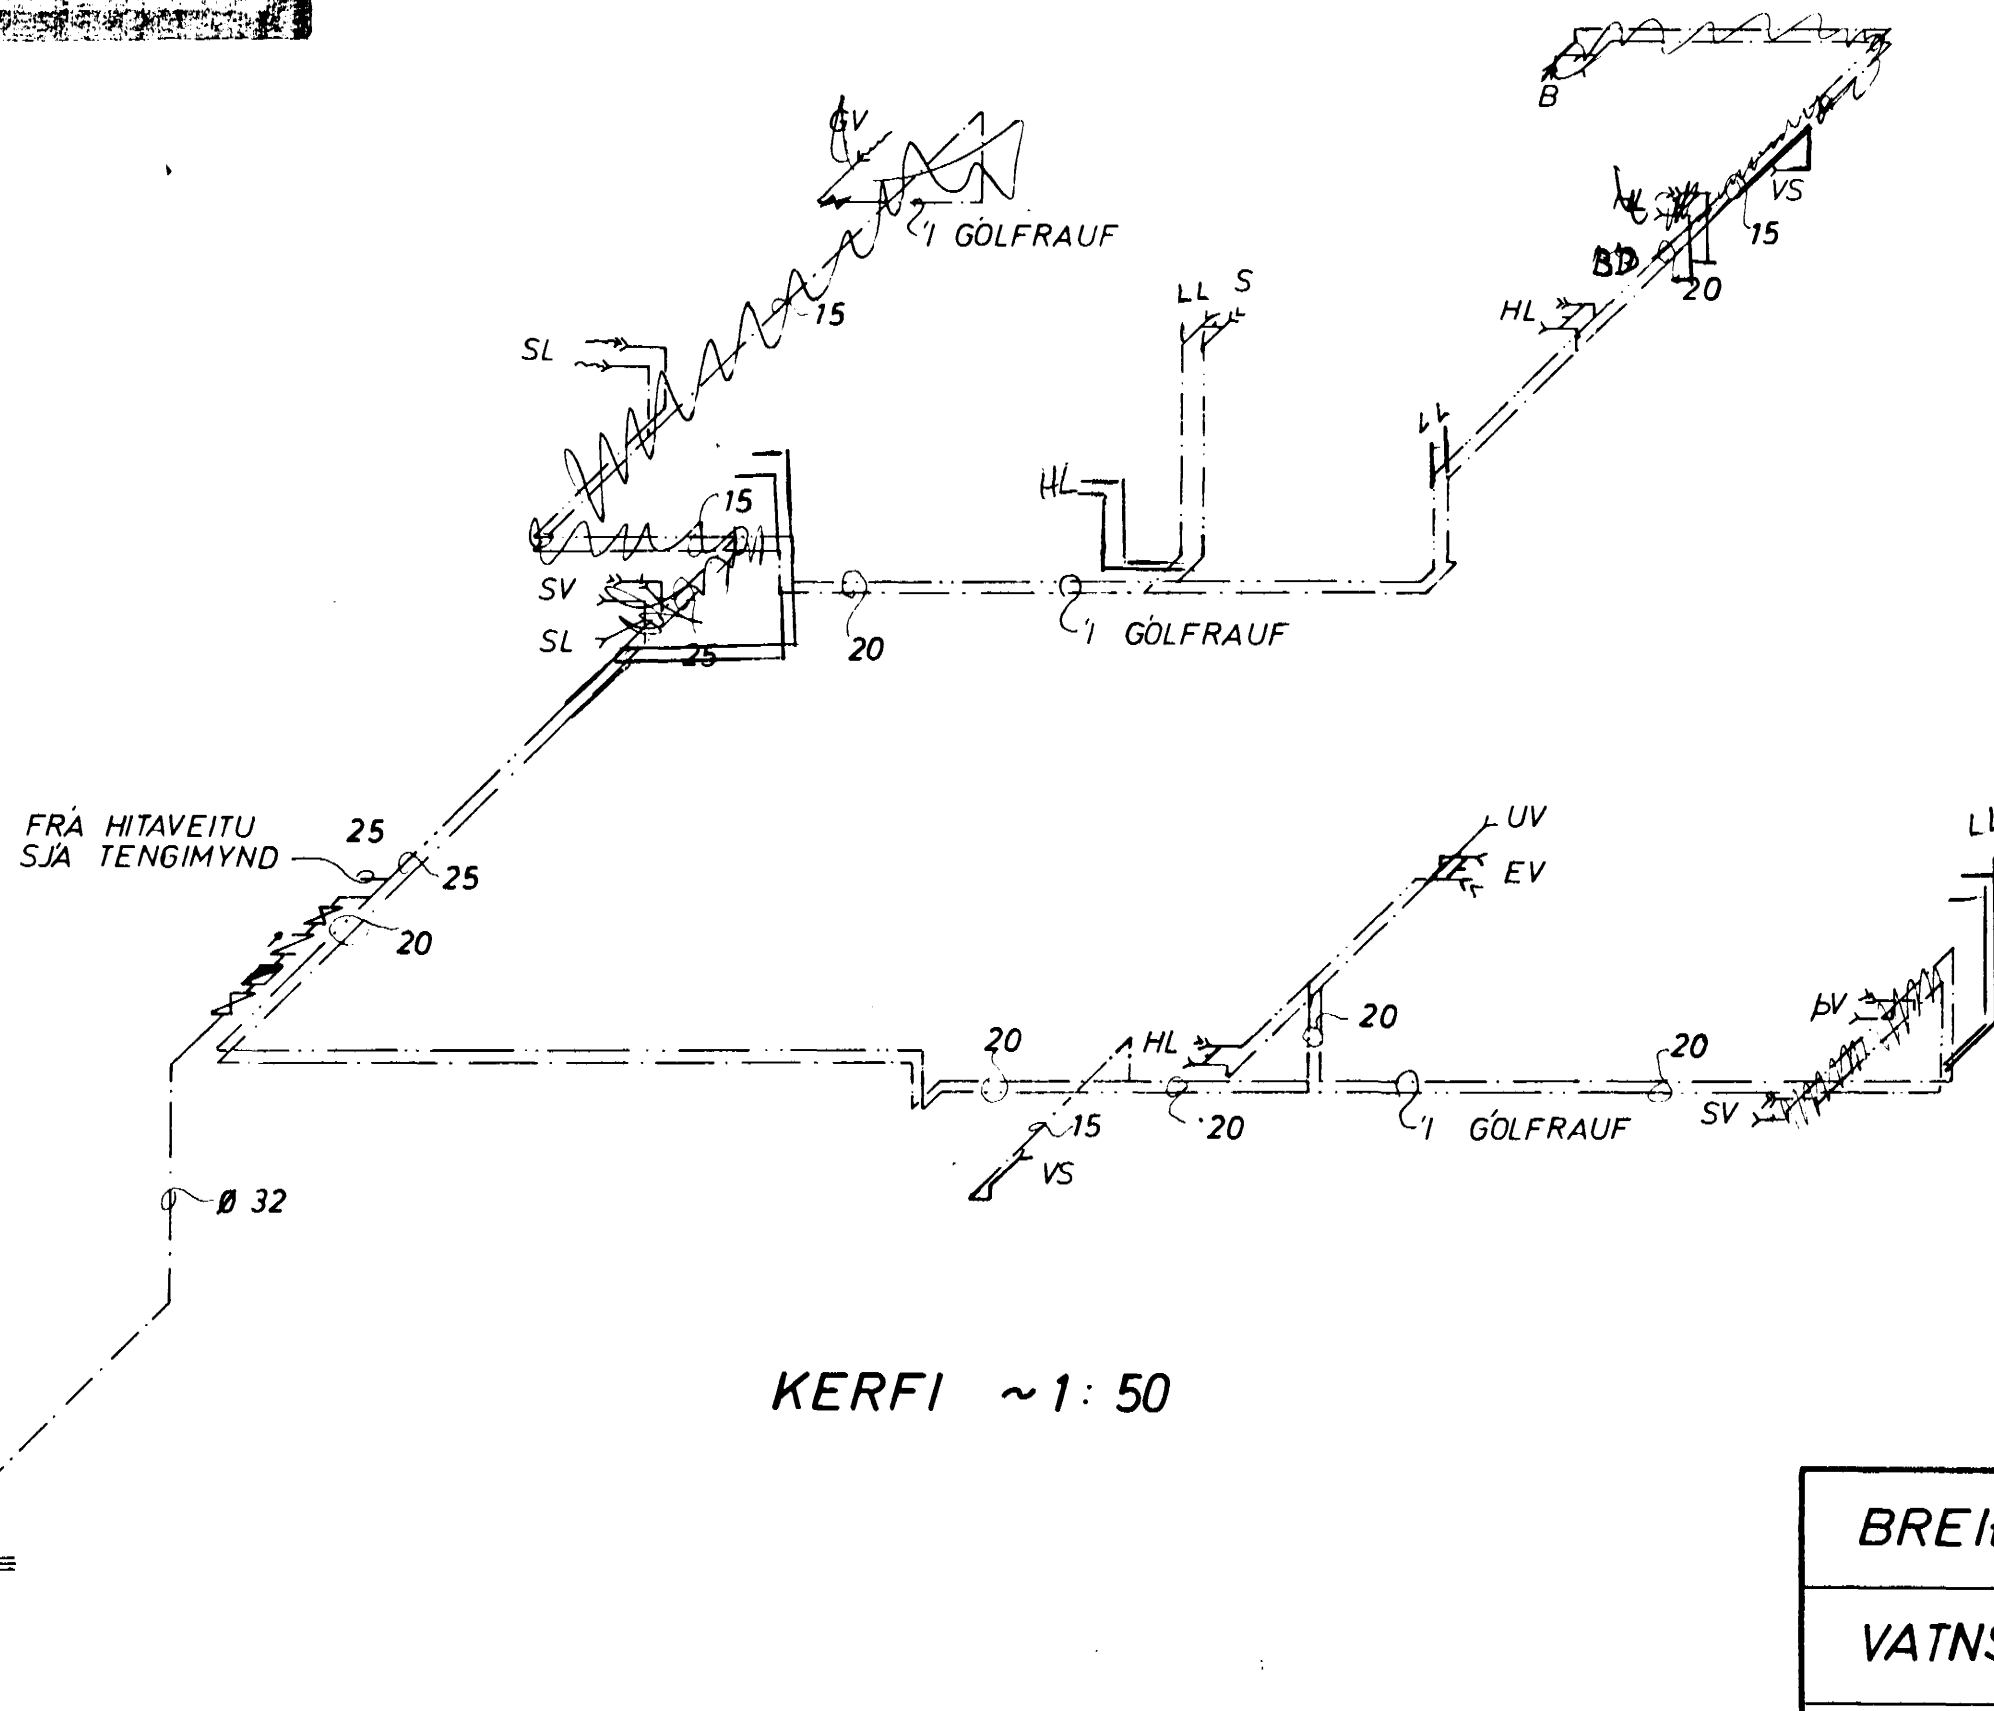

KERFI ~ 1:50

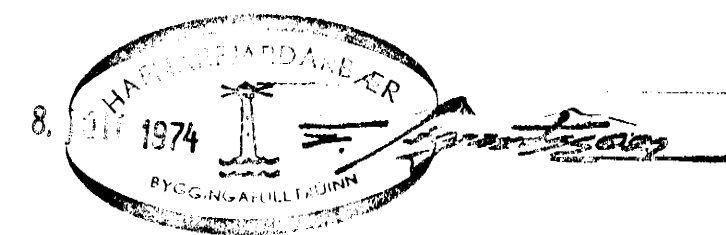

BREIÐVANGUR 73 - 79	MÆLIKVARÐI ~ 1:50	VERK 7412	TEIKN NR 7
VATNSLÖGN KERFI	Hannað: <i>[Signature]</i> Teiknað: <i>[Signature]</i>	Yfirfarið: Samb: <i>[Signature]</i>	DAGS JÚNÍ '74
JÓHANN GUNNAR BERGPÓRSSON VERKFR MVFI STRANDGÖTU 11 — HAFNARFIRÐI — SÍMI 53315	BREYTT		