OFNASKRÁ Δ T 40 C°

NR	HITATAP KCAL/T	TENGI	MESTA HÆÐ Í CM.	MESTA LENGD Í CM
1	900	C D 10	70	70
2	900	C B 10	70	150
3	400	C D 10	90	50
4	800	C D 10	90	120
5	690	C B 10	70	150
6	690	C B 10	70	150
7	3800	A D 15	45	390
8	750	C B 10	70	150
9	800	A D 10	70	100
10	1400	A D 10	70	150
11	1000	C D 10	70	90
12	2300	C B 15	90	550

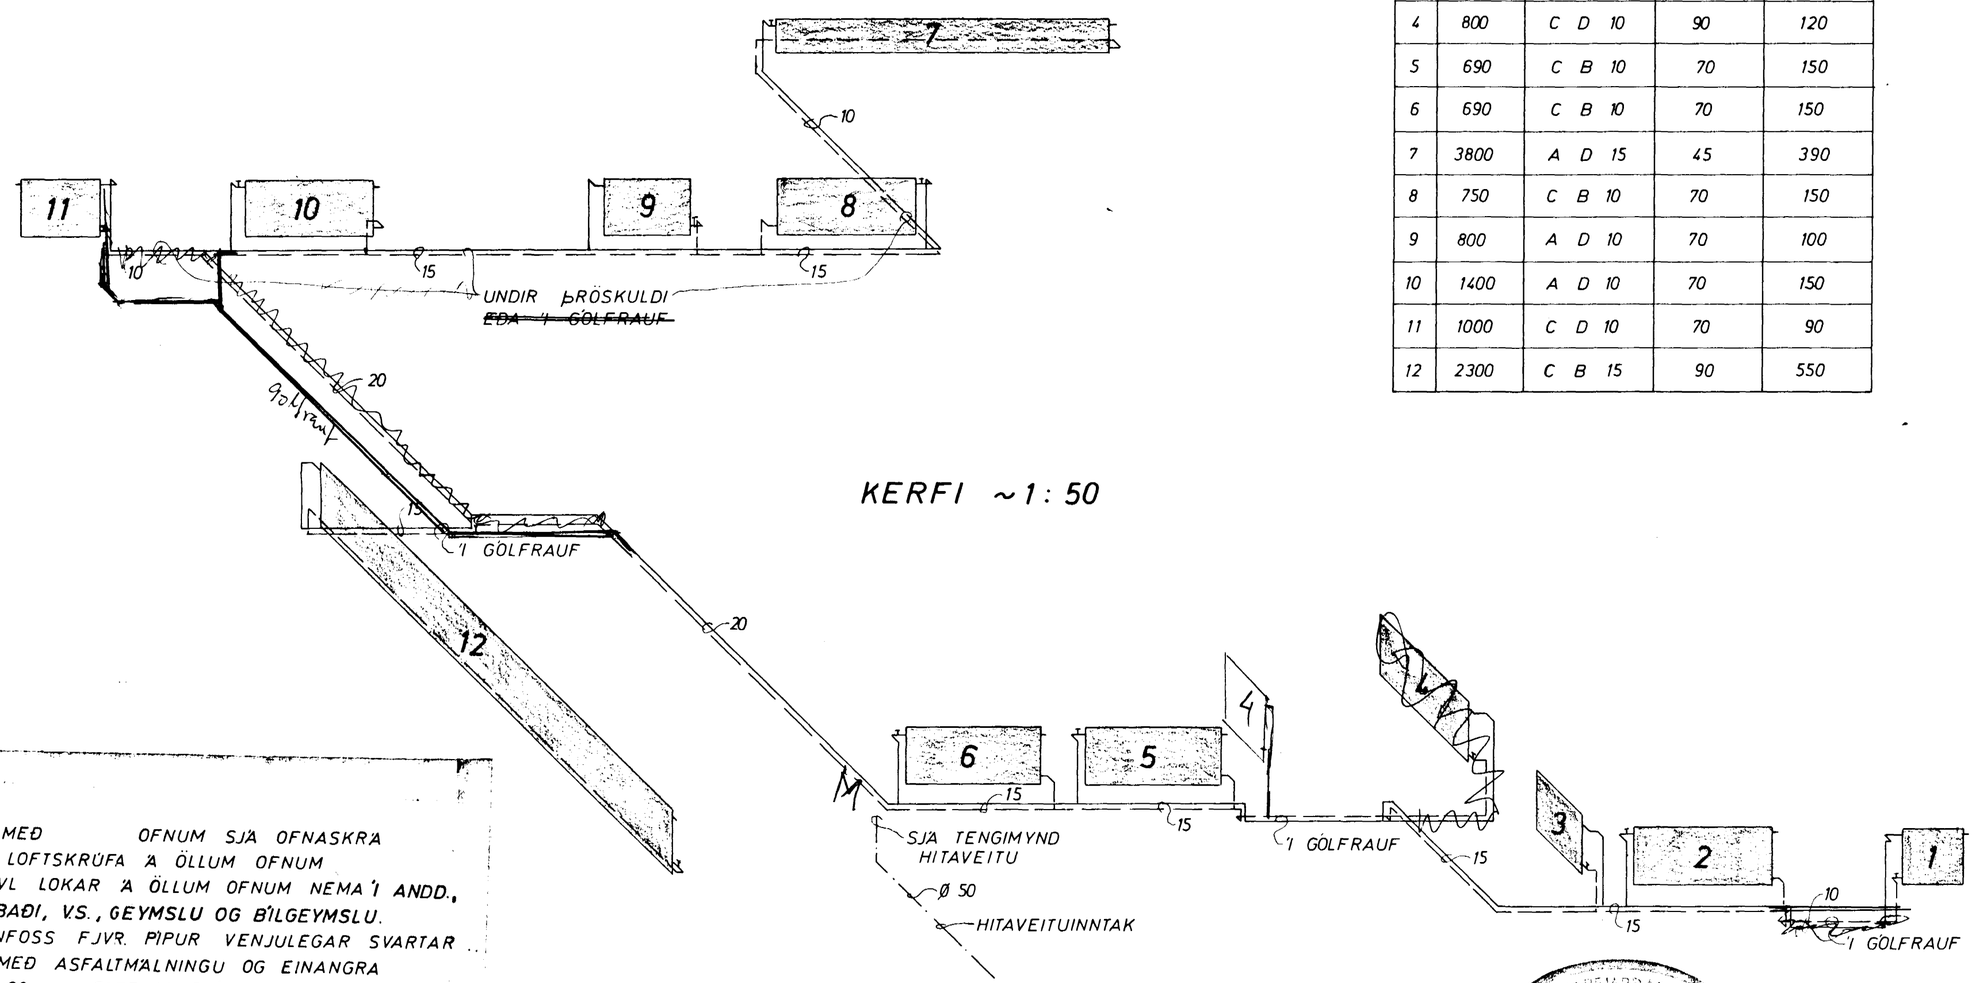

SKÝRINGAR:
REIKNAÐ ER MEÐ OFNUM SJÁ OFNASKRÁ
STILLIHNÉ OG LOFTSKRÚFA Á ÖLLUM OFNUM
DANFOSS RAVL LOKAR Á ÖLLUM OFNUM NEMA Í ANDD., ÞVOTTAHÚSI, BAÐI, V.S., GEYMSLU OG BÍLGEYMSLU.
ÞAR SEM DANFOSS FJVR. PÍPUR VENJULEGAR SVARTAR SKAL MÁLA MEÐ ASFALTMÁLNINGU OG EINANGRA MEÐ. MINNST 20 mm GLERULLARHÖLKUM OG VEFJA MEÐ PLASTDÚK.
VEGGJAEINANGRUN A.M.K. 2 1/2" PLAST.
ÞAKEINANGRUN A.M.K. 4"
TVÖFALT GLER Í GLUGGUM.
PÍPUR LIGGI Í EINANGRUN ÚTVEGGJA EÐA Í GÓLFRAUFUM.
——— TÁKNAR RÁS (HEITAR PÍPUR)
- - - - —·—·— BAKRÁS (KALDAR PÍPUR)

8. JÚLÍ 1974

BREIÐVANGUR 73 - 77	MÆLIKVARÐI ~1 : 50	VERK 7412	TEIKN NR 9
HITALÖGN KERFI	Hannað: GSB Teiknað:	Yfirfarið: Samþ: GSB	DAGS JÚNÍ '74
JÓHANN GUNNAR BERGÞÓRSSON VERKFR MVFÍ STRANDGÖTU 11 — HAFNARFIRÐI — SÍMI 53315	BREYTT		