

SKÝRINGAR:

- KALT VATN
- - - HEITT
- Y - - - KALDAVATNSKRANI
- » - - - HEITA
- ⊗ RENNILOKI
- ⊗ — MED SPINDLI UPPUR JÖRD.
- ⊕ EINSTREYMISLOKI
- VATNSMÆLIR
- GV GARDVATN

PIPUR SKULU EINANGRADAR MED 20mm GLERULLARHÖLKUM OG VAFÐAR MED PLASTDÚK ALLT EFNI, PIPUR OG FITTINGS SKAL VERA GALVANISERAD.


KERFI SKAL PRÖFA MED KÖLDU VATNI OG 6 KG/cm² ÞRÝSTINGI.

BALLOFIX RENNILOKAR SEU VID HVERT TÆKI EINSTREYMISLOKI VID ÞVÖTTAVÉLAR.

FRAGANGUR INNTAKS OG LOFTPÚÐAR SKV FORSKR VATNSV R.V.


LOFTPÚÐI

EFST Á ÖLLUM LÖDRETTUM STOFNUM SKAL VERA 30 cm LANGUR LOFTPÚÐI, ÞVERMAL JAFNT OG SVERASTI HLUTI STOFNSINS TALID FRA GREININGU VID ADALADFÆRSLUÆÐ

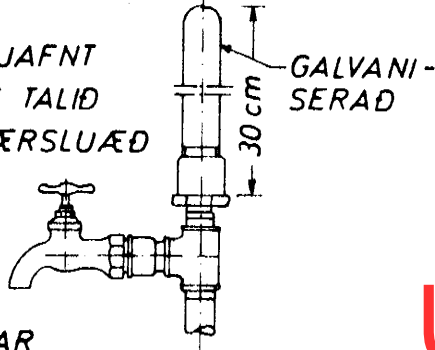

EINNIG SKAL VERA SAMSKONAR LOFTPÚÐI Á HLIDARGREINUM, SEM LENGRI ERU EN 8 M. ÞVERMAL JAFNT OG SVERASTI HLUTI HLIDARGREINAR.

Úr Gildi

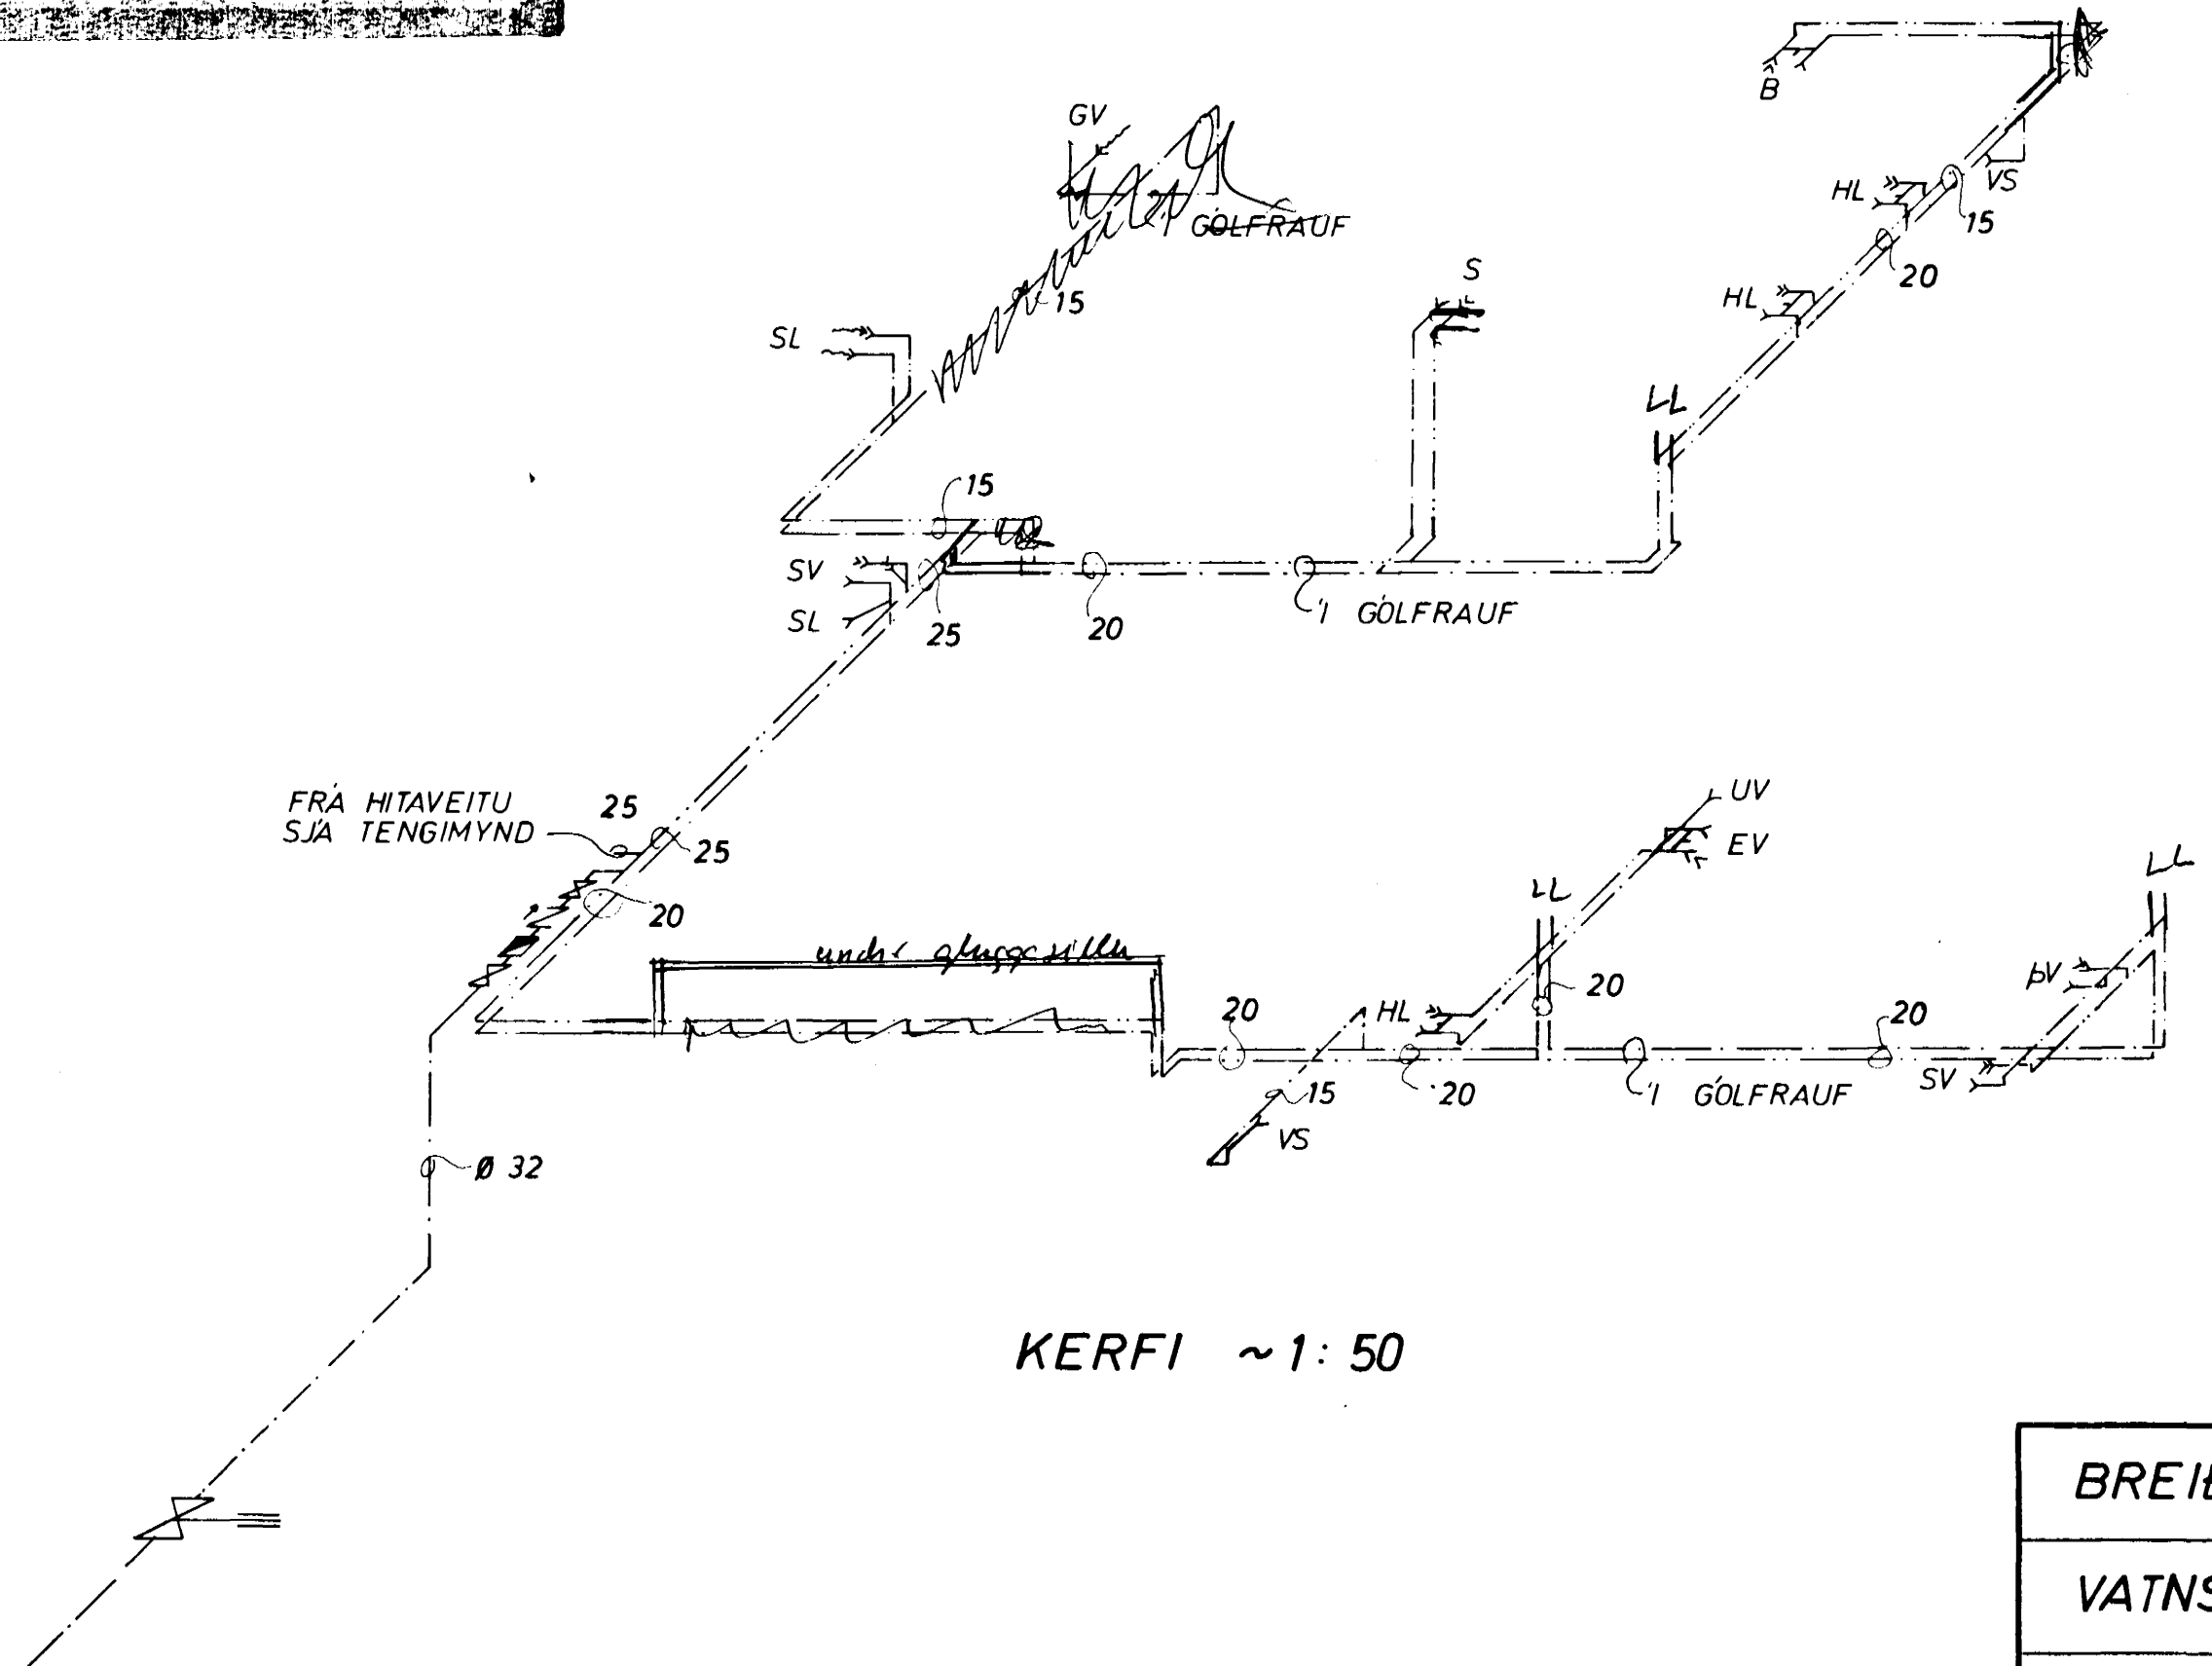

18. júlí 1974

HAFNARFIRÐI
BYGGINGAULLTRUINN

| | | | |
|---|---|--|------------------|
| BREIDVANGUR 73 - 79 | MÆLIKVARÐI ~ 1:50 | VERK 7412 | TEIKN NR 7 |
| VATNSLÖGN KERFI | Hannað: <i>[Signature]</i> Teiknað: <i>[Signature]</i> | Yfirfarið: Samb: <i>[Signature]</i> | DAGS JÚNÍ 74. |
| JÓHANN GUNNAR BERGÞÓRSSON VERKFR MVFI STRANDGÖTU 11 — HAFNARFIRÐI — SÍMI 53315 | BREYTT | | |