



OFNASKRÁ $\Delta T 40 C^\circ$

NR	HITATAP KCAL/T	TENGI	MESTA	
			HÆÐ '1 CM	LENGD '1 CM
1	900	C D 10	70	70
2	900	C B 10	70	150
3	400	C D 10	90	50
4	800	C D 10	90	120
5	690	C B 10	70	150
6	690	C B 10	70	150
7	3800	A D 15	45	390
8	750	C B 10	70	150
9	800	A D 10	70	100
10	1400	A D 10	70	150
11	1000	C D 10	70	90
12	2300	C B 15	90	550

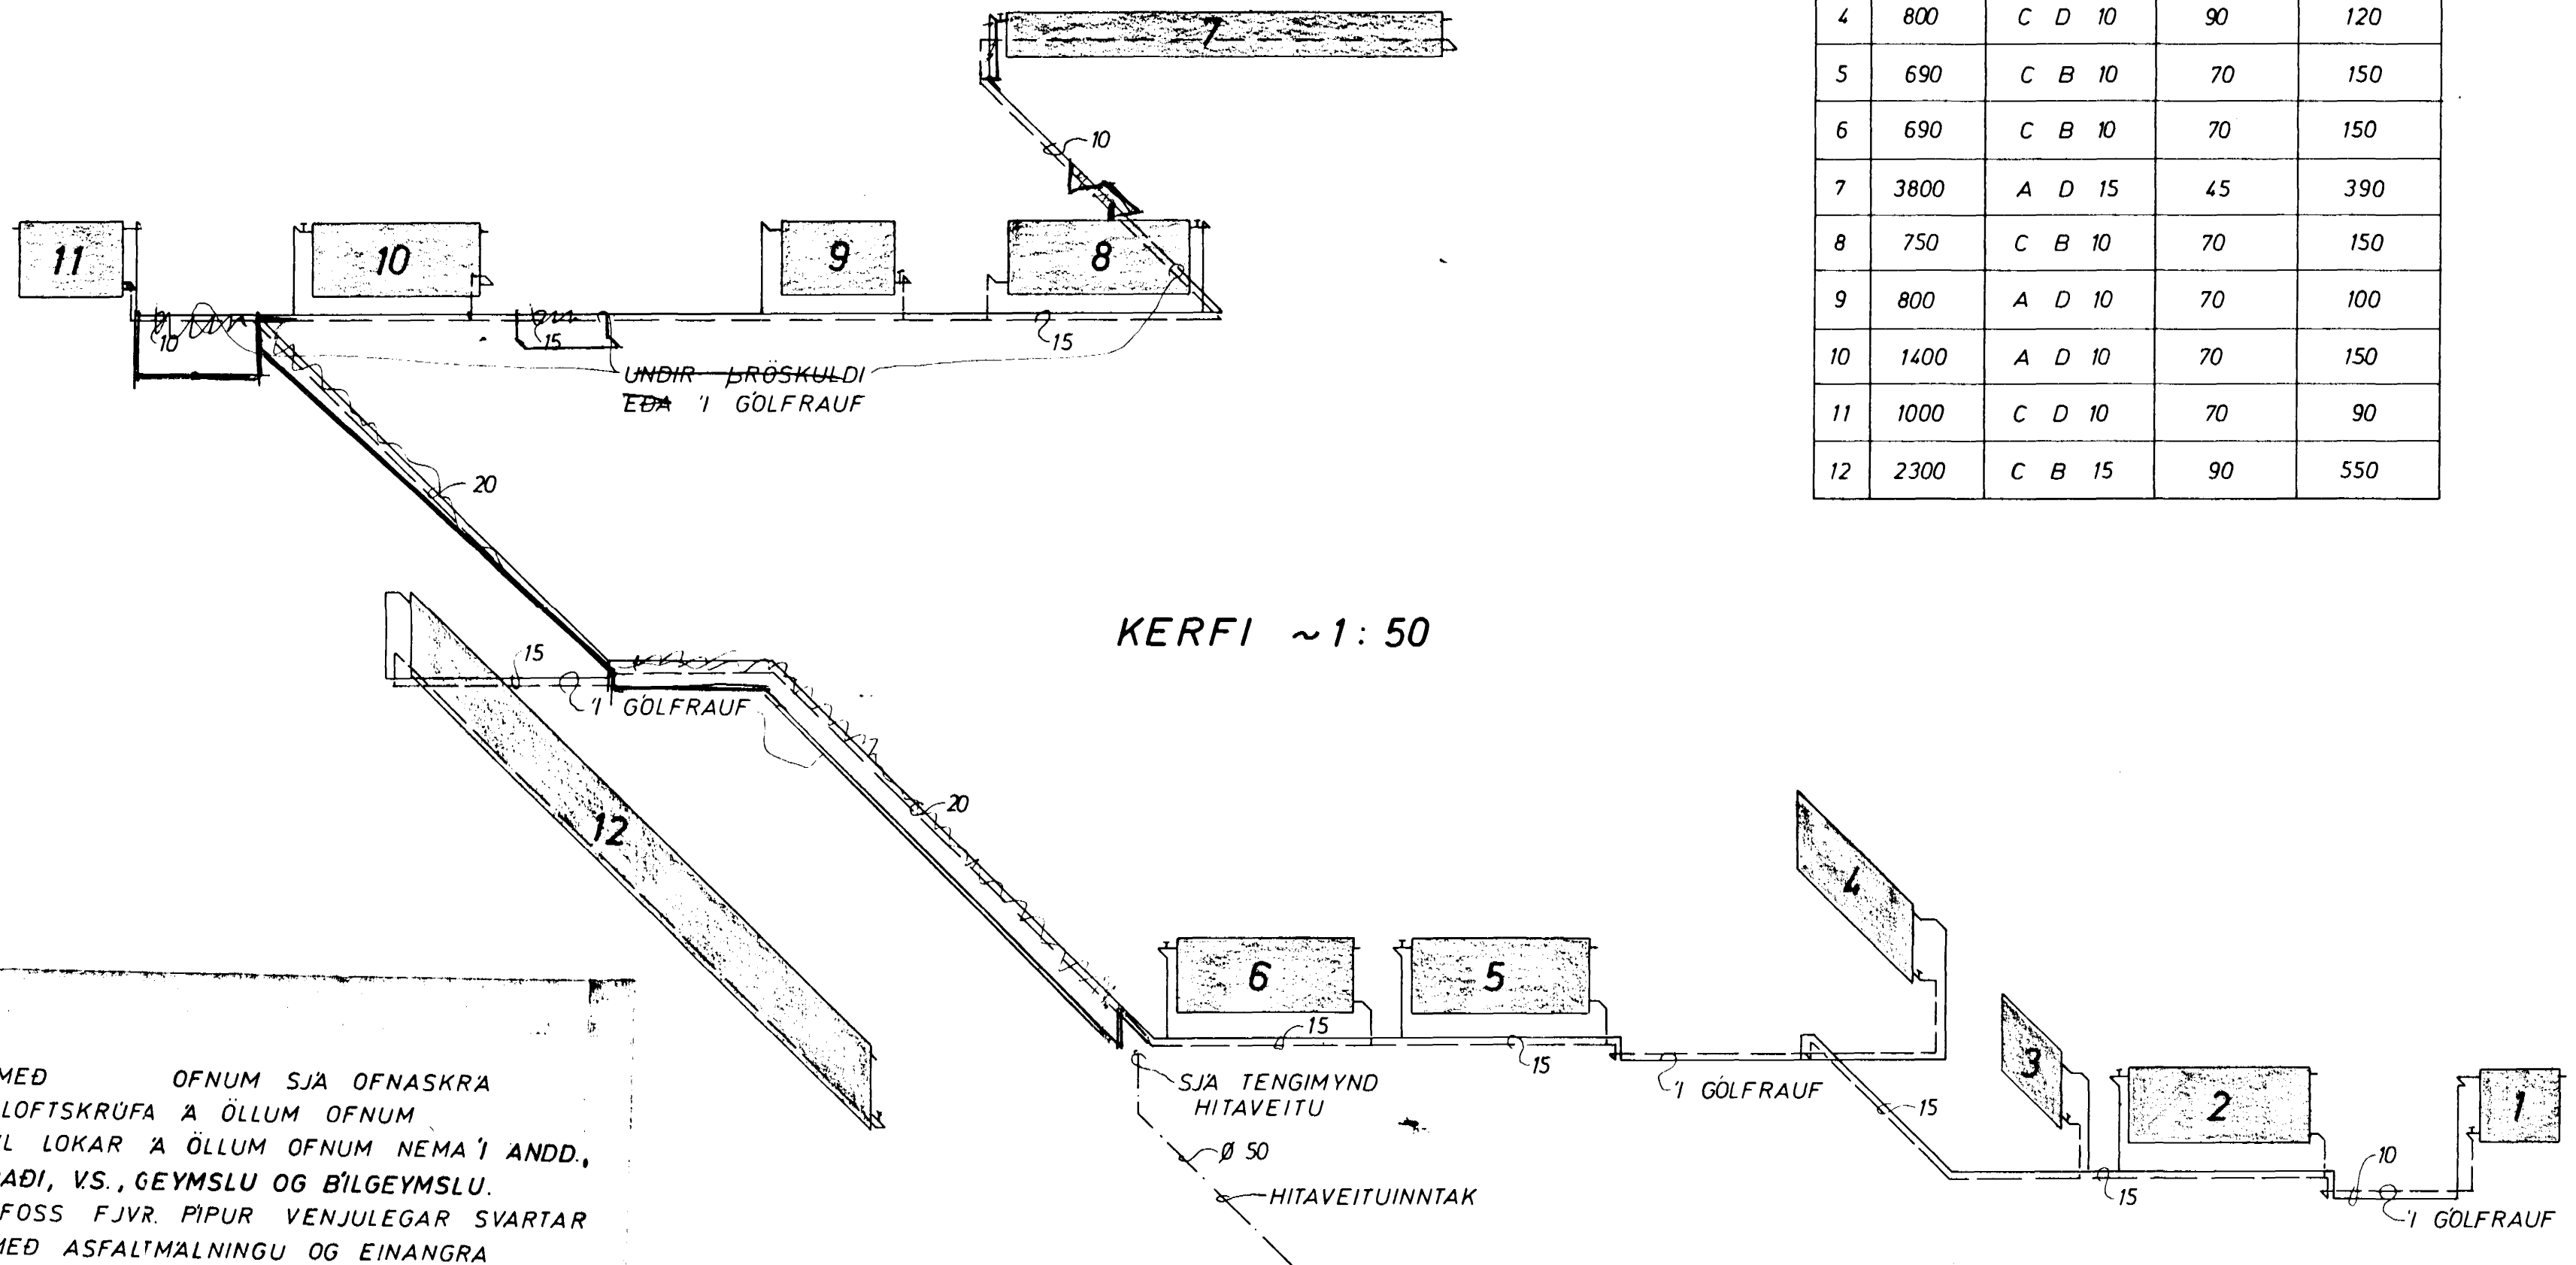

SKÝRINGAR:
 REIKNAD ER MED OFNUM SJA OFNASKRA
 STILLIHNE OG LOFTSKRUFU A OLLUM OFNUM
 DANFOSS RAVL LOKAR A OLLUM OFNUM NEMA 'I ANDD,
 ÞVOTTAHÚSI, BAÐI, V.S., GEYMSLU OG BILGEYMSLU.
 ÞAR SEU DANFOSS FJVR. PIPUR VENJULEGAR SVARTAR
 SKAL MALA MED ASFALTMALNINGU OG EINANGRA
 MED MINNST 20 mm GLERULLARHÖLKUM OG
 VEFJA MED PLASTDÜK.
 VEGGJAEINANGRUN A.M.K. 2 1/2" PLAST.
 ÞAKEINANGRUN A.M.K. 4"
 TVÖFALT GLER 'I GLUGGUM.
 PÍPUR LIGGI 'I EINANGRUN ÚTVEGGJA EÐA
 'I GOLFRAUFUM.
 ——— TAKNAR RAS (HEITAR PÍPUR)
 - - - - - BAKRAS (KALDAR PÍPUR)

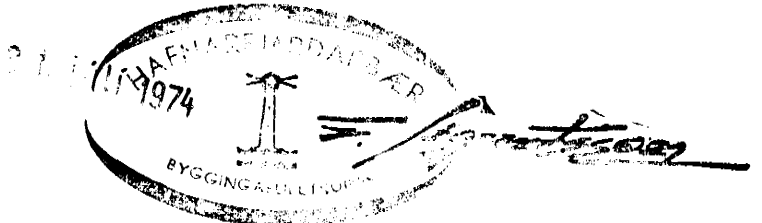

BREIÐVANGUR 73-77	MÆLIKVARÐI ~1:50	VERK 7412	TEIKN NR 9
HITALÖGN KERFI	Hannað: <i>JSB</i> Teiknað: <i>JMB</i>	Yfirfarið: Samb: <i>JSB</i>	DAGS JÚNÍ '74.
JÓHANN GUNNAR BERGPÓRSSON VERKFR MVFI STRANDGÖTU 11 — HAFNARFIRÐI — SÍMI 53315	BREYTT		