

**SKÝRINGAR:**

- KALT VATN
- - - - - HEITT
- »----- KALDAVATNSKRANI
- »----- HEITA
- ⊗ RENNILOKI
- ⊗ MED SPINDLI UPPUR JÖRD
- ⊗ EINSTREYMISLOKI
- ⊗ VATNSMÆLIR
- GV GARDVATN

PÍPUR SKULU EINANGRADAR MÆD 20mm  
GLERULLARHÖLKUM OG VAFÐAR MÆD PLASTDÚK  
ALLT EFNI, PÍPUR OG FITTINGS SKAL VERA  
GALVANISERAD.


KERFI SKAL PRÓFA MÆD KÖLDU VATNI OG  
6 KG/cm<sup>2</sup> ÞRÝSTINGI.

BALLOFIX RENNILOKAR SEU VÍÐ HVERT TAKI  
EINSTREYMISLOKI VÍÐ ÞYTTAVELAR.



FRAGANGUR INNTAKS OG LOFTPÚÐAR  
SKV. FORSKR. VATNSV. R.V.

**LOFTPÚÐI**

EFST Á ÖLLUM LÖDRETTUM  
STOFNUM SKAL VERA 30 cm  
LANGUR LOFTPÚÐI, ÞVERMÁL JAFNT  
OG SVERASTI HLUTI STOFNSINS TALÍÐ  
FRÁ GREININGU VÍÐ ADALADFÆRSLUÆÐ

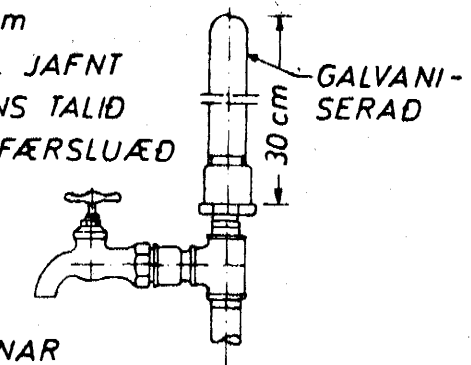

EINNIG SKAL VERA SAMSKONAR  
LOFTPÚÐI Á HLIDARGREINUM, SEM  
LENGRI ERU EN 8 M. ÞVERMÁL JAFNT  
OG SVERASTI HLUTI HLIDARGREINAR.

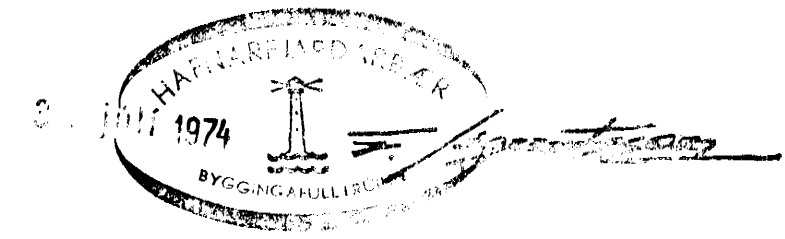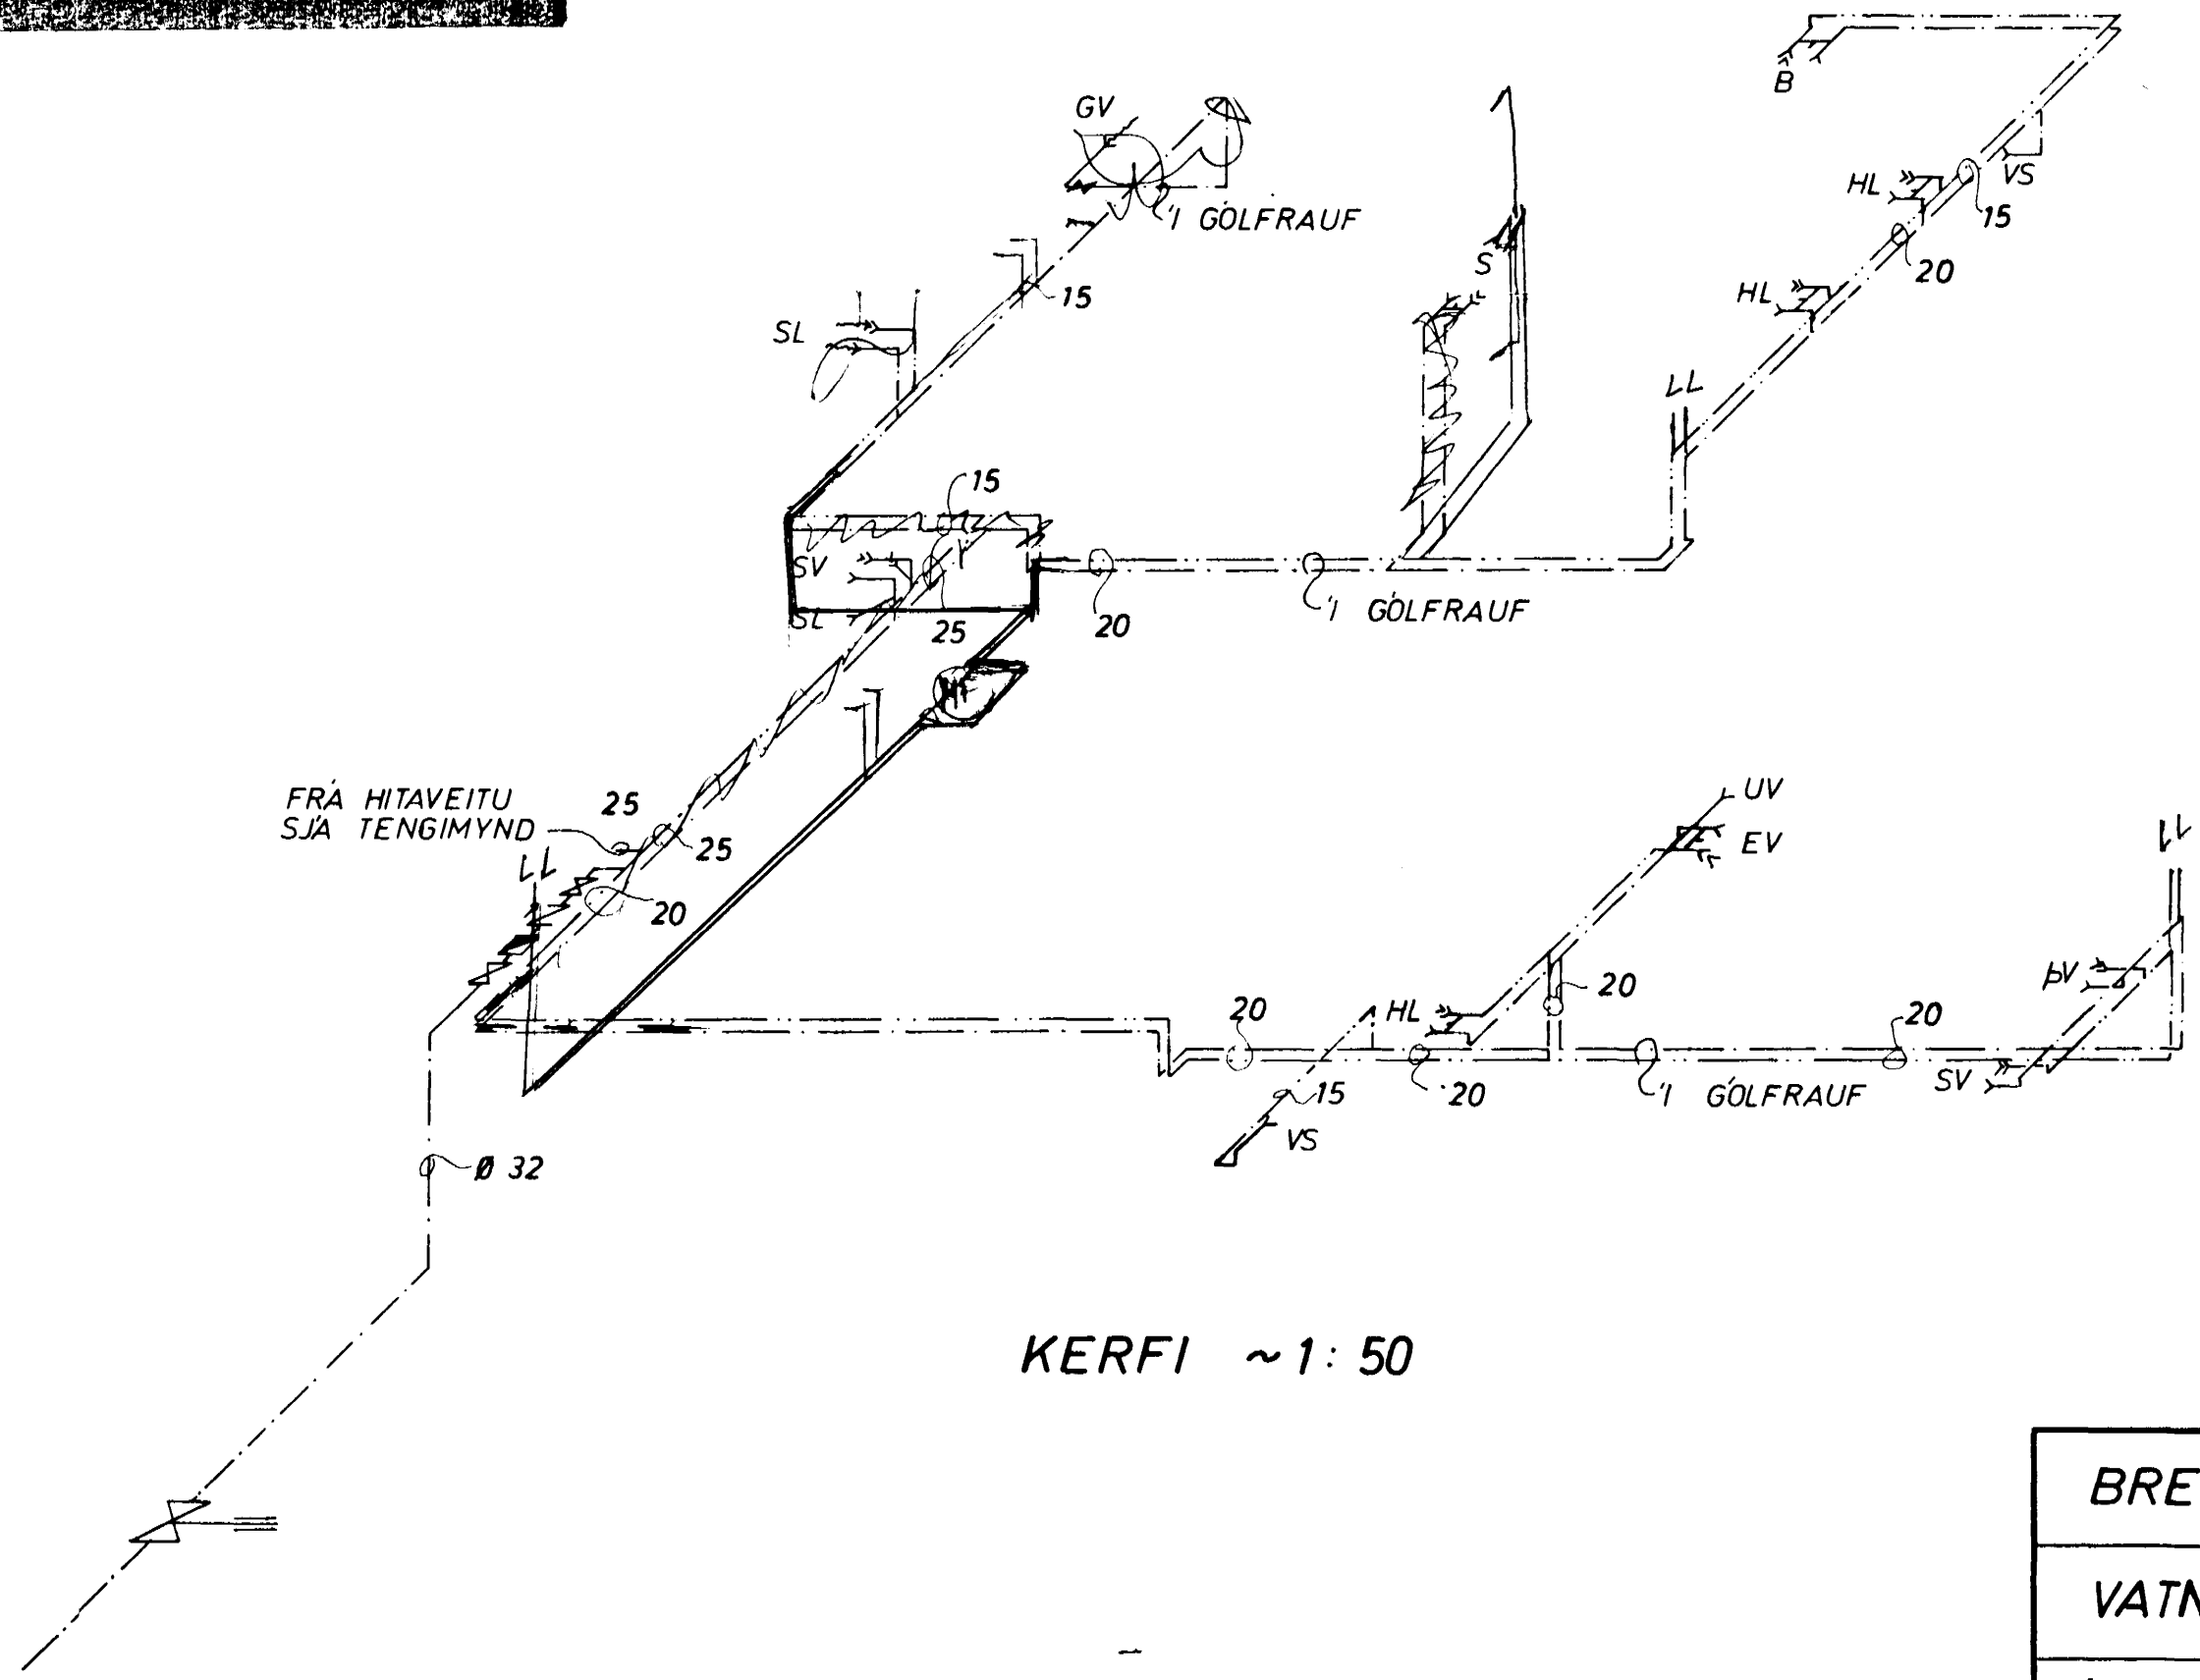

<b>BREIÐVANGUR 73 - 79</b>	MÆLIKVARÐI ~1:50	VERK 7412	TEIKN NR 7
<b>VATNSLÖGN KERFI</b>	Hannað: <i>FD</i> Teiknað: <i>FD</i>	Yfirfarið: <i>GB</i> Samb: <i>GB</i>	DAGS JÚNÍ 74.
<b>JÓHANN GUNNAR BERGPÓRSSON</b> VERKFR MVFI STRANDGÖTU 11 — HAFNARFIRÐI — SÍMI 53315	BREYTT		