



K 10 PRATTI Í GEGNUM SPERRUENDA

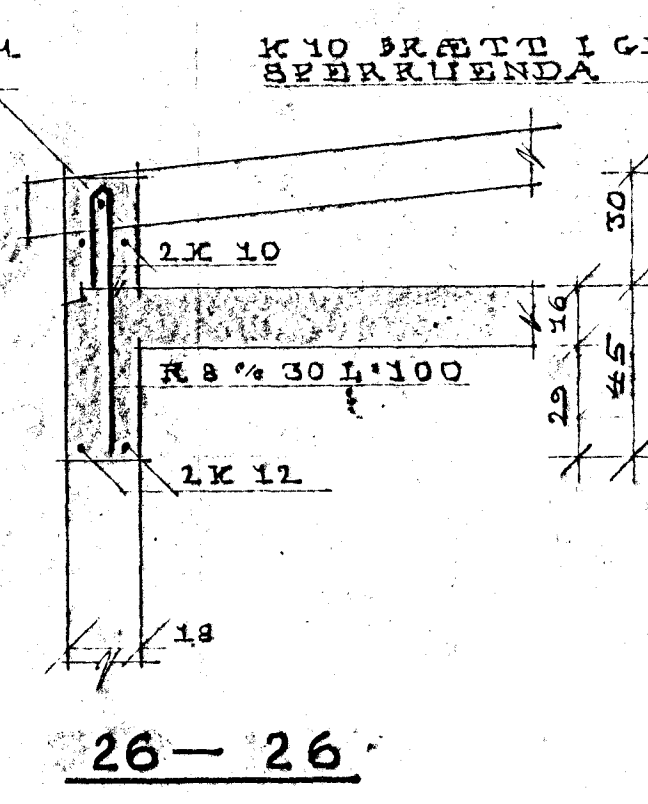


26-26

K 10 PRATTI Í GEGNUM SPERRUENDA

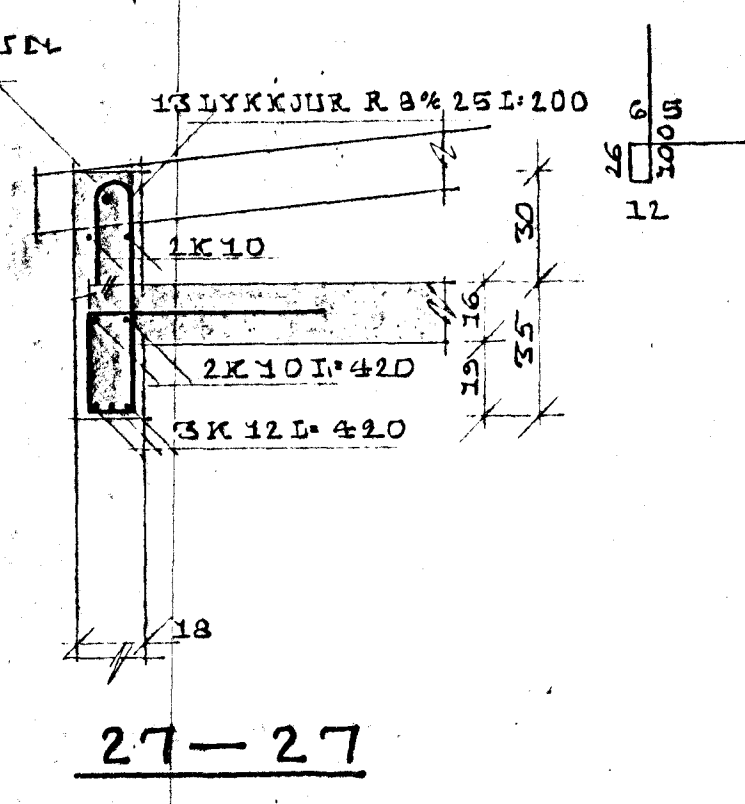

27-27

K 10 PRATTI Í GEGNUM SPERRUENDA

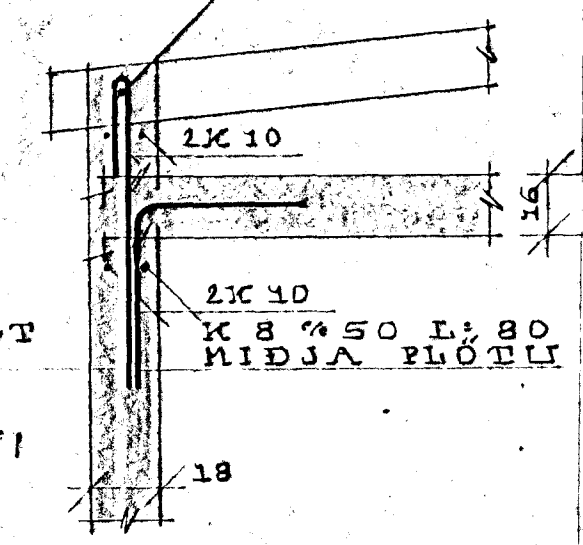

28-28

R 8% 50 L 130 BEYGT YFIR K 10

BEYGT INN Í MIDJA ÞLÖFLI

SKÝRINGAR:  
 ALHENNAR SKÝRINGAR SJÁ TEIKN. K03.

Loff. yfm III. hóf

BRÉYTT NÓV. '77. A.T.S.  
 BRÉYTING: FÉSTING SPERRUENDA  
 VÍÐ VEGGI FÖRÐ INN Á SNÍÐ  
 26-28.

BREIÐVANGUR 7

TEIKN. NR K 05	TEIKN. NR K 05	TEIKN. NR K 05
HEIT JARNALÖGN Í PLÖTU Y 4 H HEV 1:50 DAGS JÚNÍ 1977	TEIKN. A.T.S. REIKN. A.T.S.	TEIKN. NR K 05
TEIKNISTOFA HAUKS KARALDSSONAR SF. Sími 96-23202 AKUREYRI		