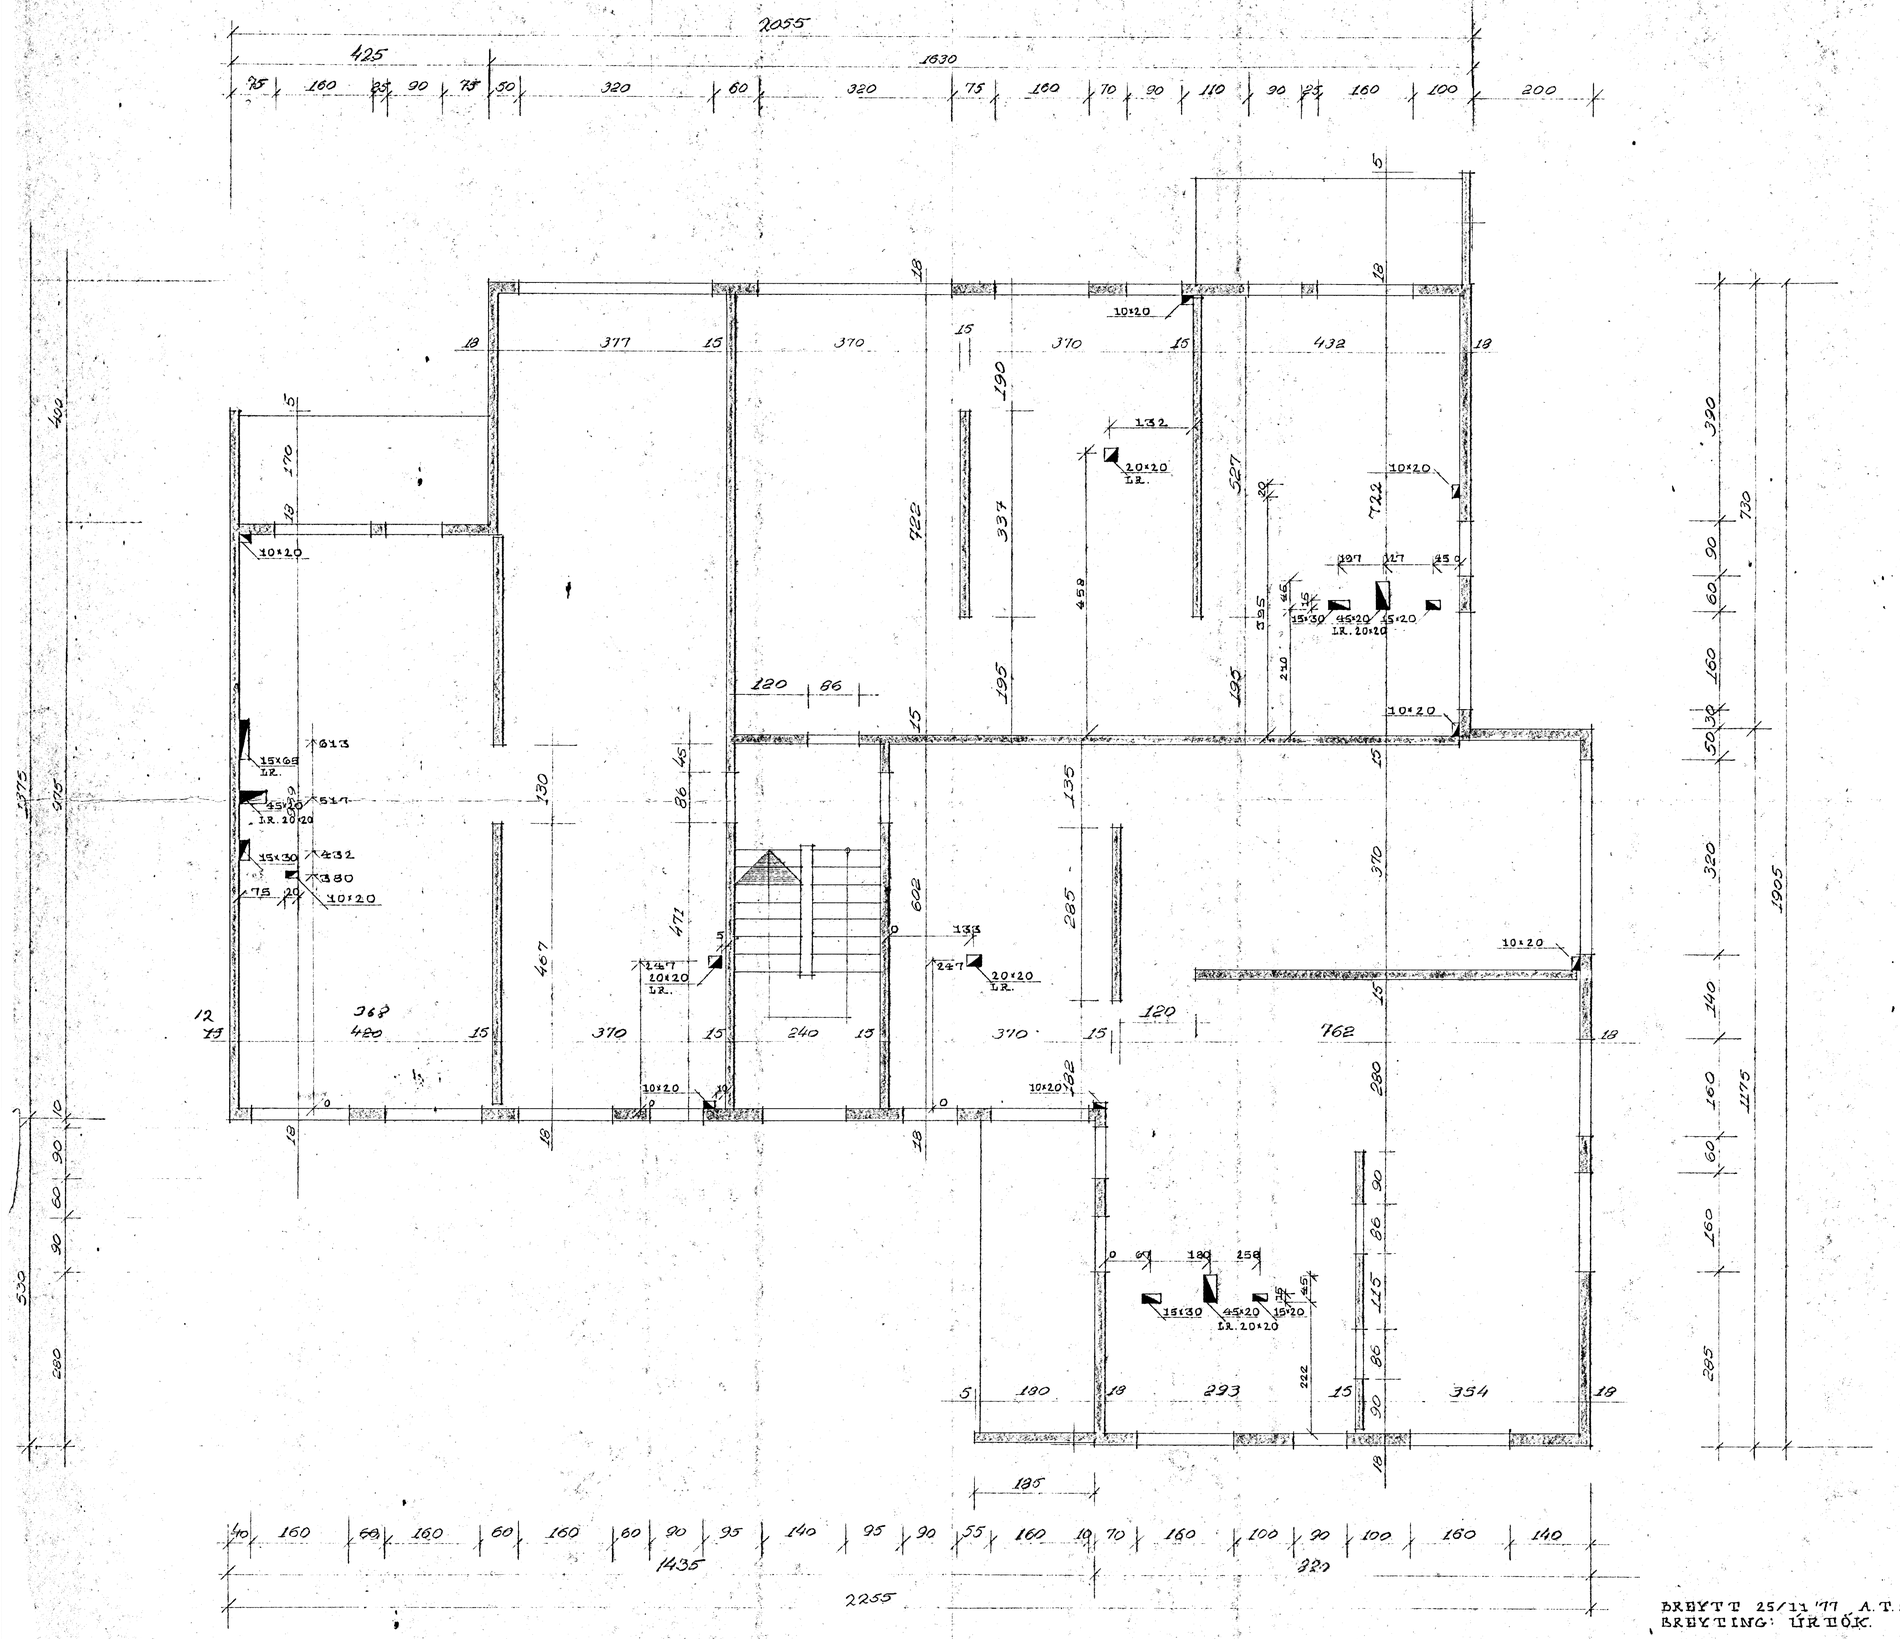

SKÝRINGAR VIÐ ÚRTÖK

▬ MERKIR GAT Í GEGNUM PLÖTU ATH. Í PLÖTUR YFIR 2. OG 3. HÆÐ KOMA ÖLL GÖT SEM SÝND ERU Á PESSARI TEIKN. Í PLÖTU YFIR 4. HÆÐ KOMA AÐEINS PAU GÖT SEM MERKT ERU MEÐ LR.

BREYTT 25/11 '77 A.T.S.
BREYTING: ÚRTÖK.

VERK **BREIÐVANGUR 7**

HEITI GRUNNMYND 2.-4.HÆÐ	MÁLSETNING	TEIKN. NR
MKV 1:50	TEIKN H.H.	A 10
DAGS	REIKN	

TEIKNISTOFA HAUKS HARALDSSONAR S.F. SÍMI 96-23202 AKUREYRI