


Samþykkt á fundi byggingar-
nefndar þ. 11.6.1977
BYGGINGAFULLTRÚINN
Í HAFNARFIRDI

Alb!
Sýn blað 1
F.H.S.
Ur Gildi

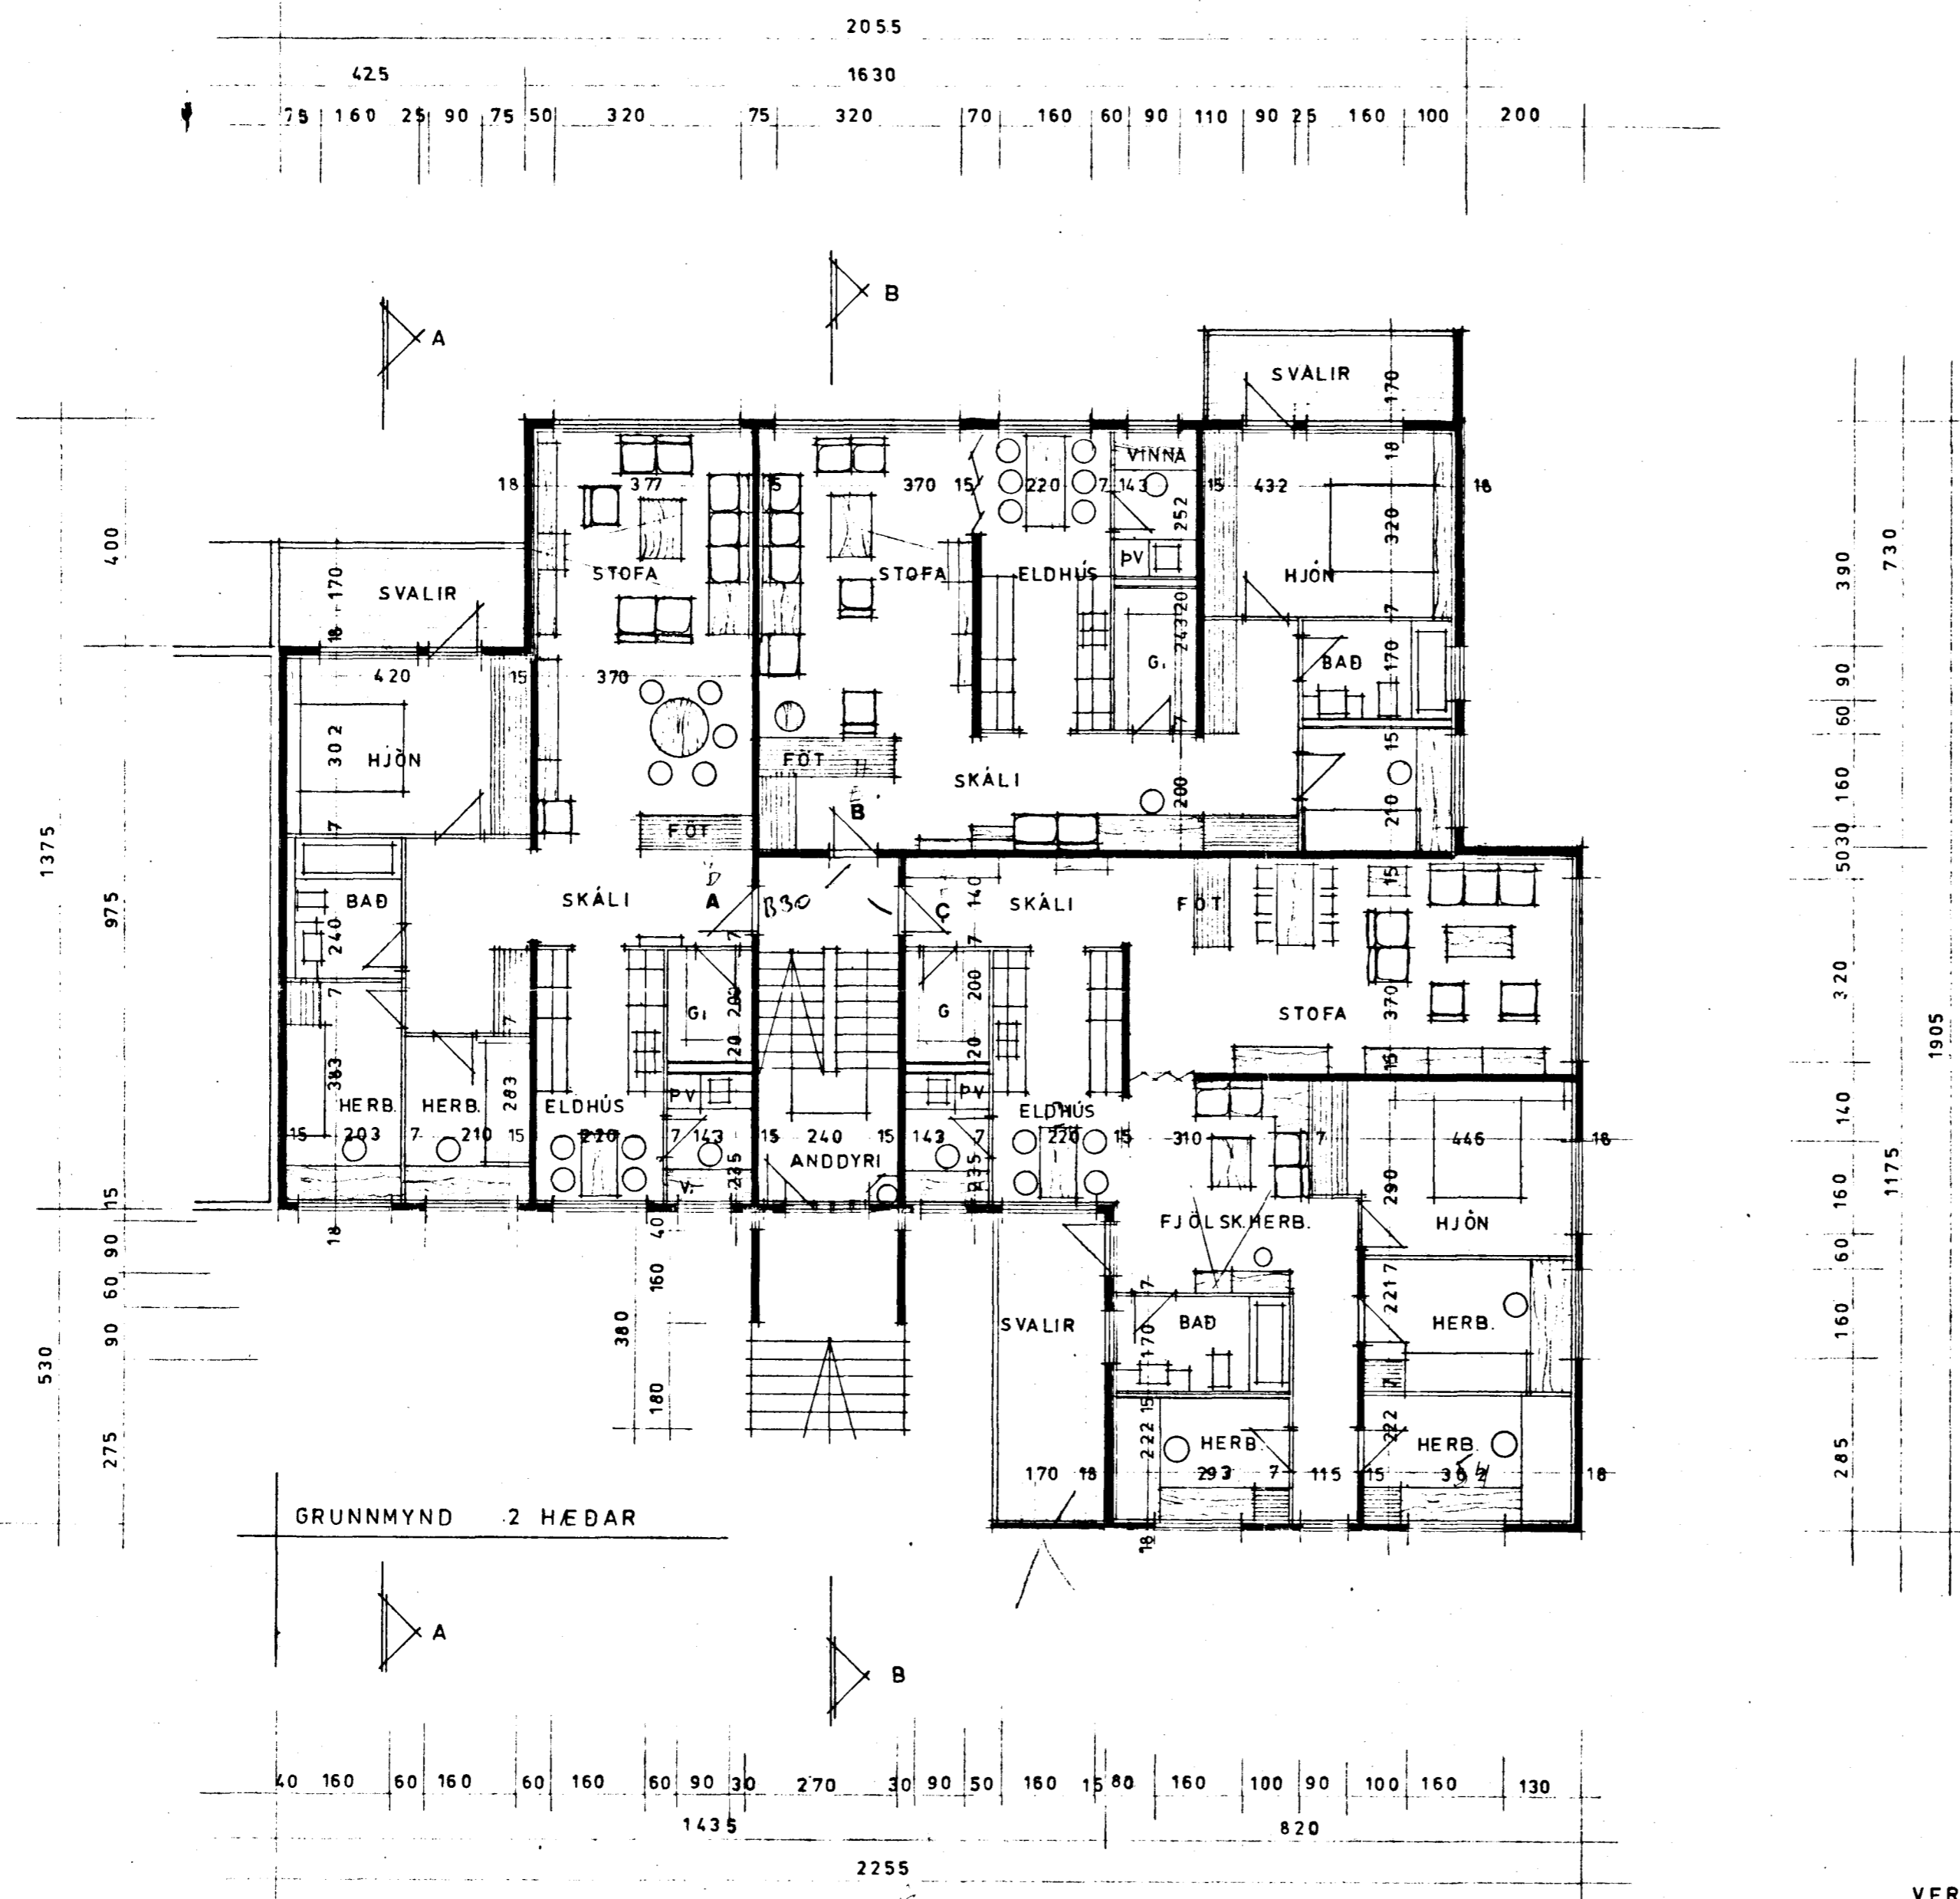

BREIÐVANGUR 7

| | | |
|--|---------------------------------------|----------------|
| VERK | HEITI GRUNNMYND 2. HÆÐAR | TEIKN NR |
| | MKV 1:100 <i>Haukur Haraldsson</i> | DAGS APRIL '77 |
| | YFIR | 3 |
| VERK | | |
| TEIKNISTOFA HAUKS HARALDSSONAR S.F. SÍMI 96-23202 AKUREYRI | | |