


Samþykkt á fundi bygginga-
nefndar þ. 11.6.1977
BYGGINGAFULLTRÚINN
Í HAENARFIRDI
F. Jónsson

*Alh!
Sjá blað 1.
F. Jónsson*

Úr Gildi

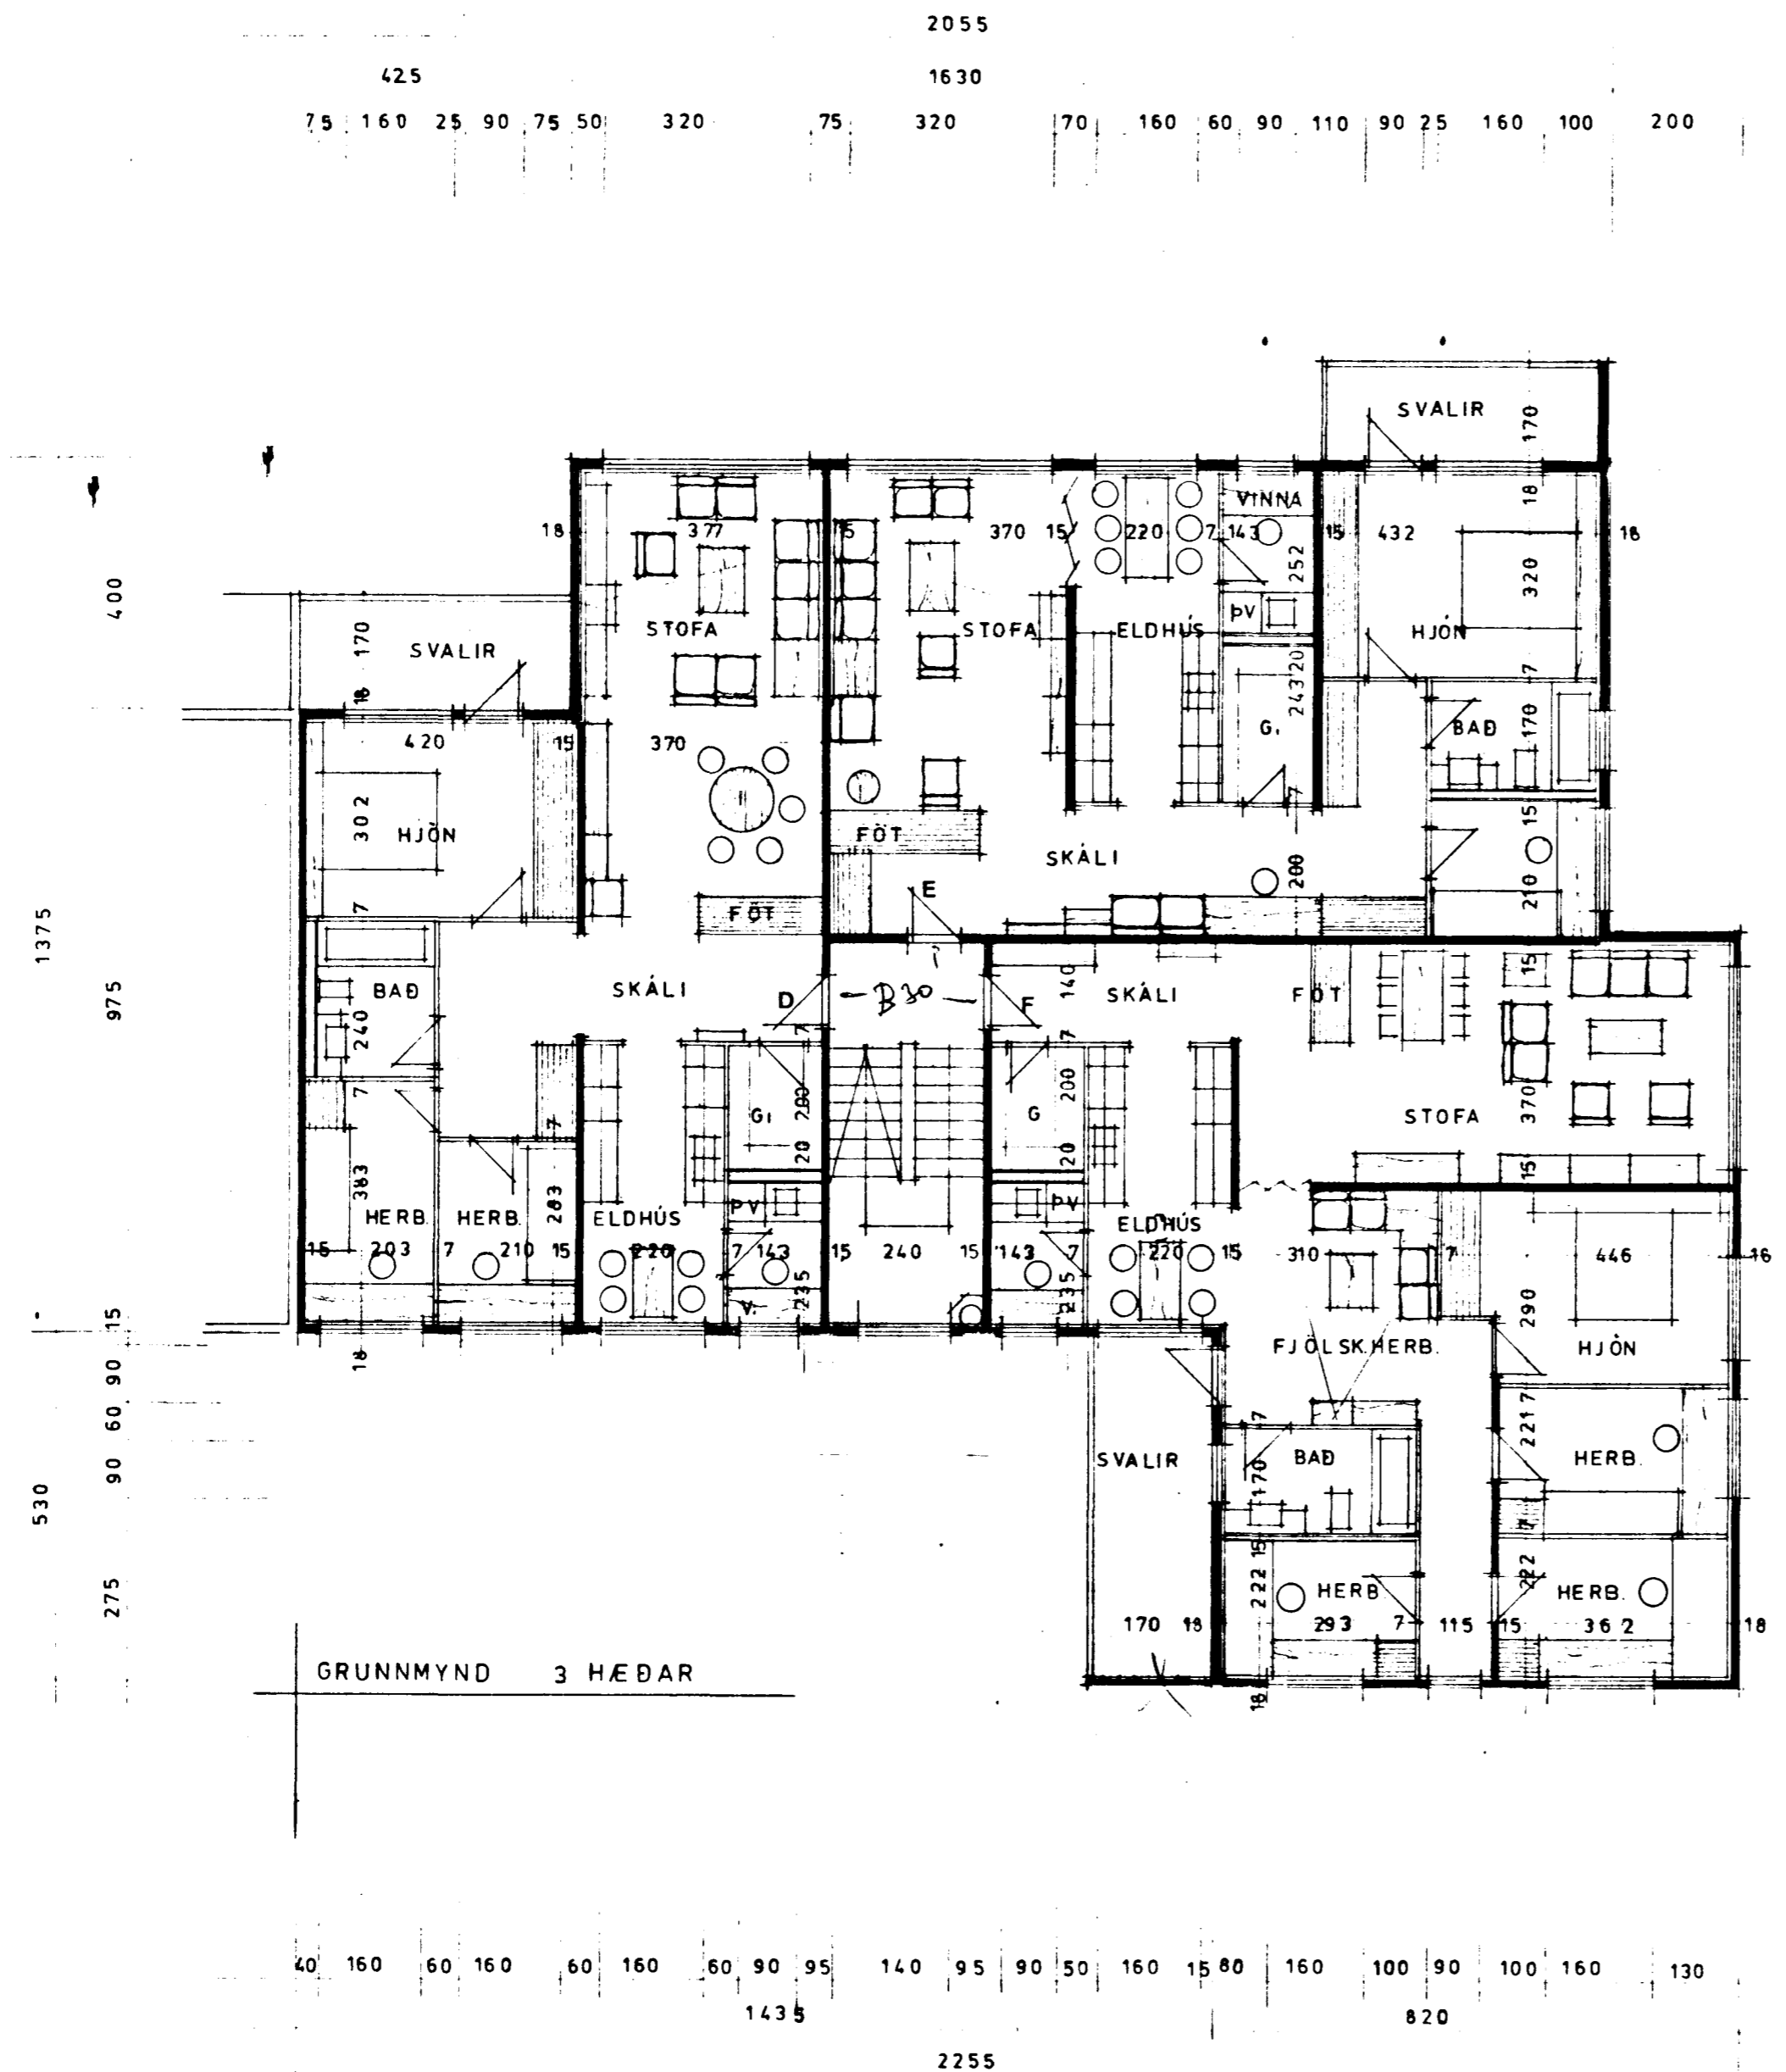

VERK **BREIÐVANGUR 7**

	HEITI GRUNNMYND 3 HÆÐAR	TEIKN NR
	MKV 1:100 DAGS APRIL 77 REIKN YFIRF	4
VERK		
TEIKNISTOFA HAUKS HARALDSSONAR S.F. SÍMI 96-23202 AKUREYRI		