Samþykkt á fundi byggingarnefndar þ. 1/6 1977
BYGGINGAFULLTRÚI N
Í HAFNARFIRÐI

Úr Gildi

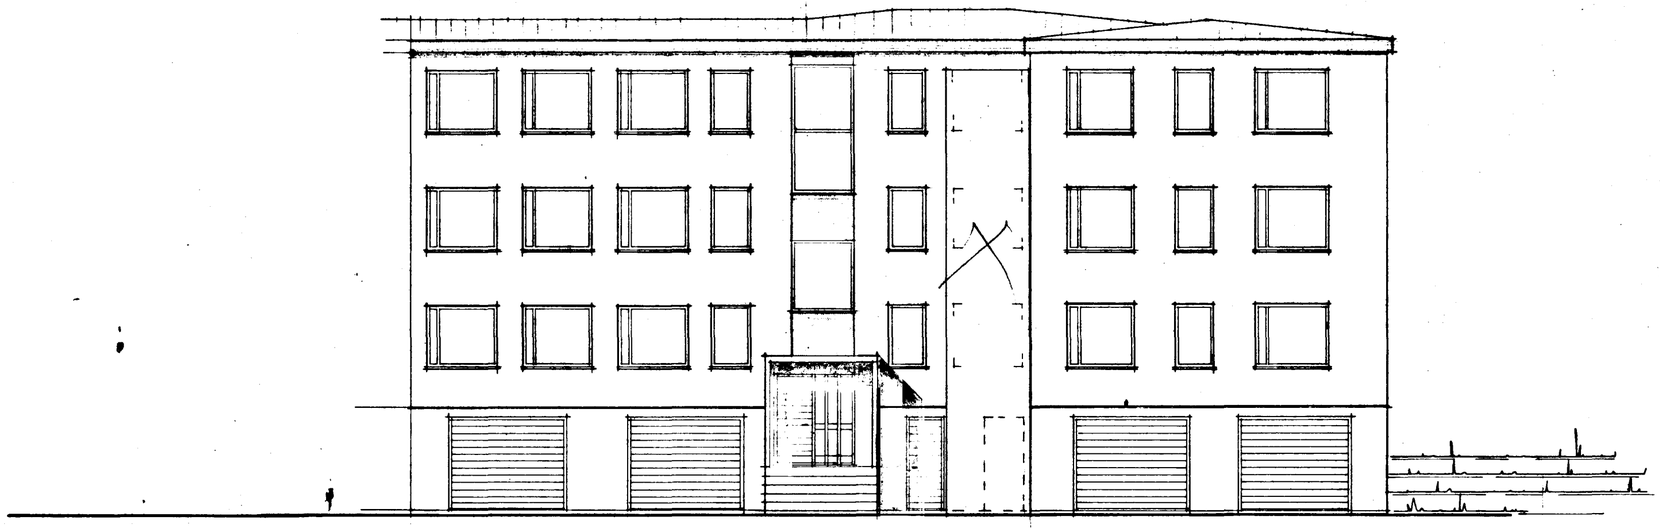

AUSTURHLIÐ

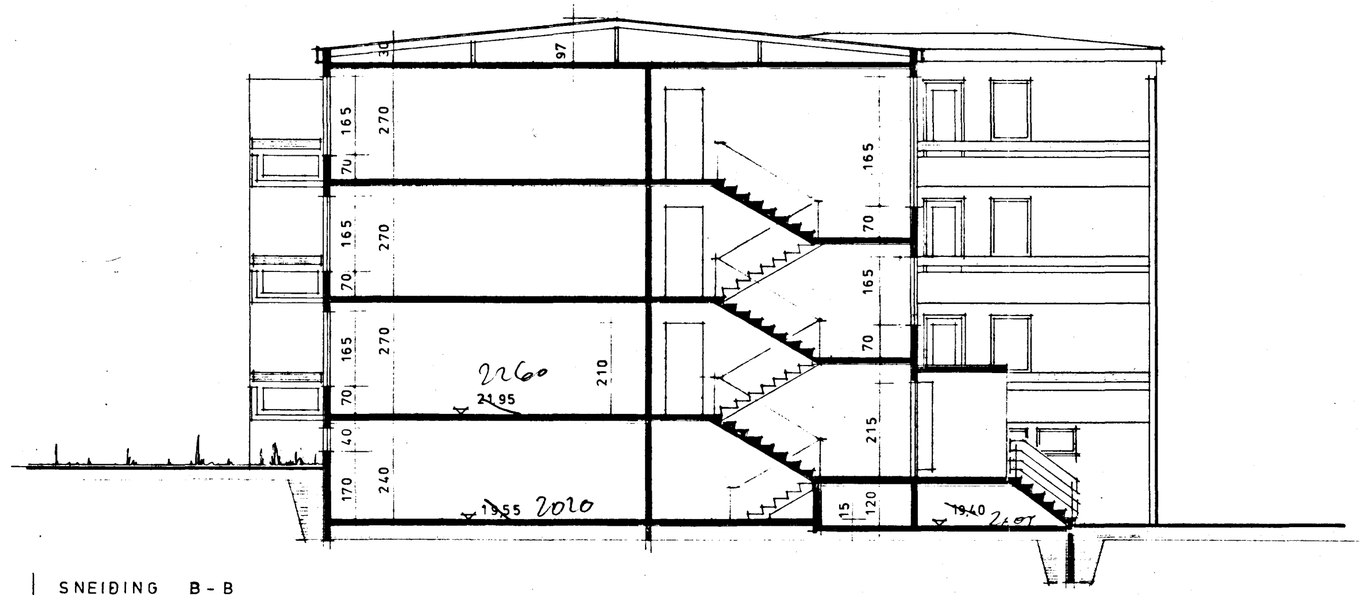

SNEIÐING B-B

BREIÐVANGUR 7

VERK

HEITI ÚTLITSMYNDIR, SNEIÐING B-B
MKV 1:100 DAGS. APRÍL 77
Hauktur Haraldsson

TEIKN
REIKN
YFIRF

TEIKN. NR 7

VERK

TEIKNISTOFA HAUKS HARALDSSONAR S.F. SÍMI 96-23202 AKUREYRI