


Samþykkt á fundi bygginga-
nefndar þ. 11.6.1977
BYGGINGAFULLTRÚINN
Í HAFNARFIRÐI
S. Sigurðsson

*Hæðarkota og annað
skal semsáttu stíga-
húsum nr 1-3 og 5.
1977*
Úr Gildi

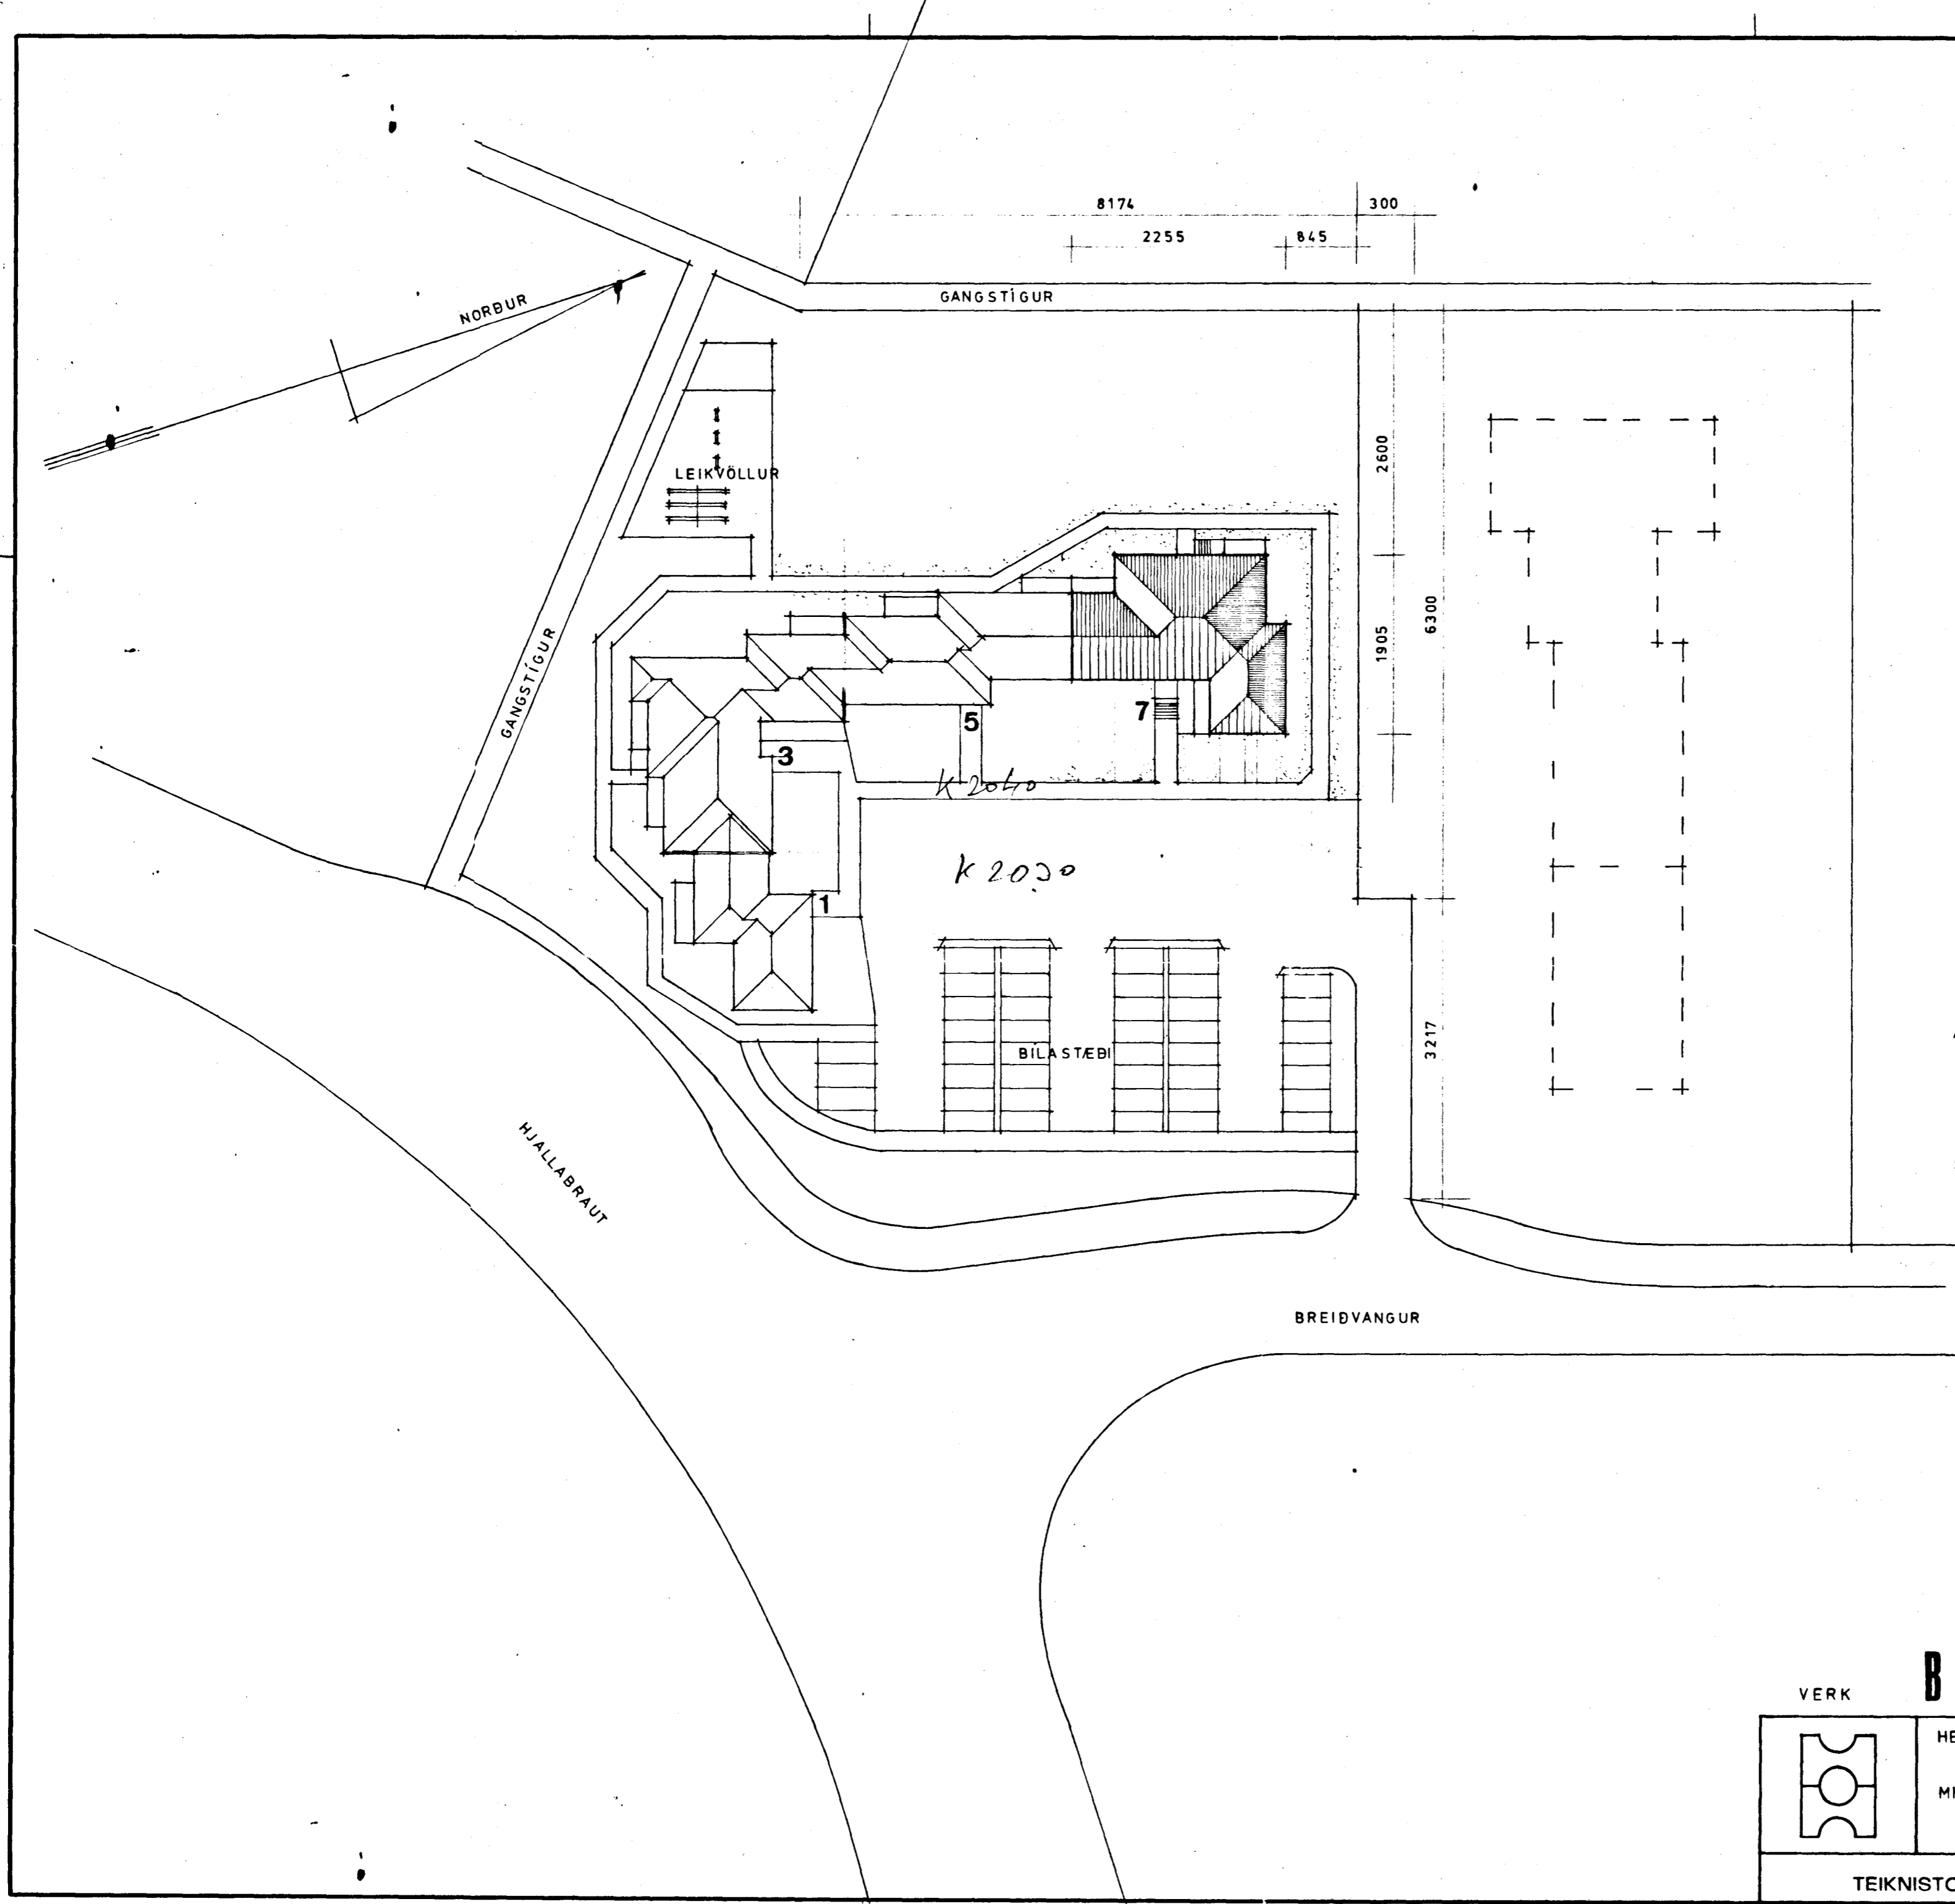

ATH. HÆBARKÓTAR Á LÖB SJÁ SÉRTEIKN.

STÆÐIR:
HÚS: 321,92 M² 3573 M³

VERK **BREIÐVANGUR 7**

	HEITI AFSTÖÐUMYND	TEIKN	TEIKN. NR
	MKV 1:500	DAGS. APRÍL 77	REIKN
	<i>Haukur Haraldsson</i>	YFIRF.	I
VERK			
TEIKNISTOFA HAUKS HARALDSSONAR S.F. Sími 96-23202 AKUREYRI			