

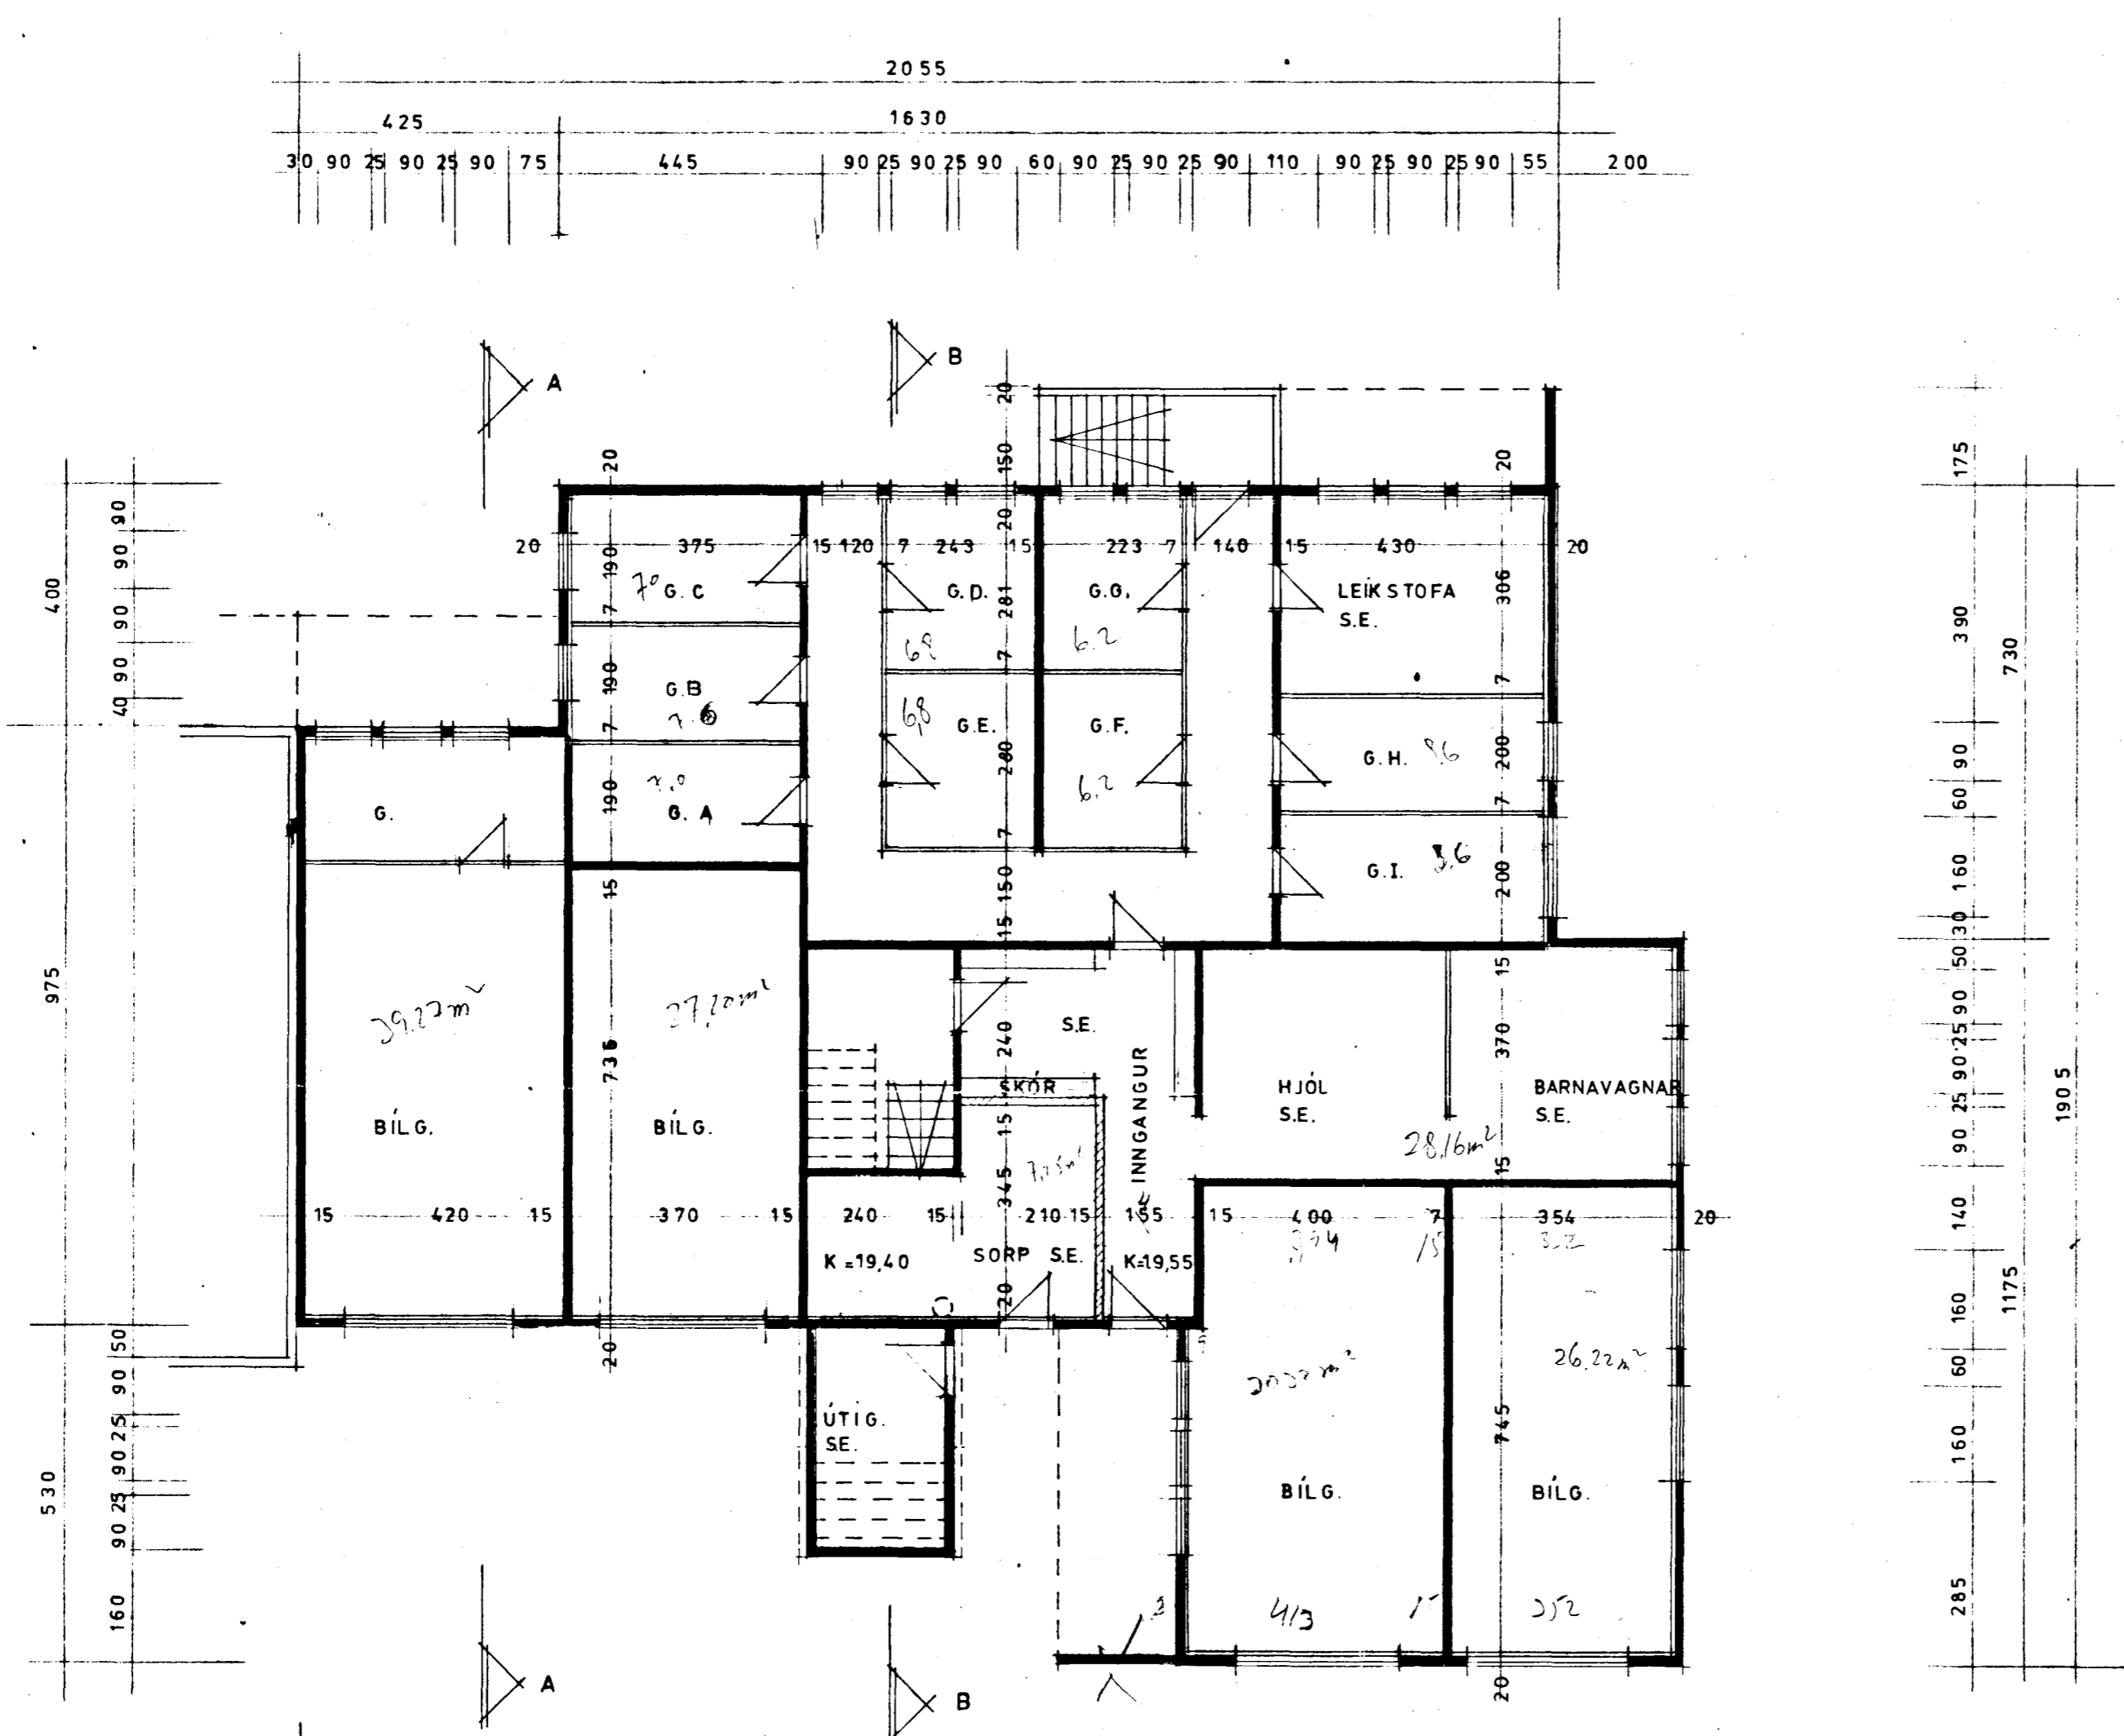


Samþykkt á fundi bygginga-
nefndar þ. 1/6 1977
BYGGINGAFULLTRÚINN
Í HAFNAFIRDI
[Signature]

PKM!
gr. bl. 1
F.S.S.
Úr Gildi

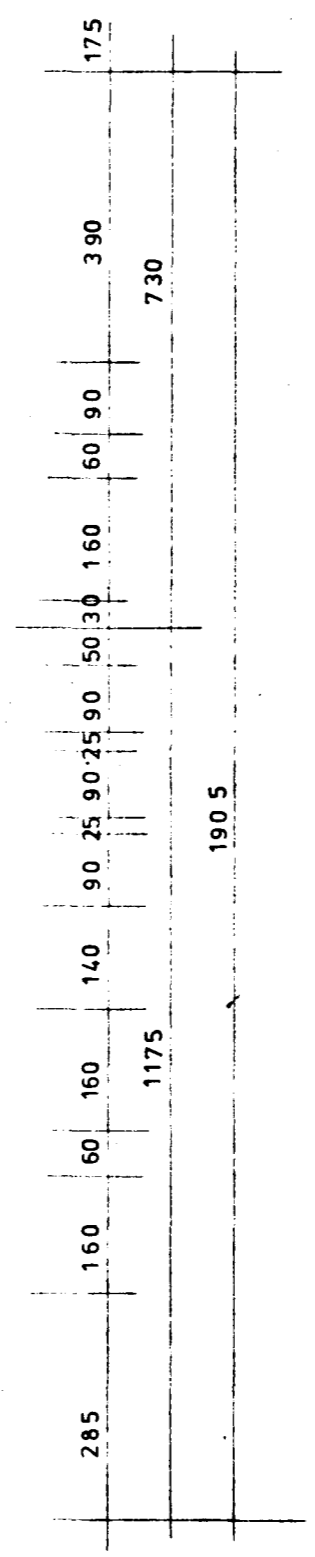

GRUNNMYND 1.HÆÐ

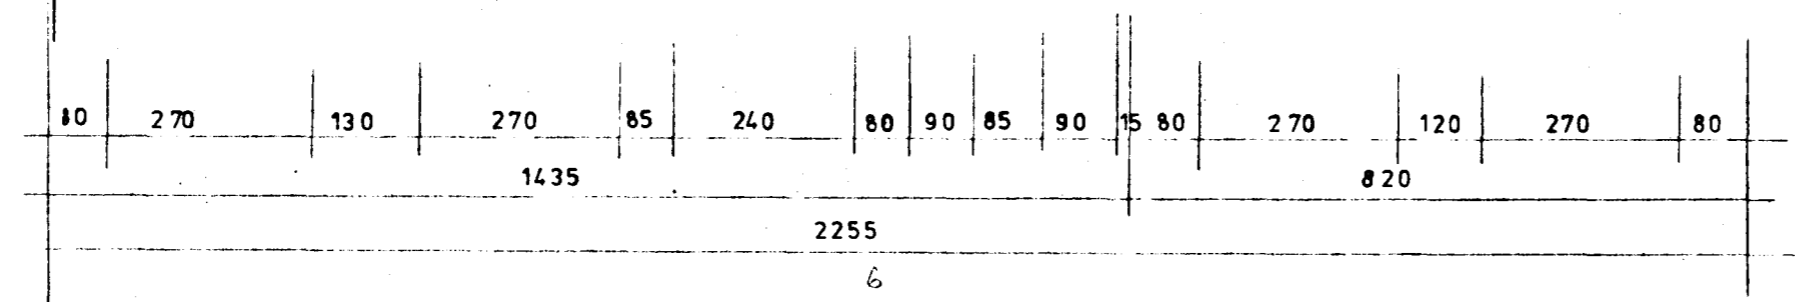

VERK **BREIDVANGUR 7**

	HEITI GRUNNMYND 1. HÆÐ	TEIKN NR
	MKV 1:100	DAGS APRIL '77
		2
VERK		

TEIKNISTOFA HAUKS HARALDSSONAR S.F. SIMI 96-23202 AKUREYRI