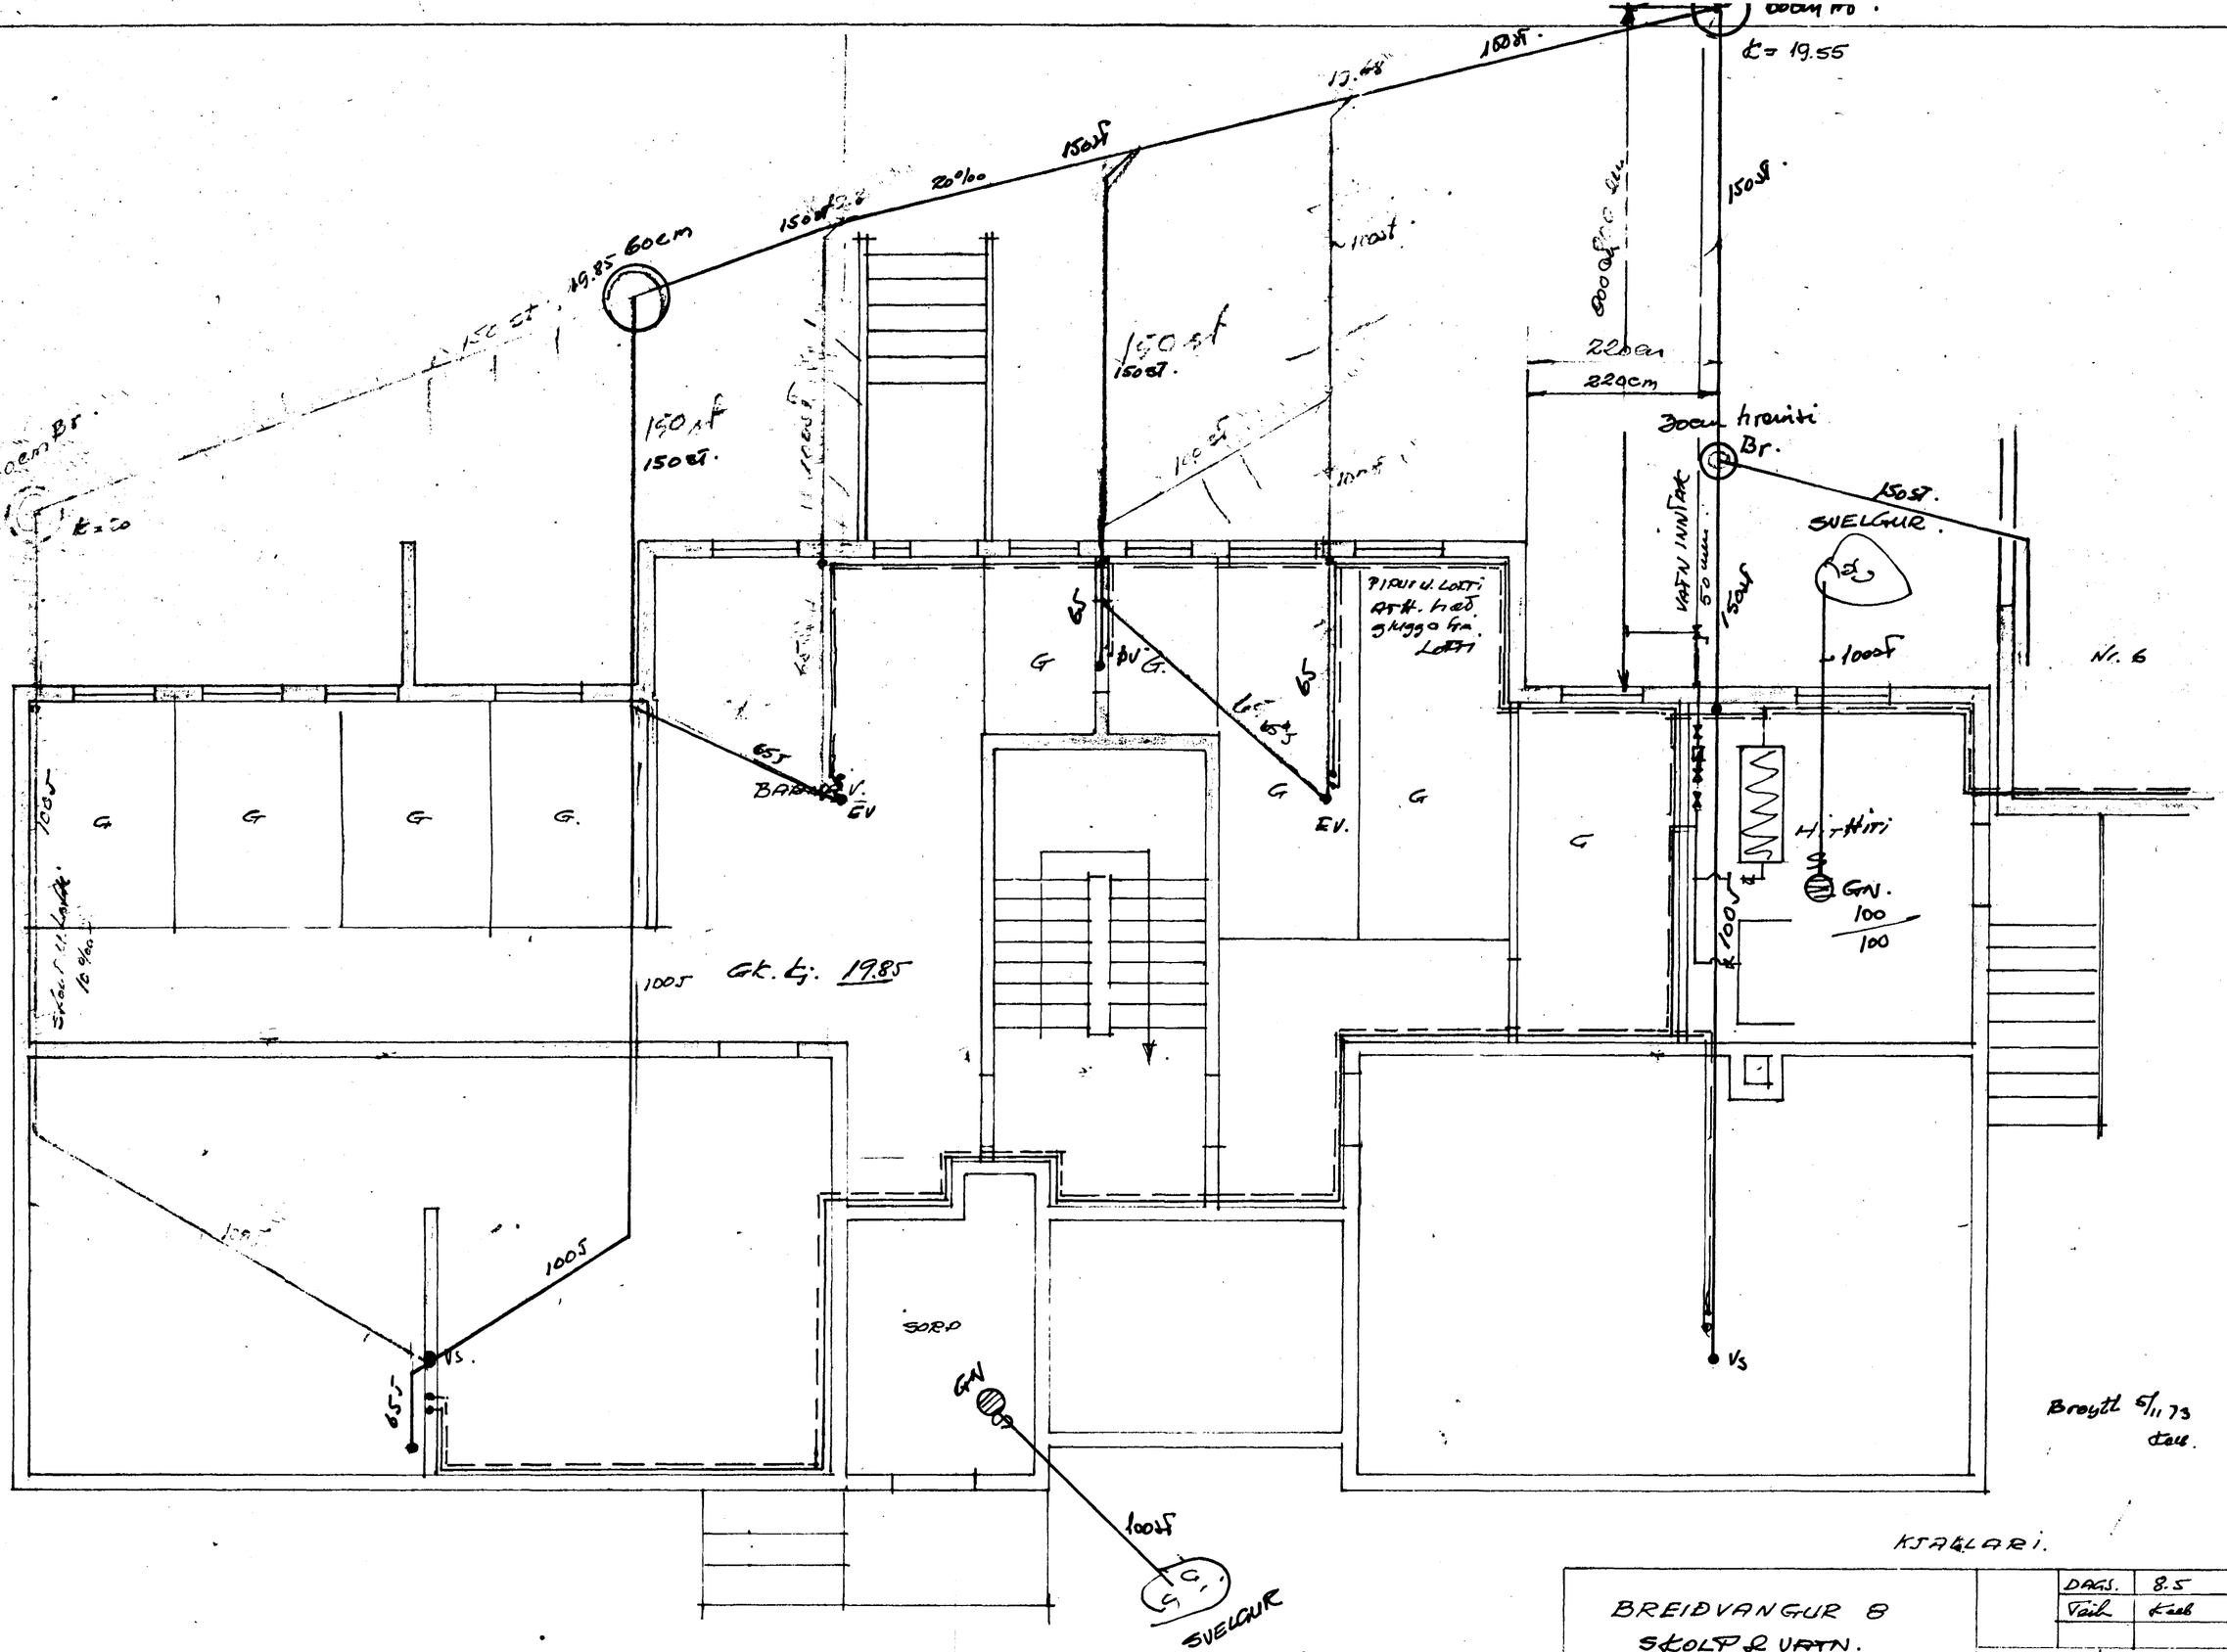

BREIÐVANGUR 8 SKÓLP & VATN.	DAGS.	8.5
	Teikn.	Kaab
	Verktakni	
Kolbeinn & G. Jónsson Teiknst.	TEIKN NR 7317	
	BL. 1.	