BREIÐVANGUR HR. 9-11-13 11.1:100

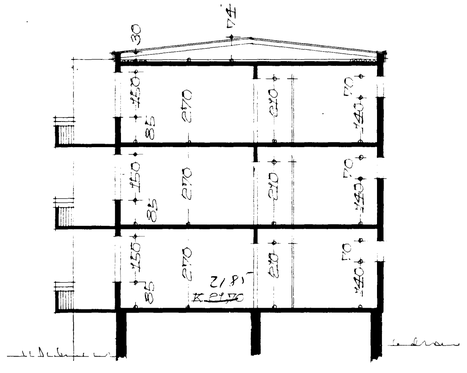

SKURÐUR A-A

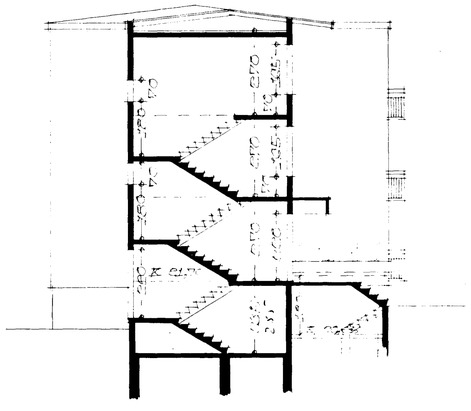

SKURÐUR B-B

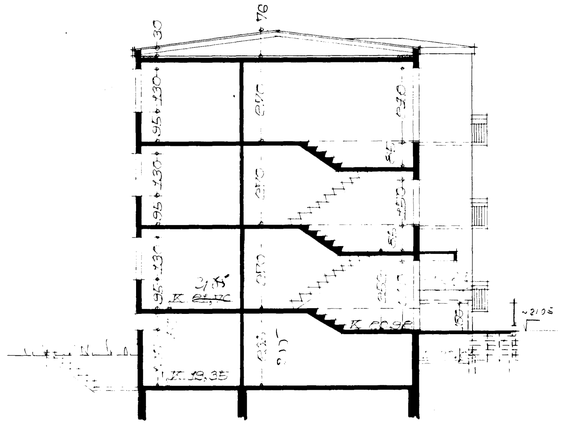
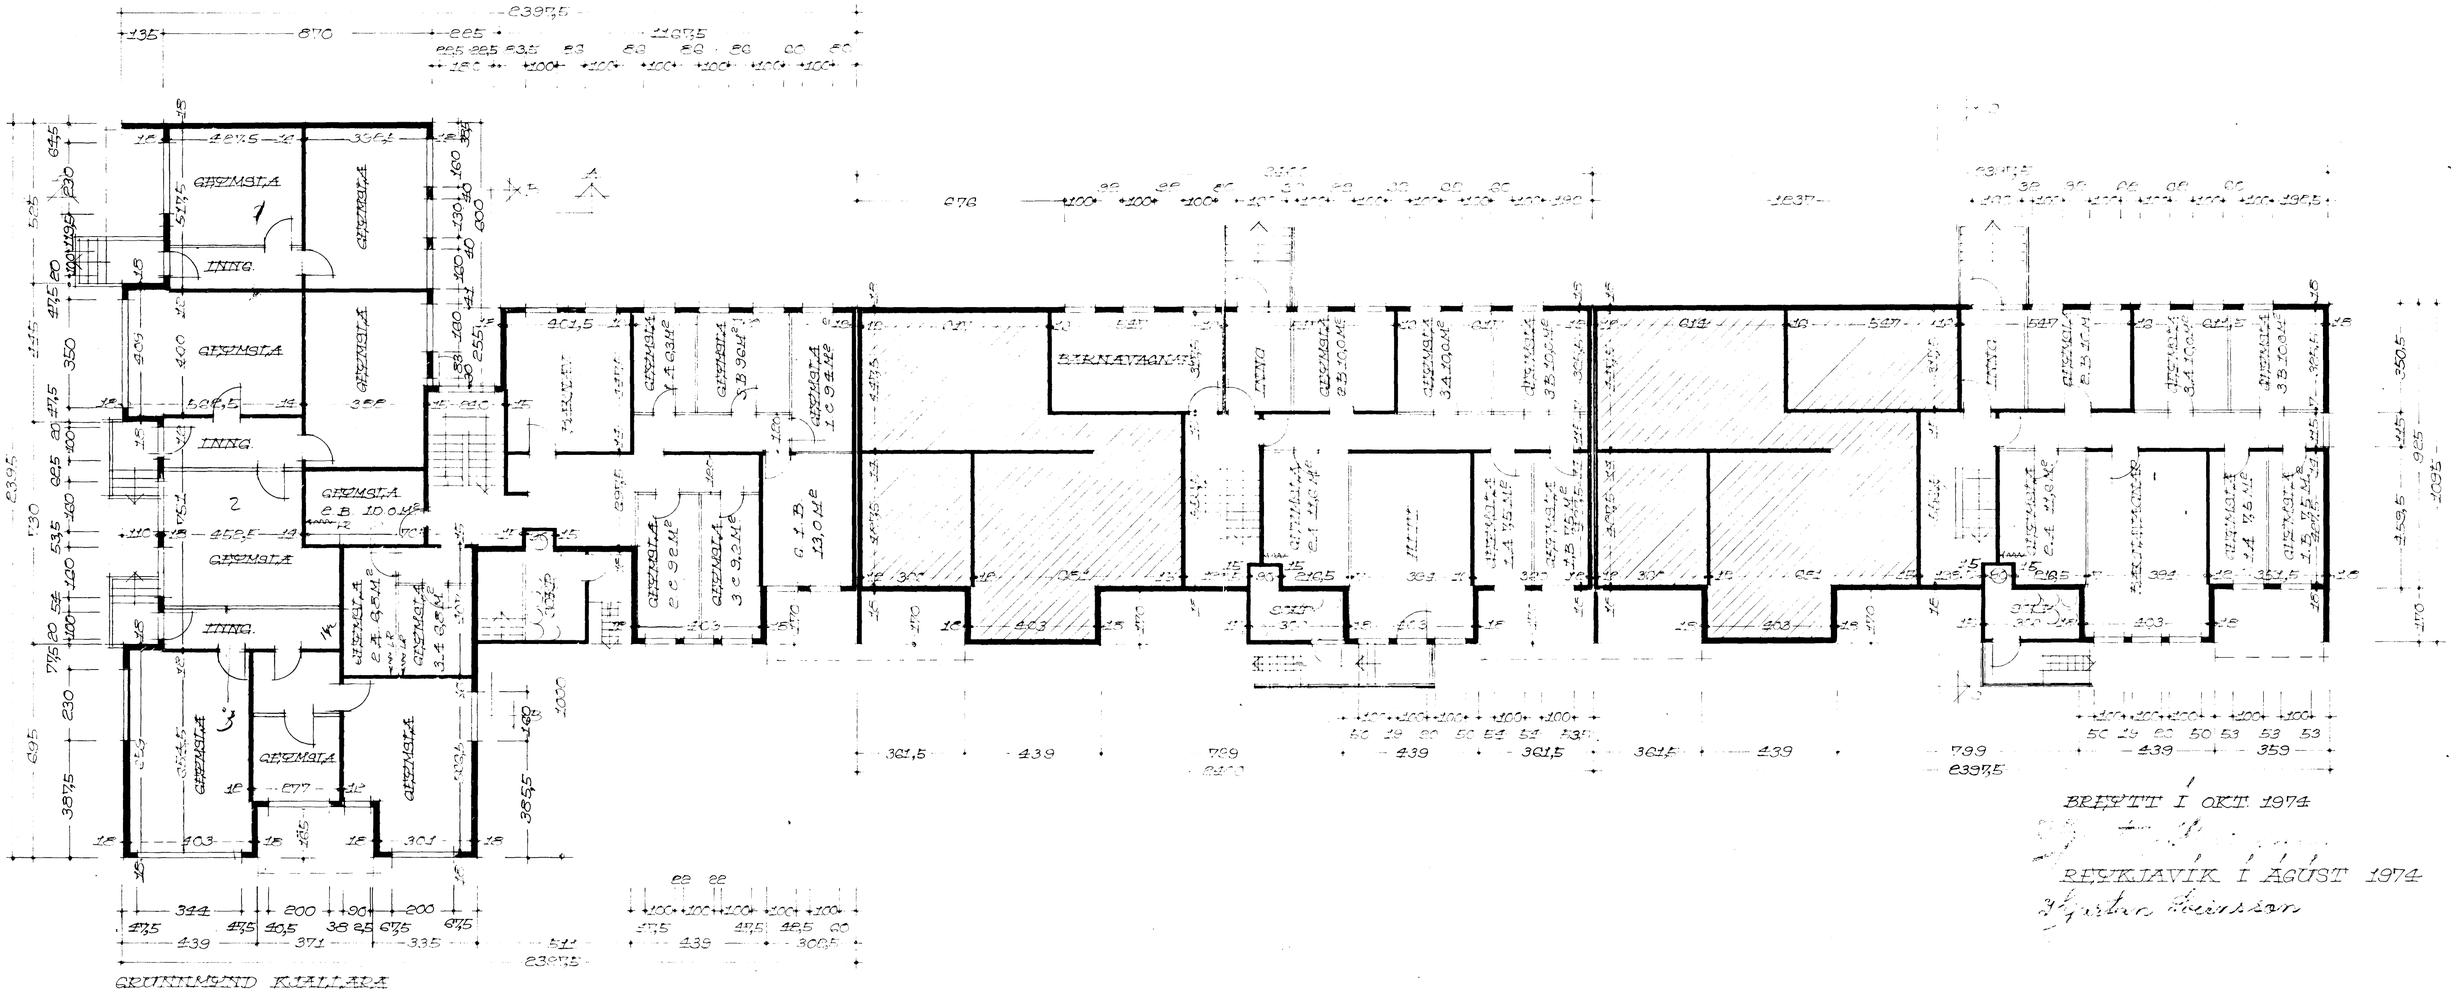
SKURÐUR C-C