BREIÐVANGUR NR. 9-11-13 M. 1:100

Samþykkt á fundi byggingarnefndar þ. 9/10 1974
BYGGINGAFULLTRÚINN
Í HAFNARFIRÐI
F. Sigurðsson

Inntak hitaveitu skal
samræma uppdr. J. Þorláksson,
gólf sorpgeymslu hækkað,
geymslur í kjallara nr. 9
fjarlægðar og vegir á milli
stela lengdar
Stakkur á kjallara nr
9 samþ. 9/10 74
enda falla samræ.d kjallara-
rými innri eða fjar
áhrifum þessum.
24/10 74 samþ. hækkun
á coffræð í kjallara úr
2.35 í 2.52, þ.e. 15 cm
(kóti J. Þorláksson úr 21.74)
í 21.85

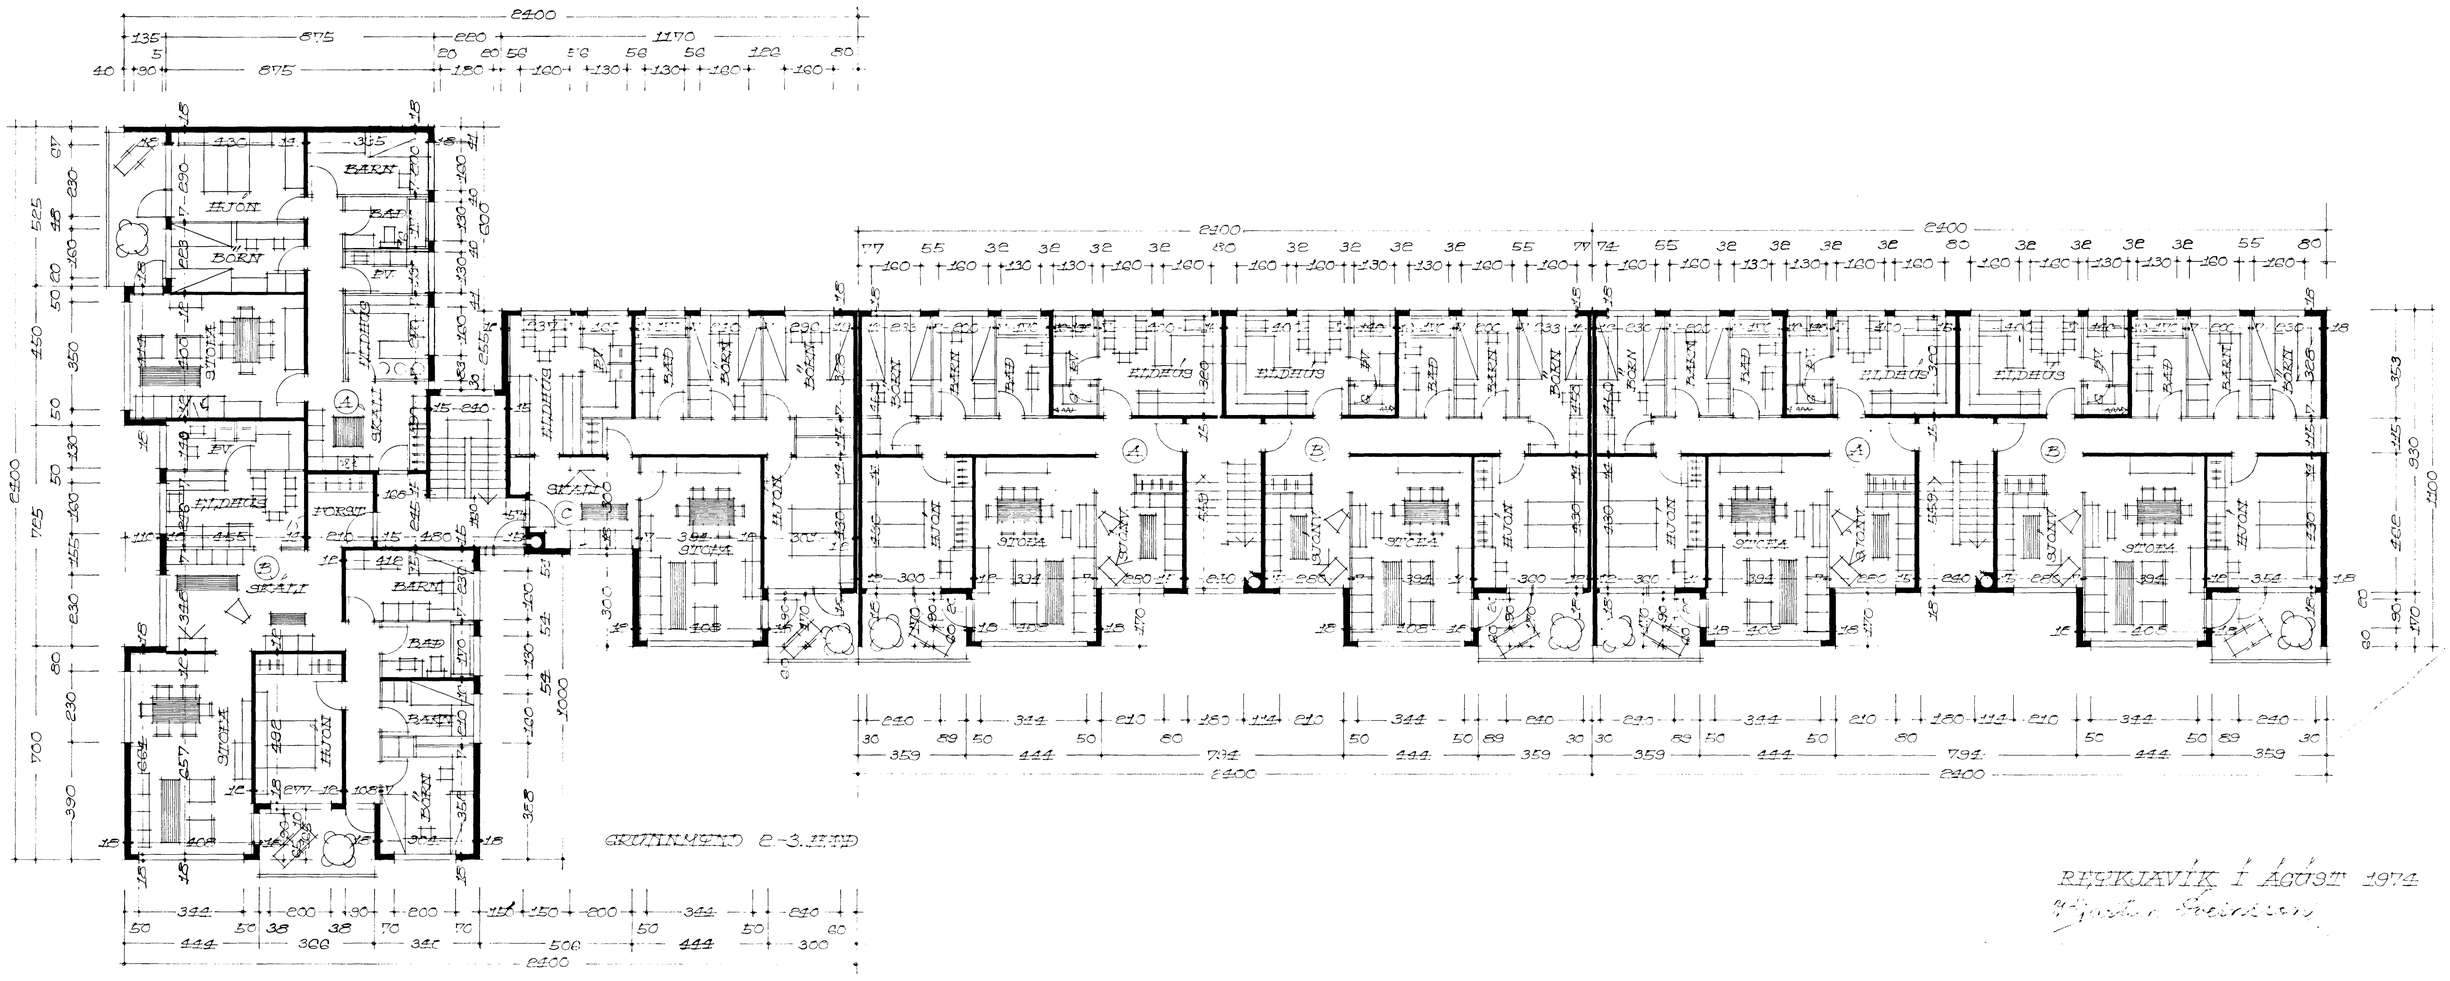

REYKJAVÍK Í ÁGÚST 1974
Gísli Halldórsson