


NR. 11 og 13
Sambætt á fundi bygginga-
nefndar nr. 25 d. 1976
BYGGINGA-
I HAFNAFELSI
S. Jónsson






VESTUR

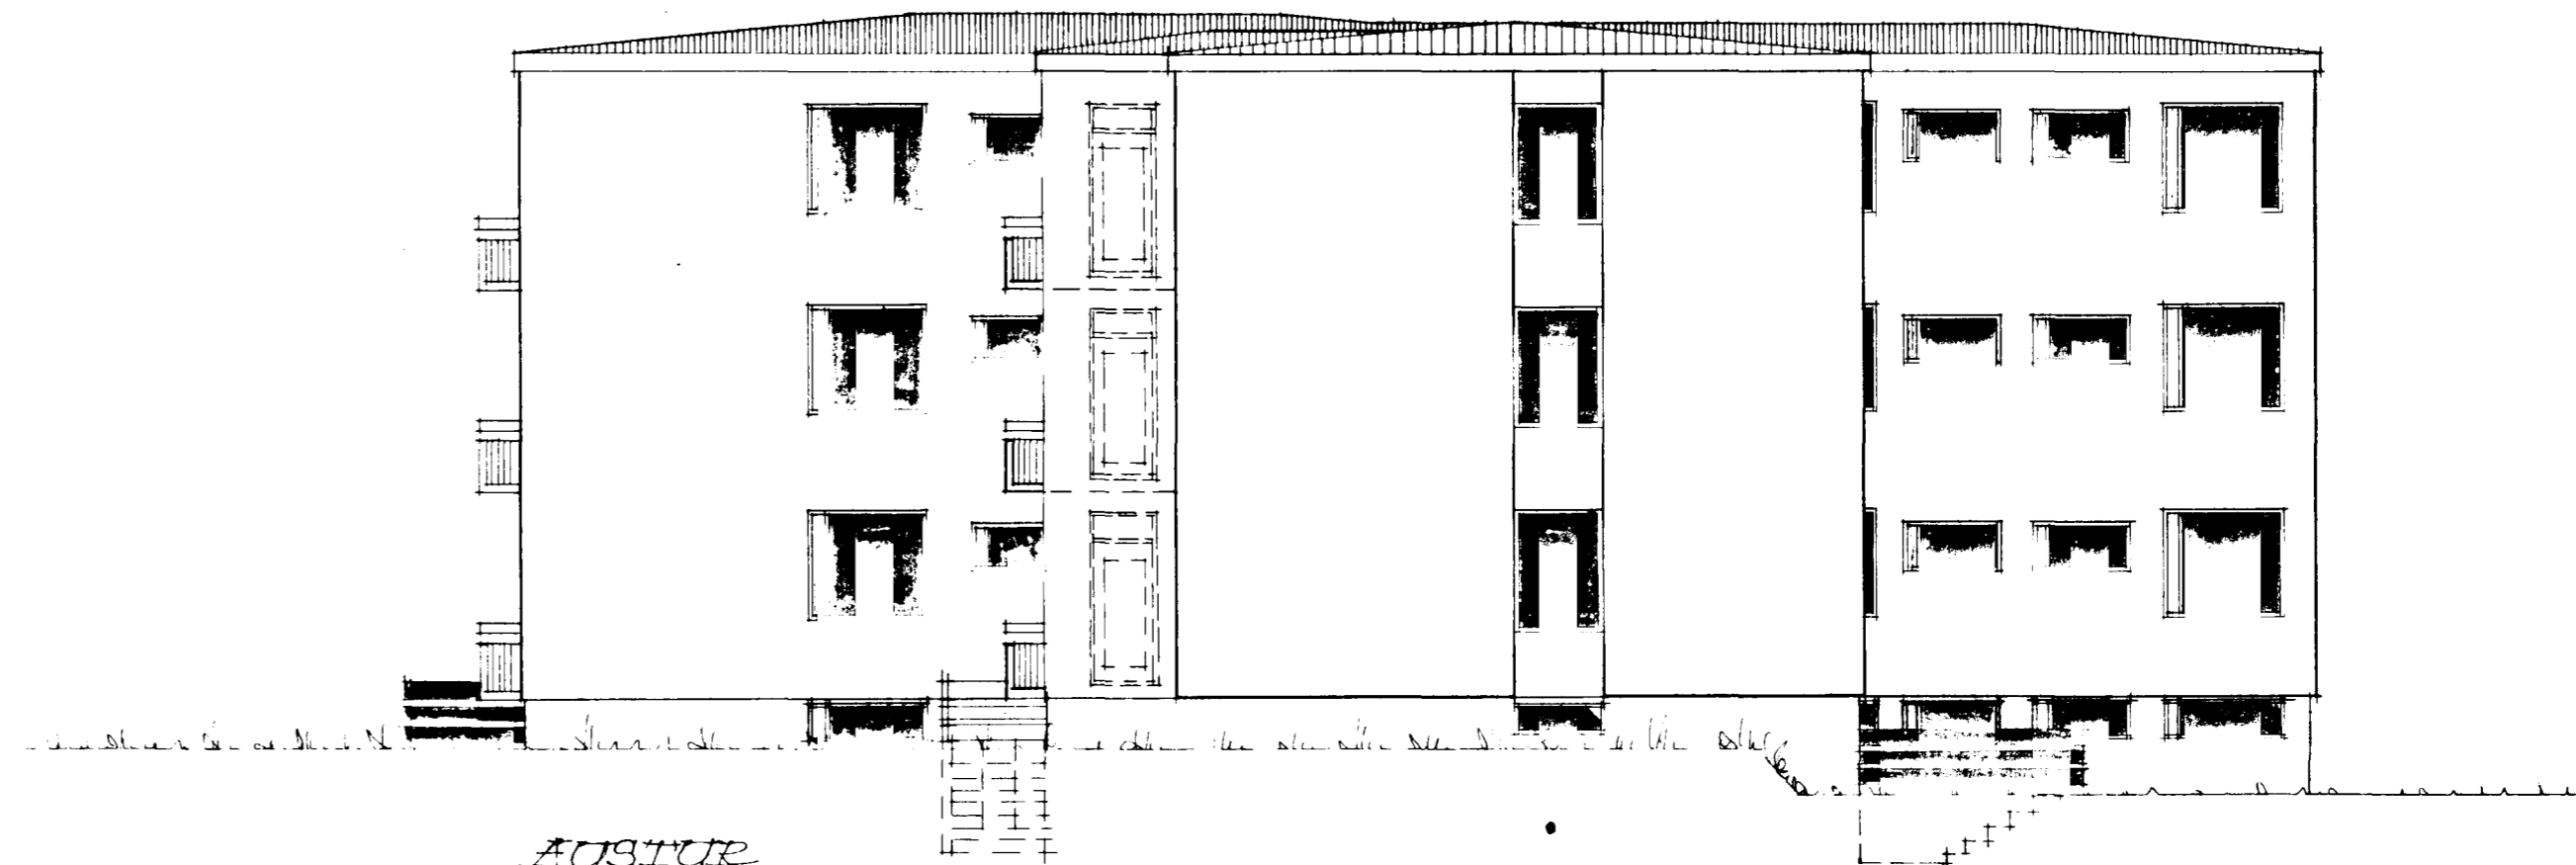

AUSTUR

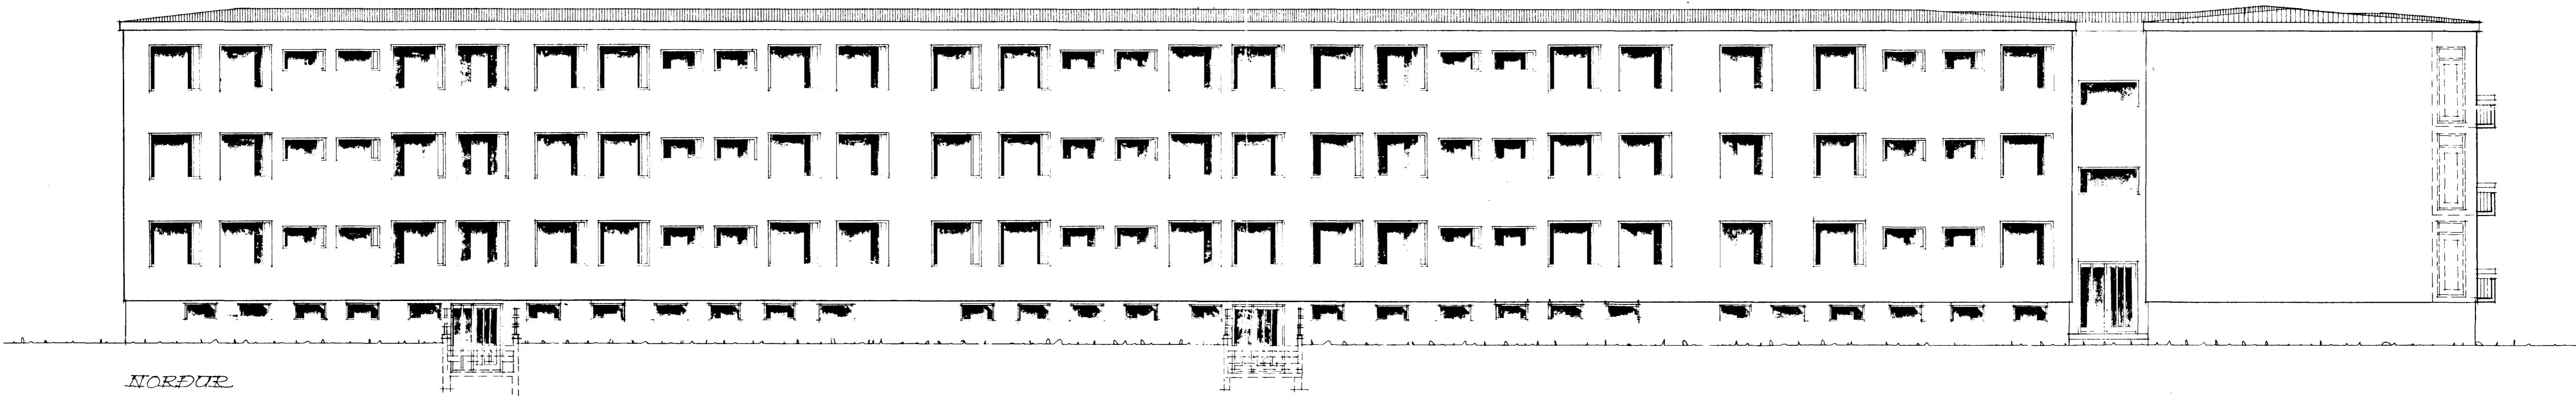

NORÐUR

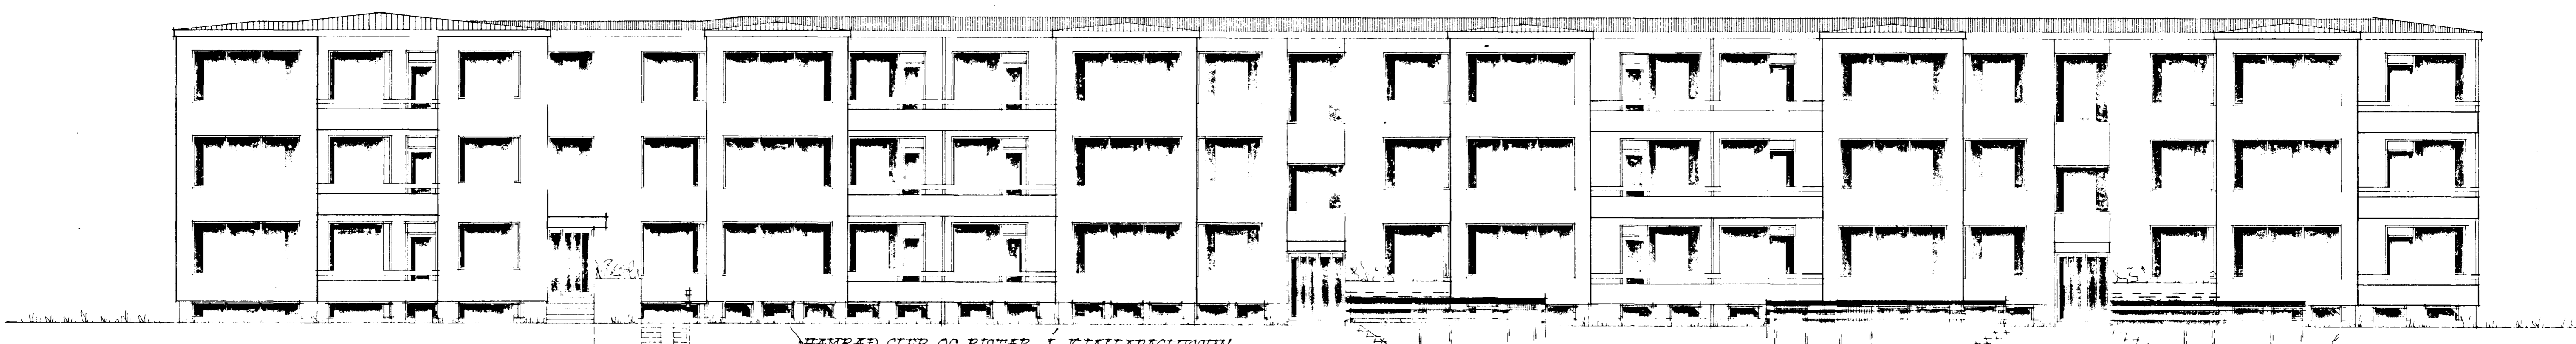

SUÐUR

HAMRÆÐ GLIR OG RISTAR Í KJALLARAGLUGGUM

BRÉFT I JAN. 1976

BRÉFT I OKT. 1974
Sjartan Sveinsson
REYKJAVÍK I AGUST 1974
Sjartan Sveinsson
BRÉFT I JÚNÍ 1975
Sjartan Sveinsson