



NR. 11 og 13
Sambútt á Góði Ljósinga
nefndin d. 25. 2. 1974
BYGGINGAÁRÐI
I HAFNI
S. Jónsson




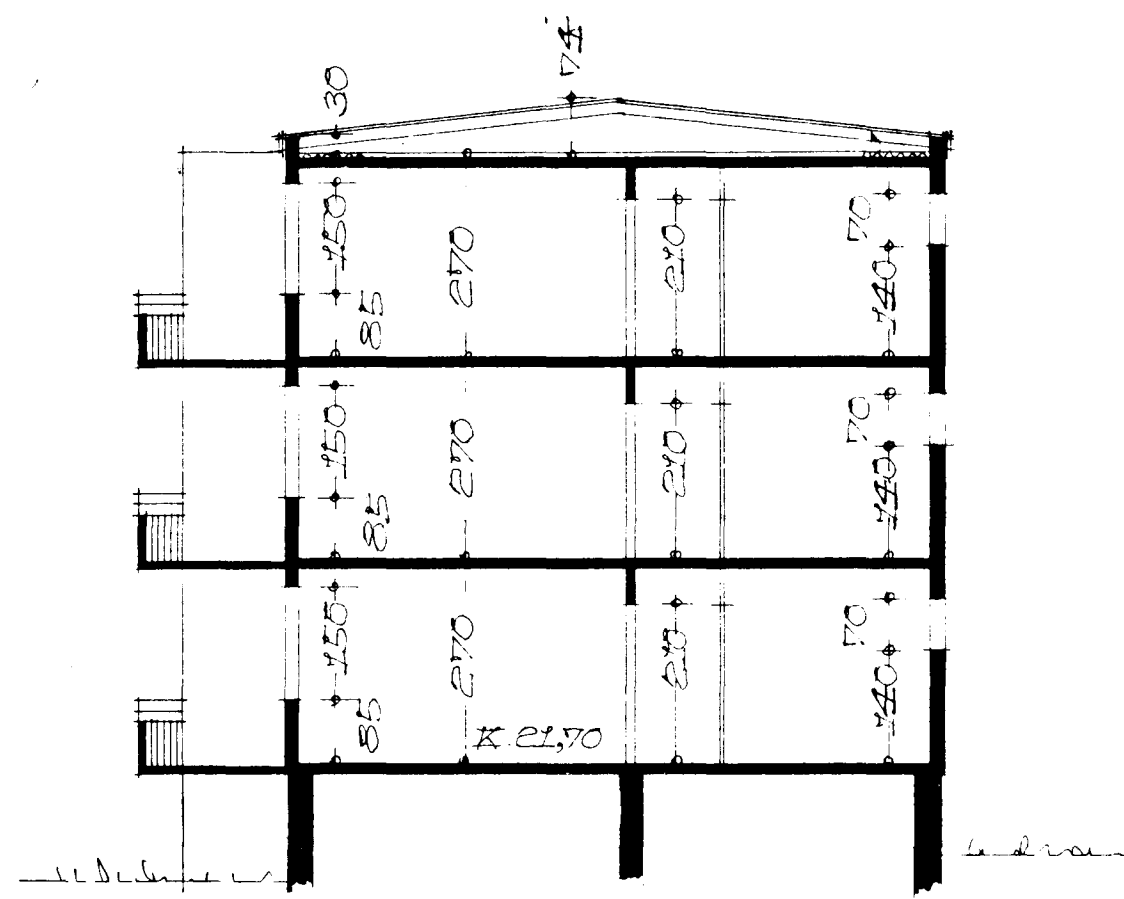


SKURPUR A-A

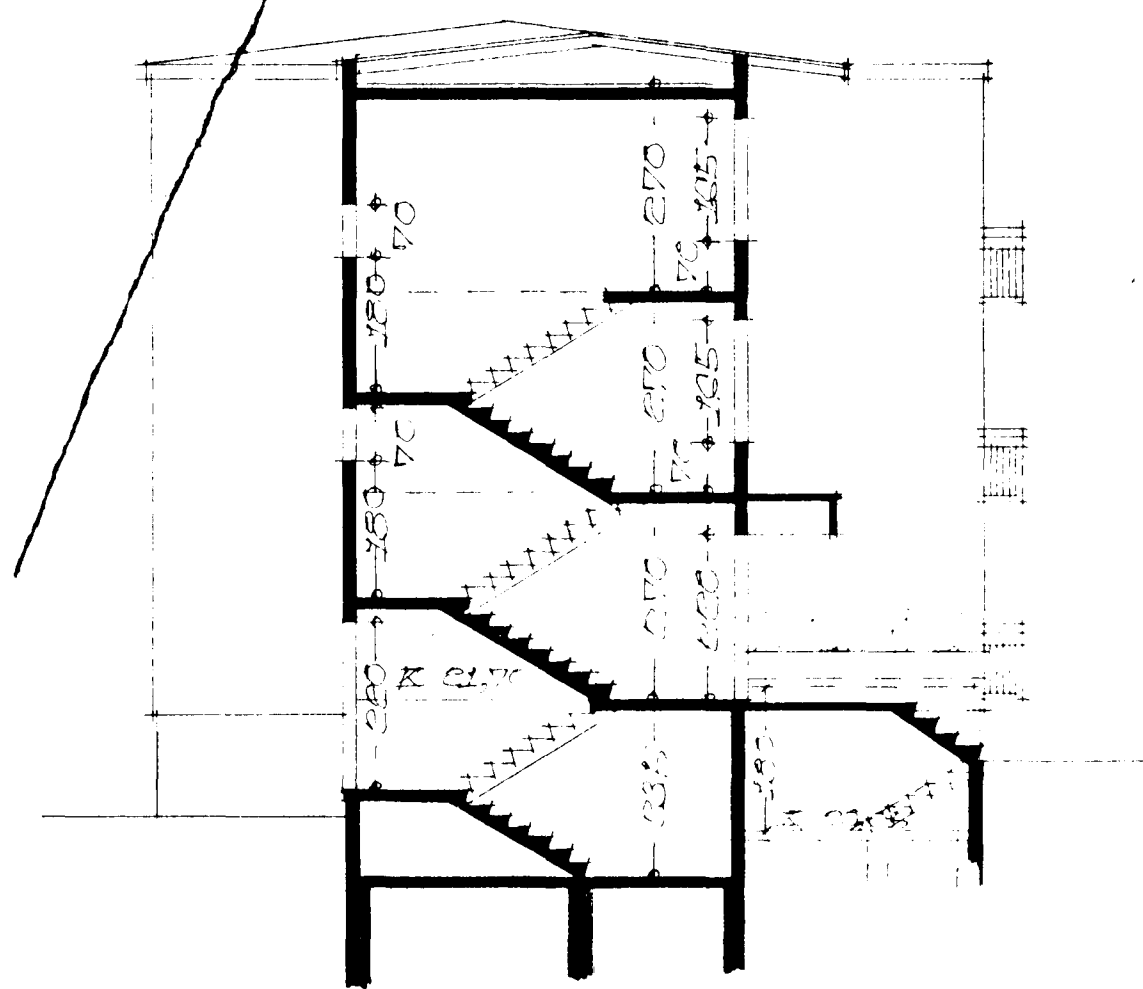

SKURPUR B-B

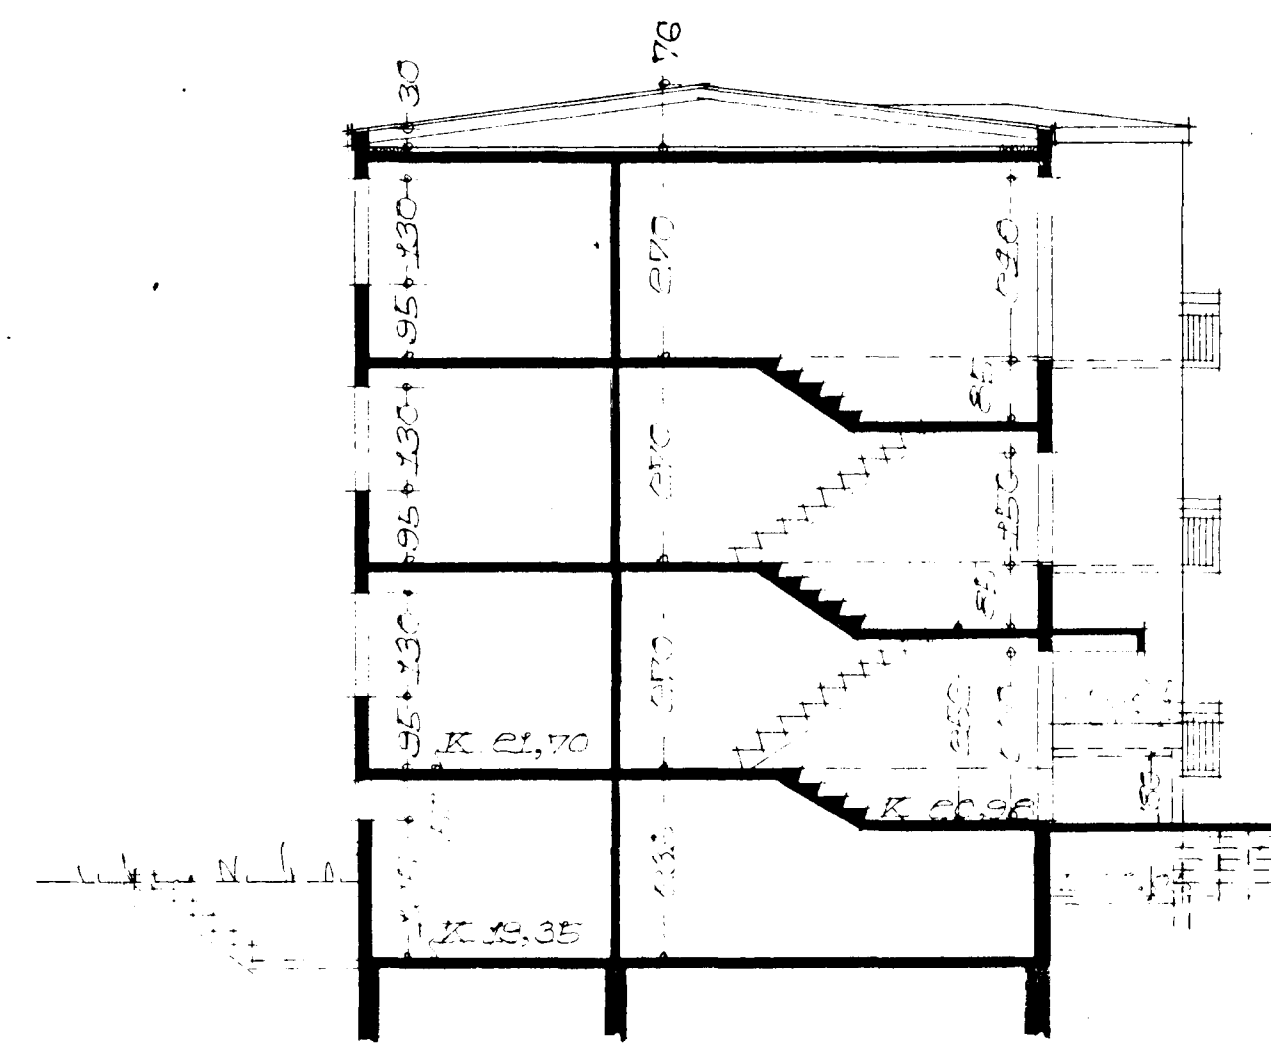

SKURPUR C-C

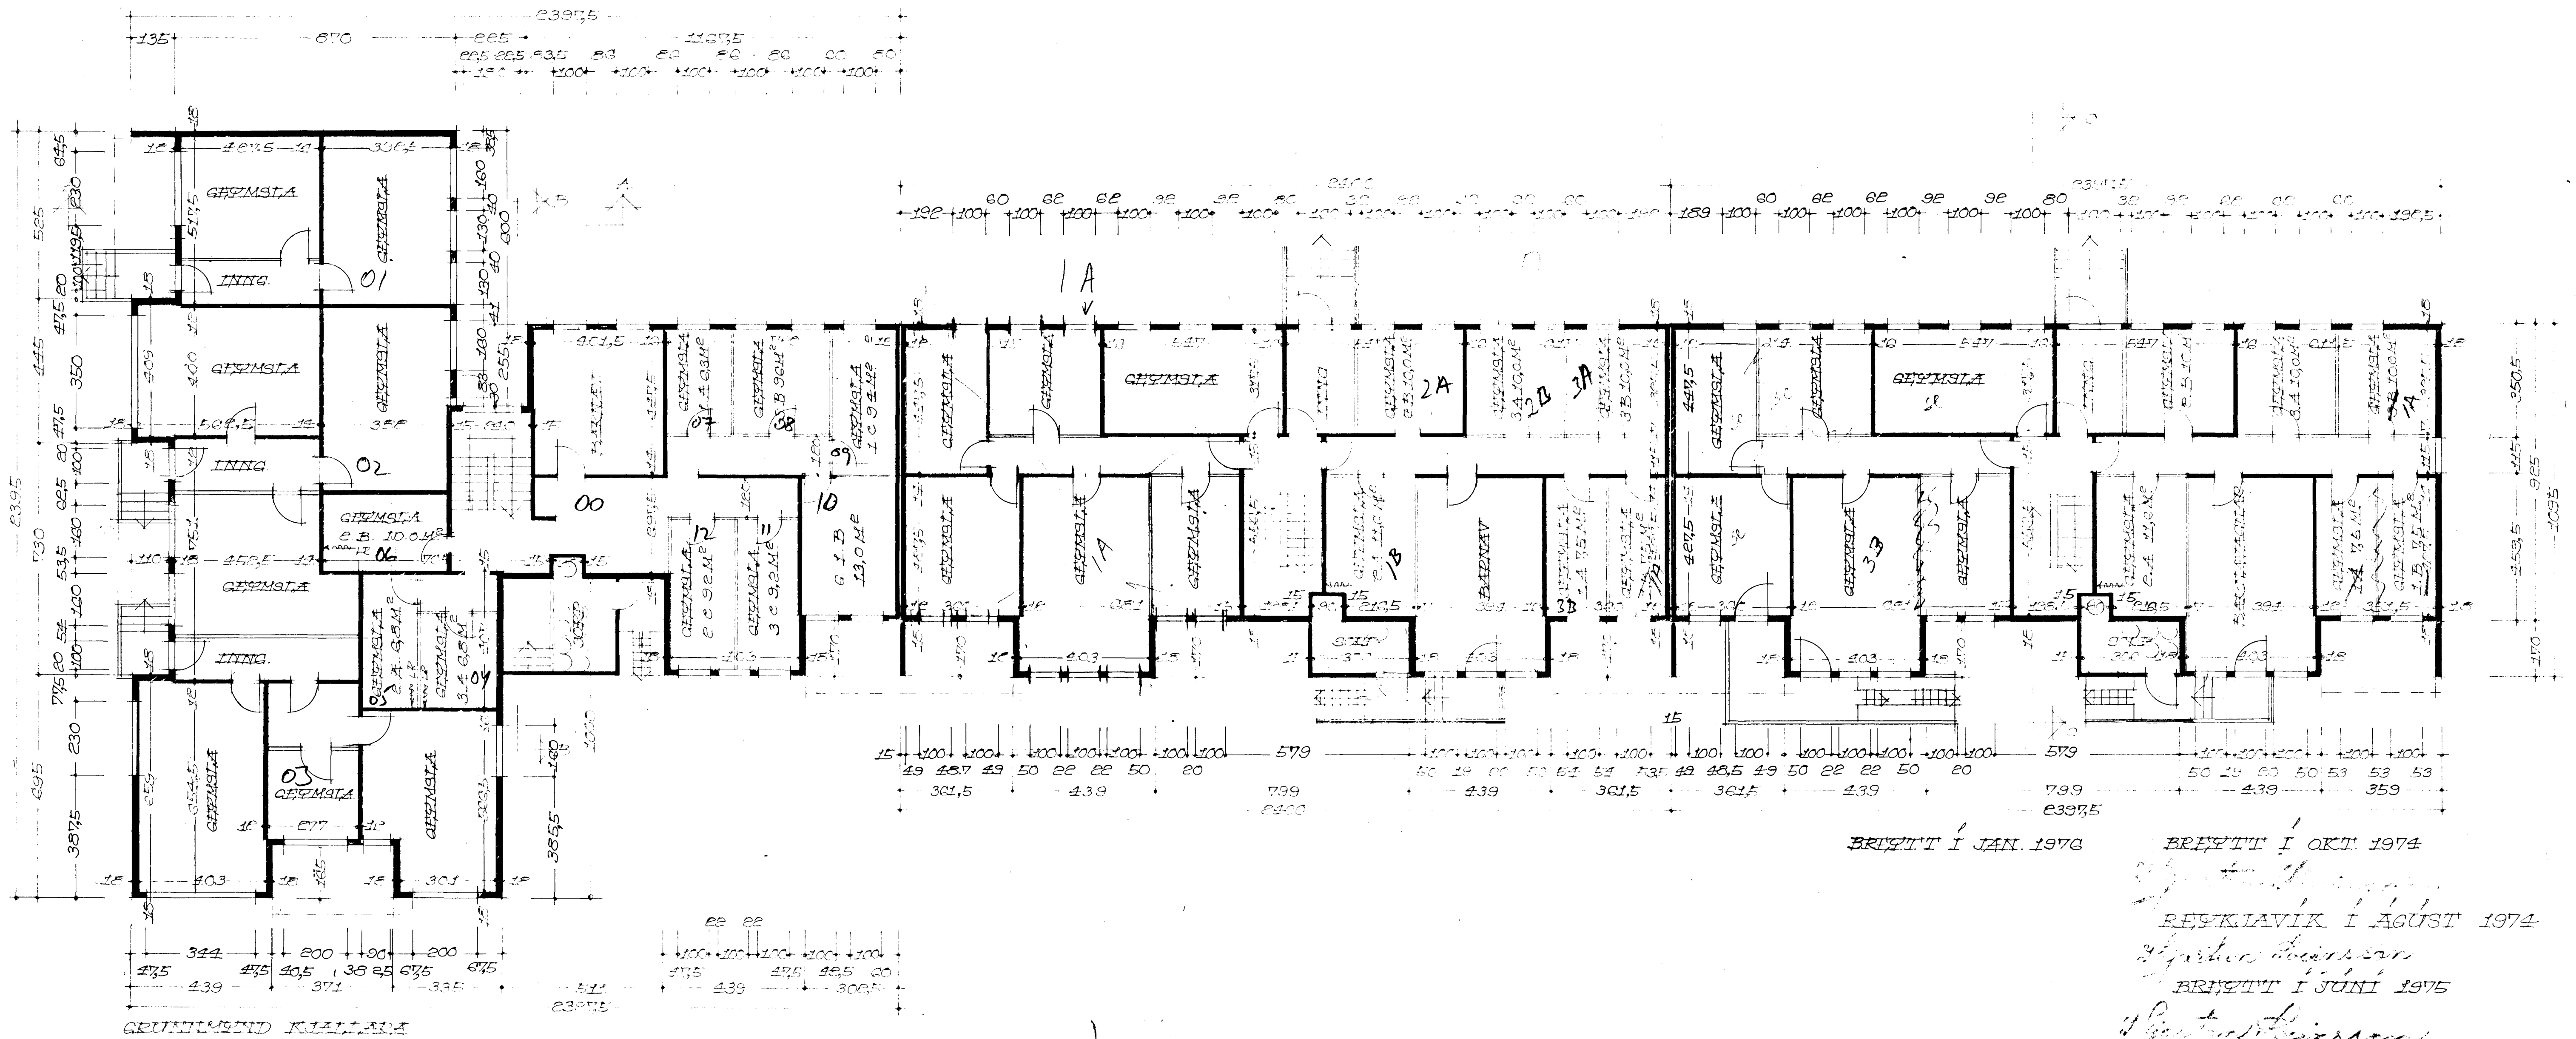

GRUNNMAÐ KULLAÐA

BRÉFIT I OKT. 1974
BRÉFIT I JUNI 1975
REYKJAVÍK Í AGÚST 1974
S. Jónsson