



Samþykkt á fundi bygginga  
nefndar 9.10.1974  
BYGGINGARFRÆÐI  
F. Sigurðsson

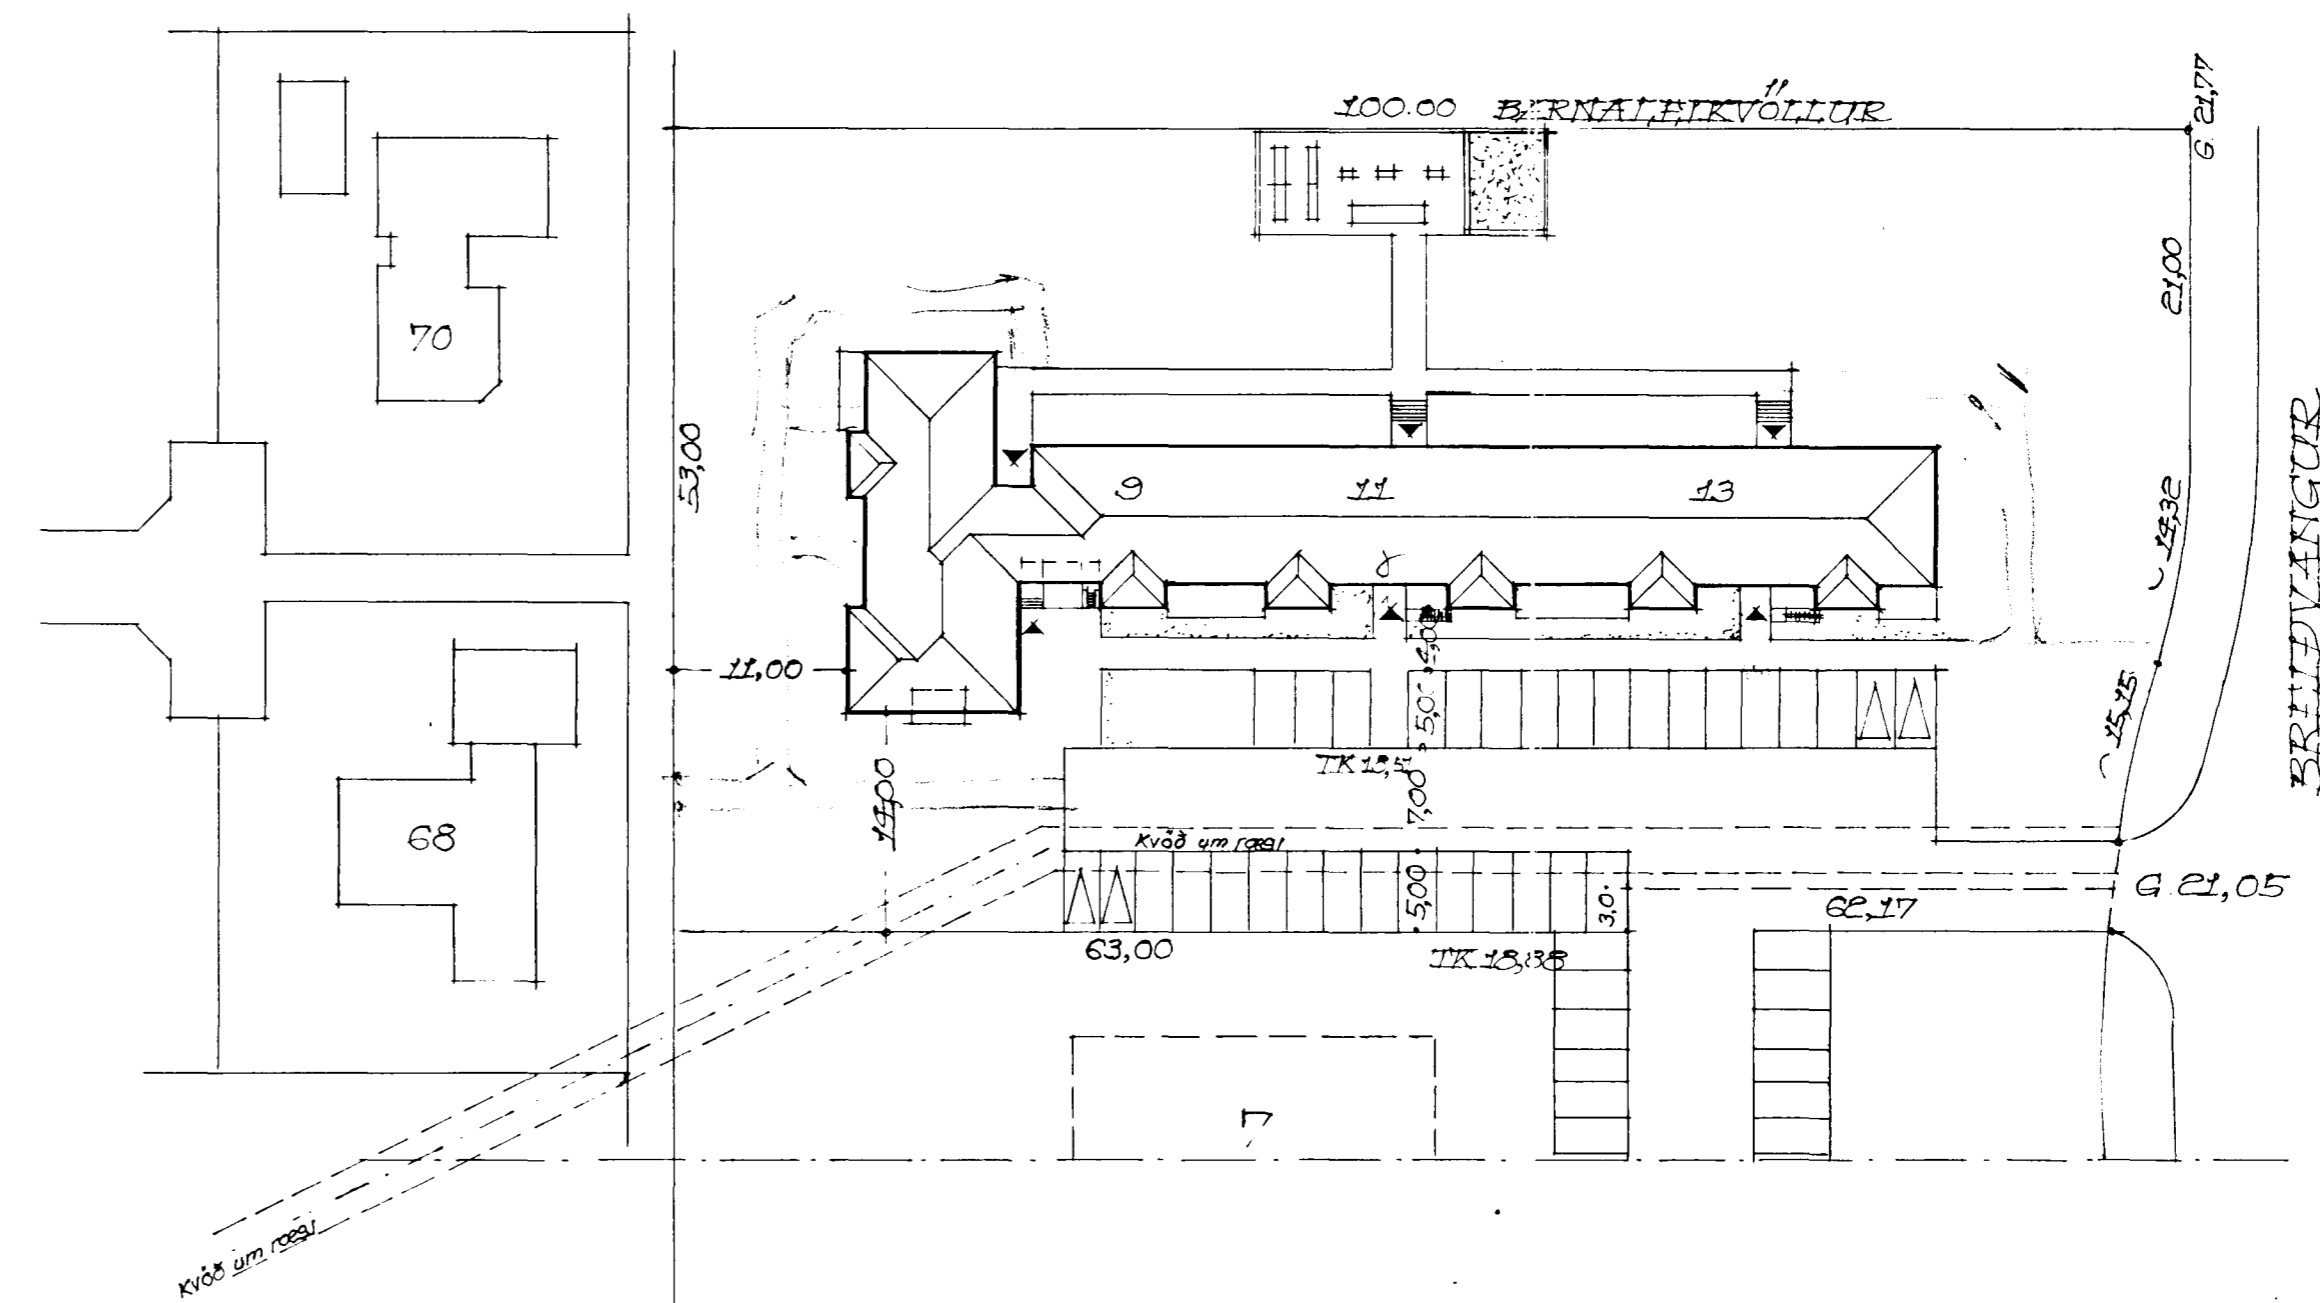

Stærðir í kvæðinu eru sam-  
ræmdu umhverfi. Virkis 7/5, 9/4  
væðingumla bættu, geymsla  
í kjallara nr 9 þrjú  
í veggum milli stölu  
langis.  
Stærðum í kvæðinu nr  
9 sampt. 9.10.74  
umla þrjú umrætt  
Kjallaraumum umma etc  
þeir ábættingum.  
2.4.74 Sampt. haldum  
á loftum í kvæðinu nr  
2.35 í 2.52, þ.e. 15 cm.  
(Hálf L. haldur í 2.12  
í 2.15)

AUSTÖÐUMYND M. 1:500  
FLATARMÁL HÚS NR. 9 357,32 M<sup>2</sup>  
FLATARMÁL HÚS NR. 11 438,30 M<sup>2</sup>  
FLATARMÁL HÚS NR. 13 438,30 M<sup>2</sup>

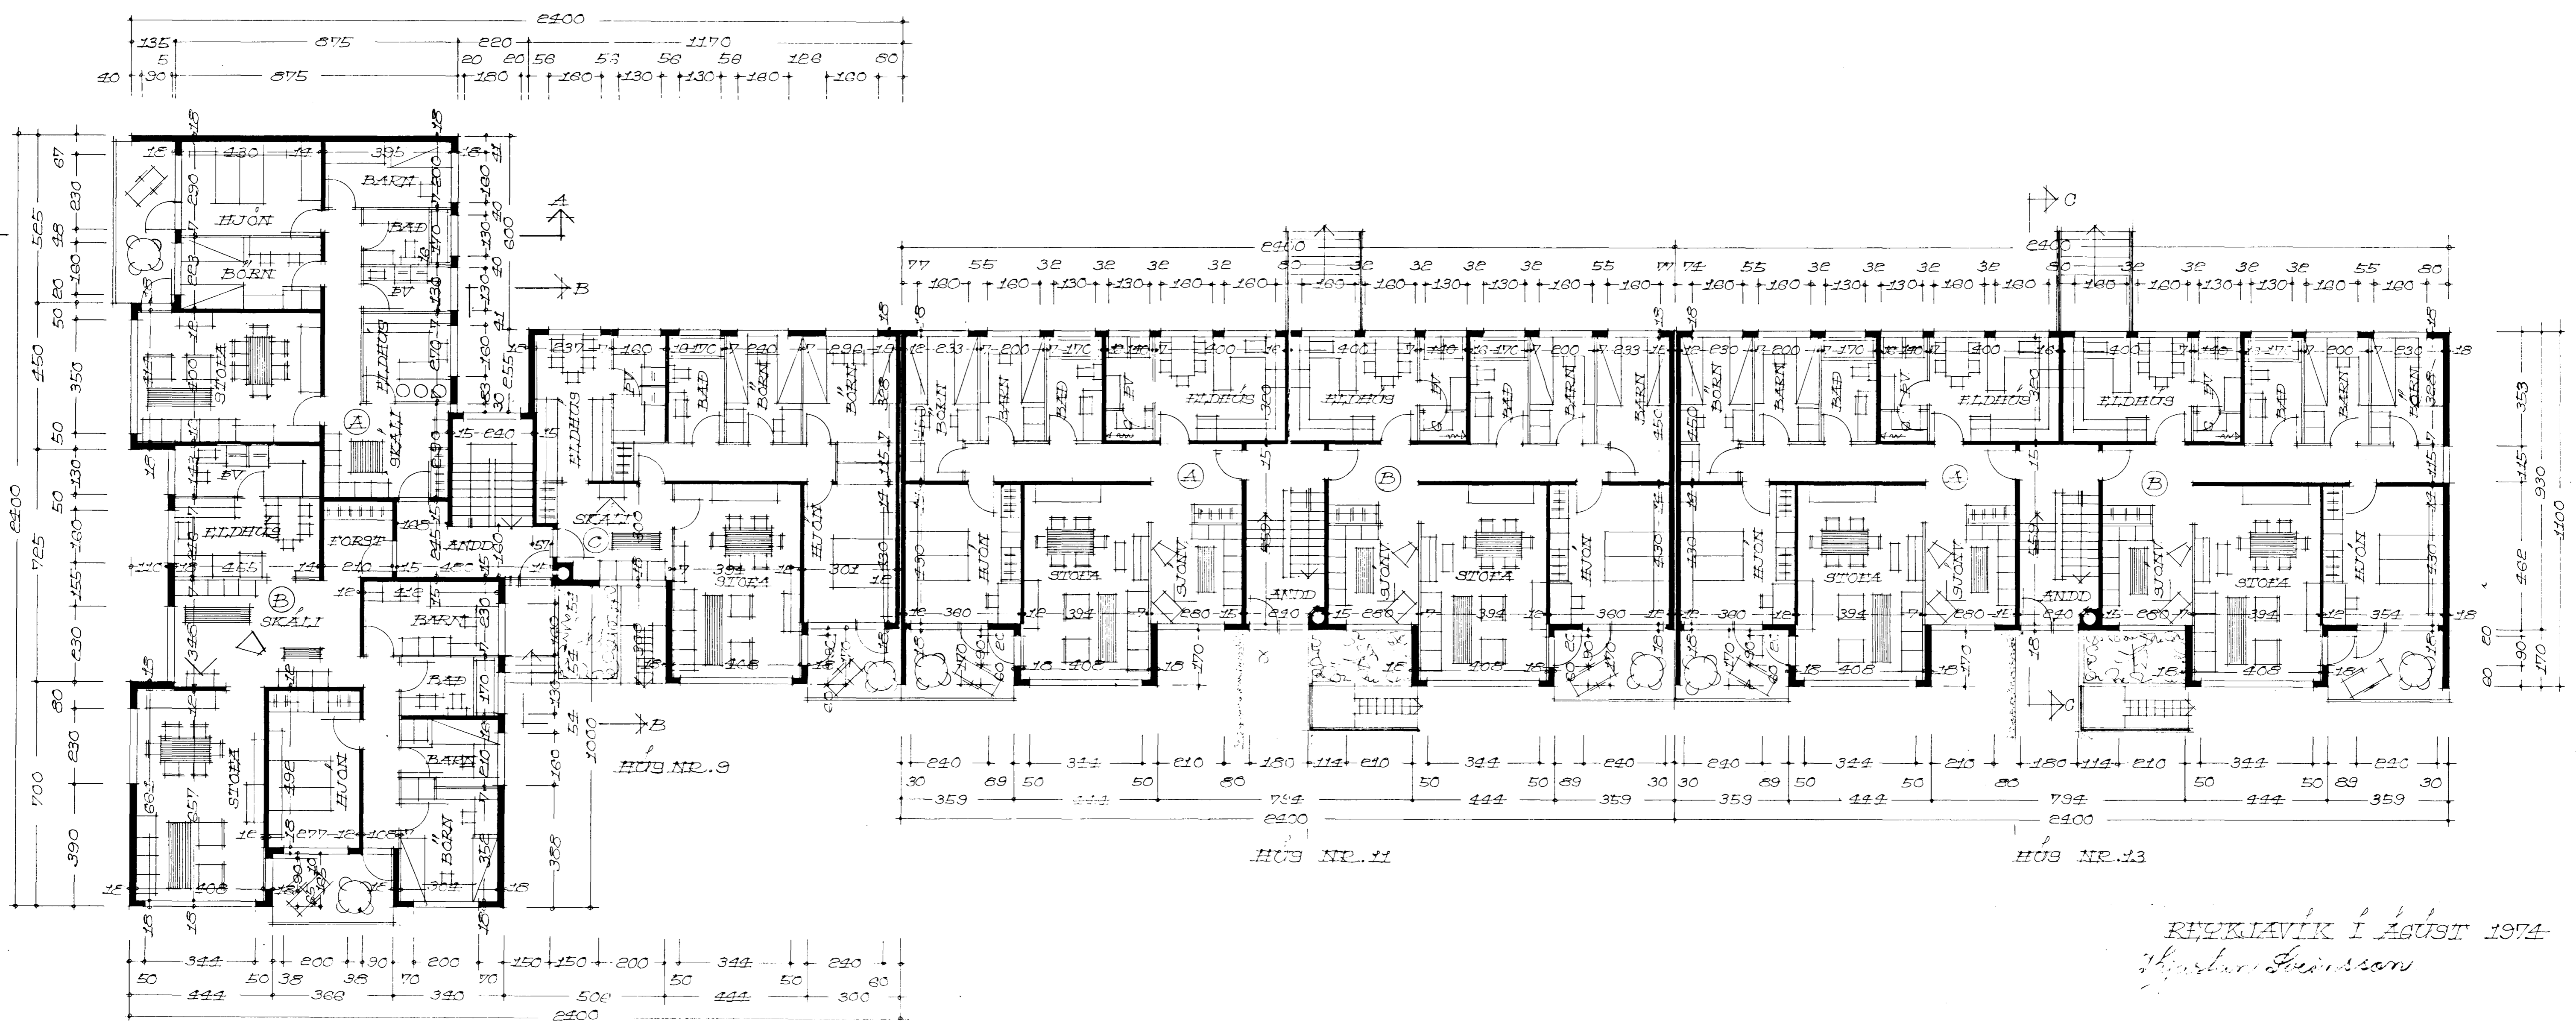

REYKJAVÍK Í ÁGÚST 1974  
Hjörtur Sveinsson