


Samþykkt á fundi byggingar-
nefndar þ. 9.11.1974
BYGGINGARLITRÚ N
Í HAFNARLÖGUM
F. Sigurðsson

1.11.74




VESTUR

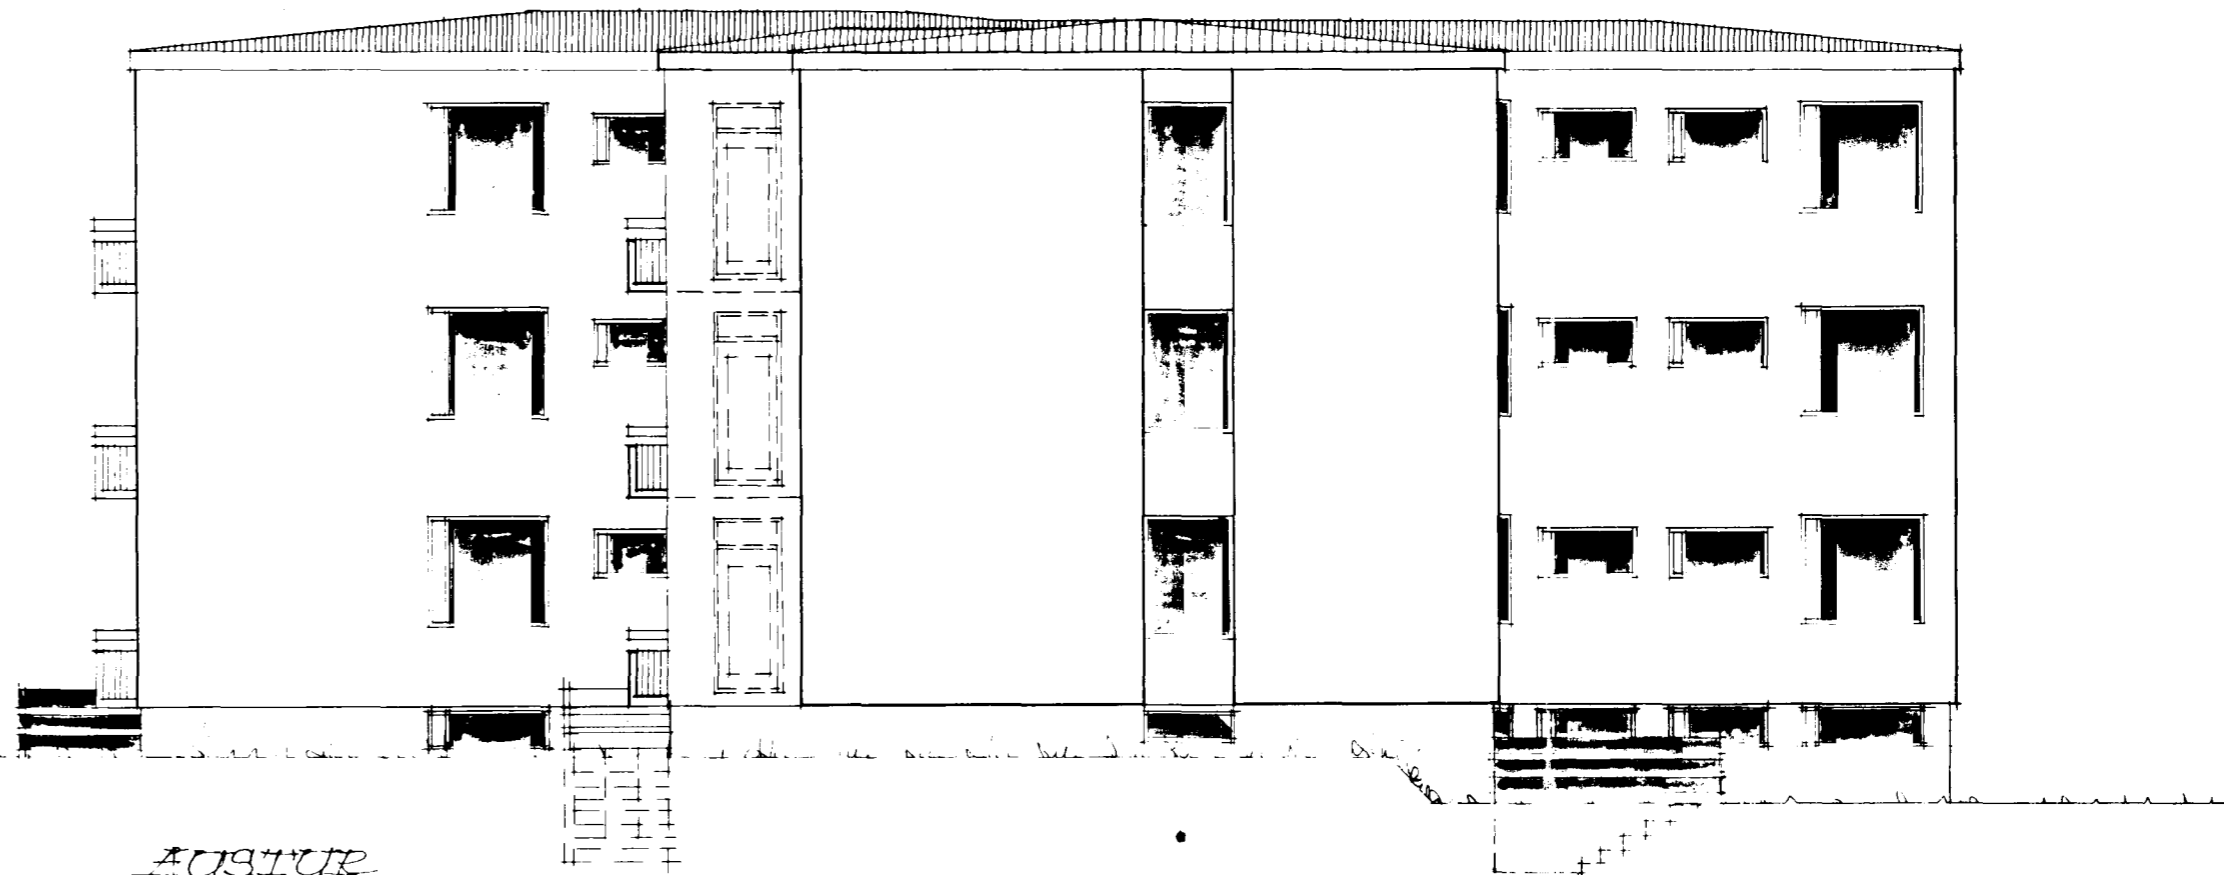

AUSTUR



NORÐUR

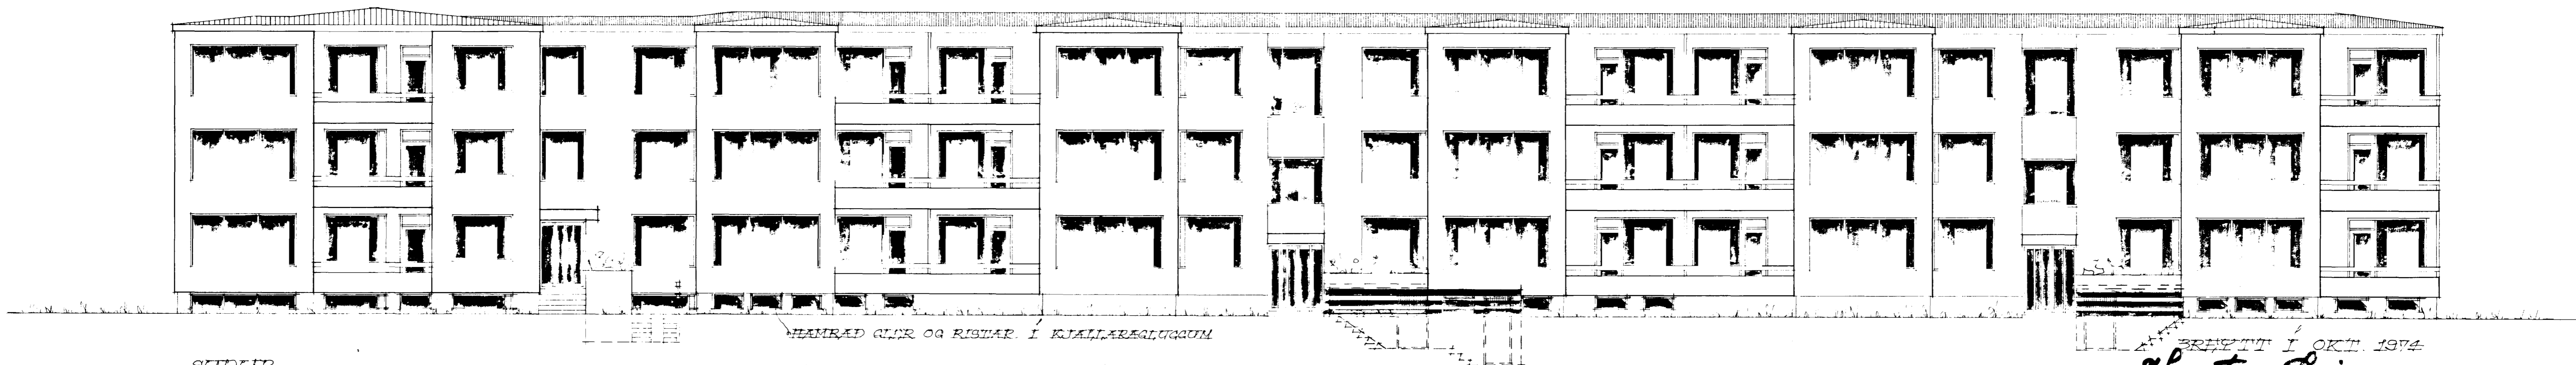

SÜÐUR

HEIMRÁÐ GLER OG RISTAR. Í KJALLARÉGLUGUM

BREYTT Í OKT. 1974
Þjartan Sveinsson
ÞESKJAVÍK Í AGÚST 1974
Þjartan Sveinsson