



GRUNNMYND KJALLARA 1:50

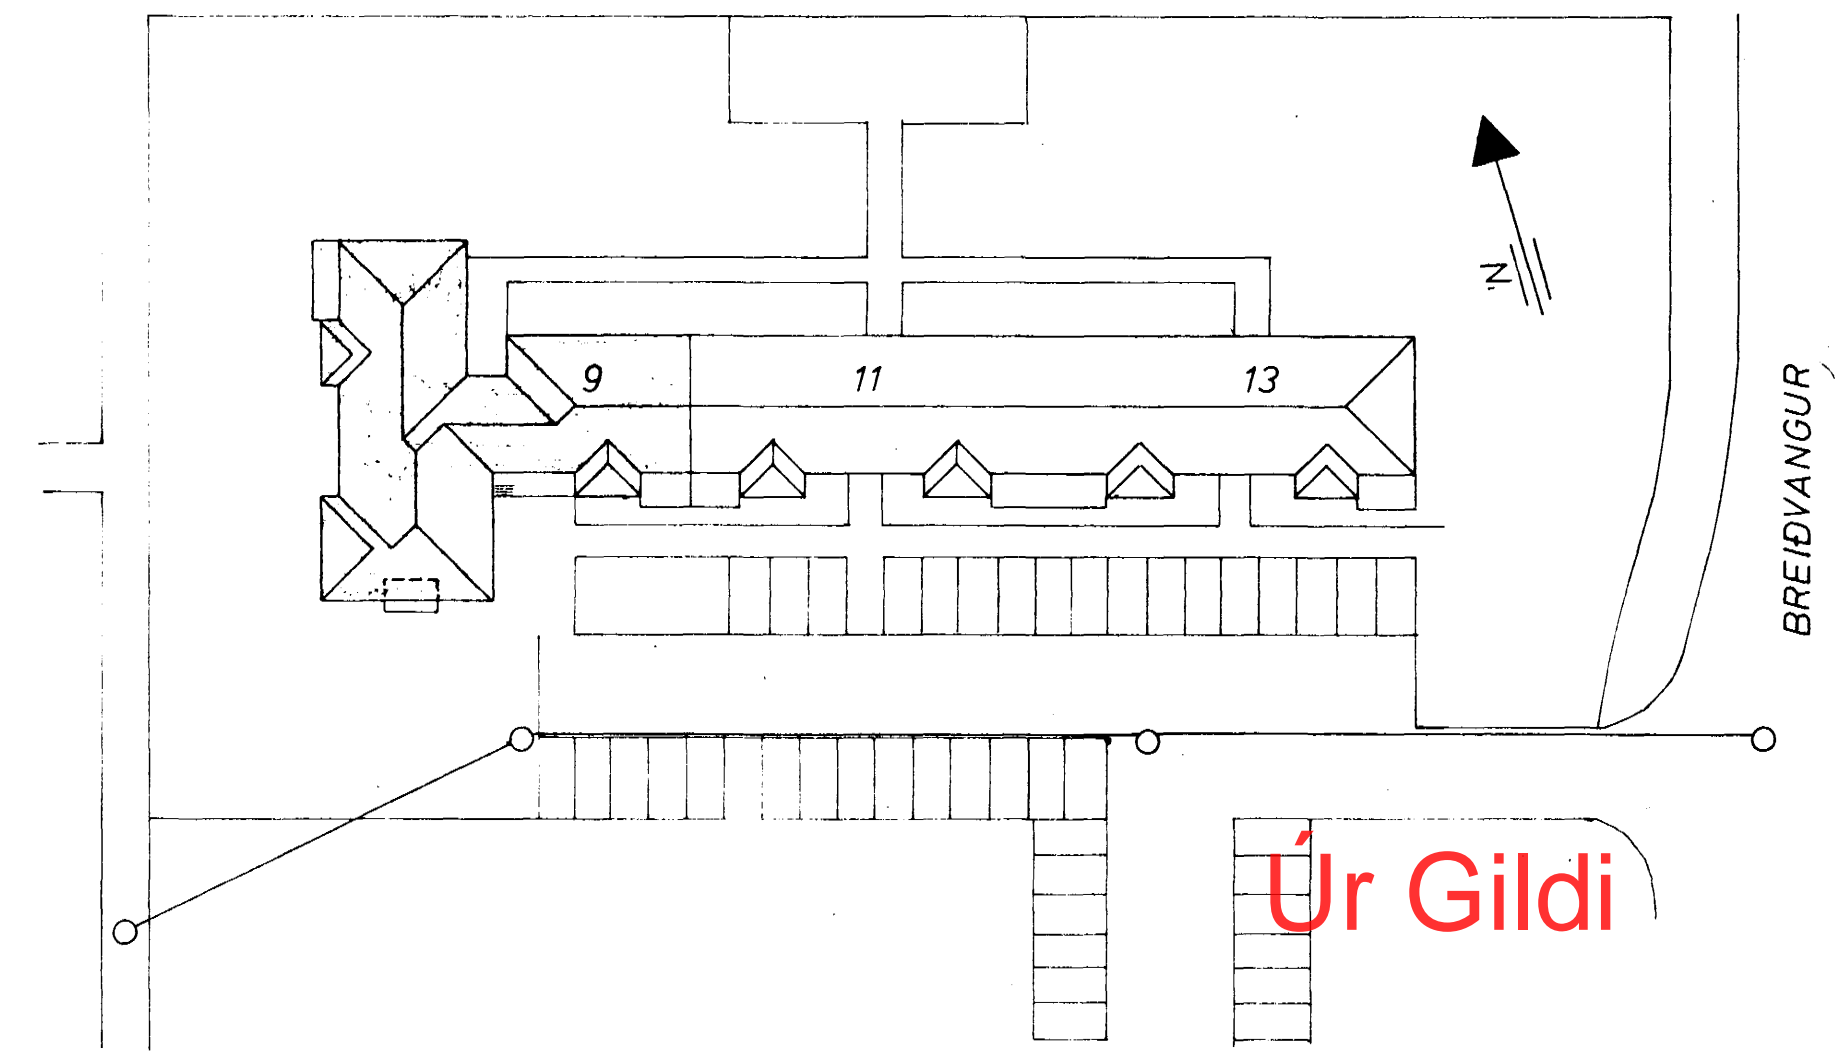

AFSTAÐA 1:500

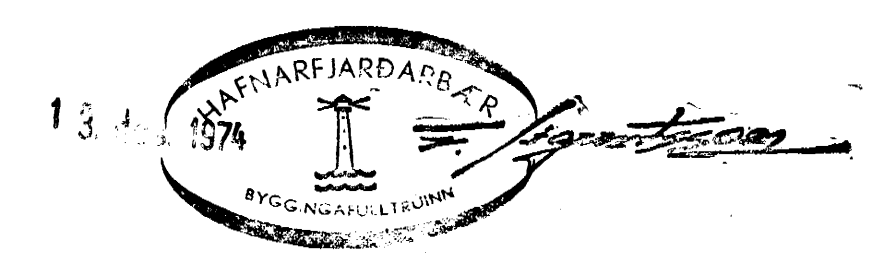

| | | | |
|---|---|--------------------------------------|-----------------|
| BREIÐVANGUR 9 | MÆLIKVARDI 1:50 1:500 | VERK 7428 | TEIKN NR 7 |
| HITALÖGN KJALLARA | Hannað <i>[Signature]</i> Teiknað <i>[Signature]</i> | Yfirfarð Samb. <i>[Signature]</i> | DAGS OKT '74 |
| JÓHANN GUNNAR BERGÞÓRSSON VERKFR MVFI STRANDGÖTU 11 — HAFNARFIRÐI — SÍMI 53315 | BREYTT | | |