


LOFTPÚDI

EFST Á ÖLLUM LÖÐRETTUM
STOFNUM SKAL VERA 30 cm
LANGUR LOFTPÚDI. ÞVERMÁL JAFNT
OG SVERASTI HLUTI STOFNSINS TALID
FRA GREININGU VID ADALADFÆRSLUÆÐ

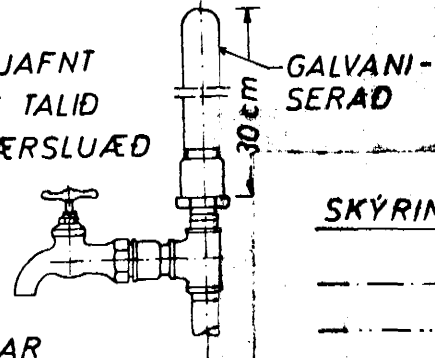




EINNIG SKAL VERA SAMSKONAR
LOFTPÚDI Á HLIDARGREINUM, SEM
LENGRI ERU EN 8 M. ÞVERMÁL JAFNT
OG SVERASTI HLUTI HLIDARGREINAR.

SKÝRINGAR:

- KALT VATN
- - - HEITT
- KALDAVATNSKRANI
- HEITA
- RENNILOKI
- MED SPINDLI UPPUR JÖRD.
- EINSTREYMISLOKI
- VATNSMÆLIR
- GV GARÐVATN
- SL SLÖNGUKRANI

PIPUR SKULU EINANGRADAR MED 20mm
GLERULLARHÖLKUM OG VAFÐAR MED PLASTDÚK
ALLT EFNÍ, PIPUR OG FITINGS SKAL VERA
GALVANISERAD.

KERFI SKAL PRÖFA MED KÖLDU VATNI OG
6 KG/cm² ÞRÝSTINGI.
BALLOFIX RENNILOKAR SEU VID HVERT TÆKI
EINSTREYMISLOKI VID ÞVOTTAVÉLAR.
FRAGANGUR INNTAKS OG LOFTPÚÐAR
SKV. FORSKR. VATNSV. R.V.

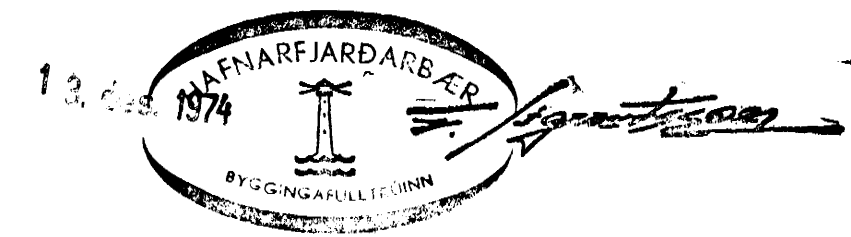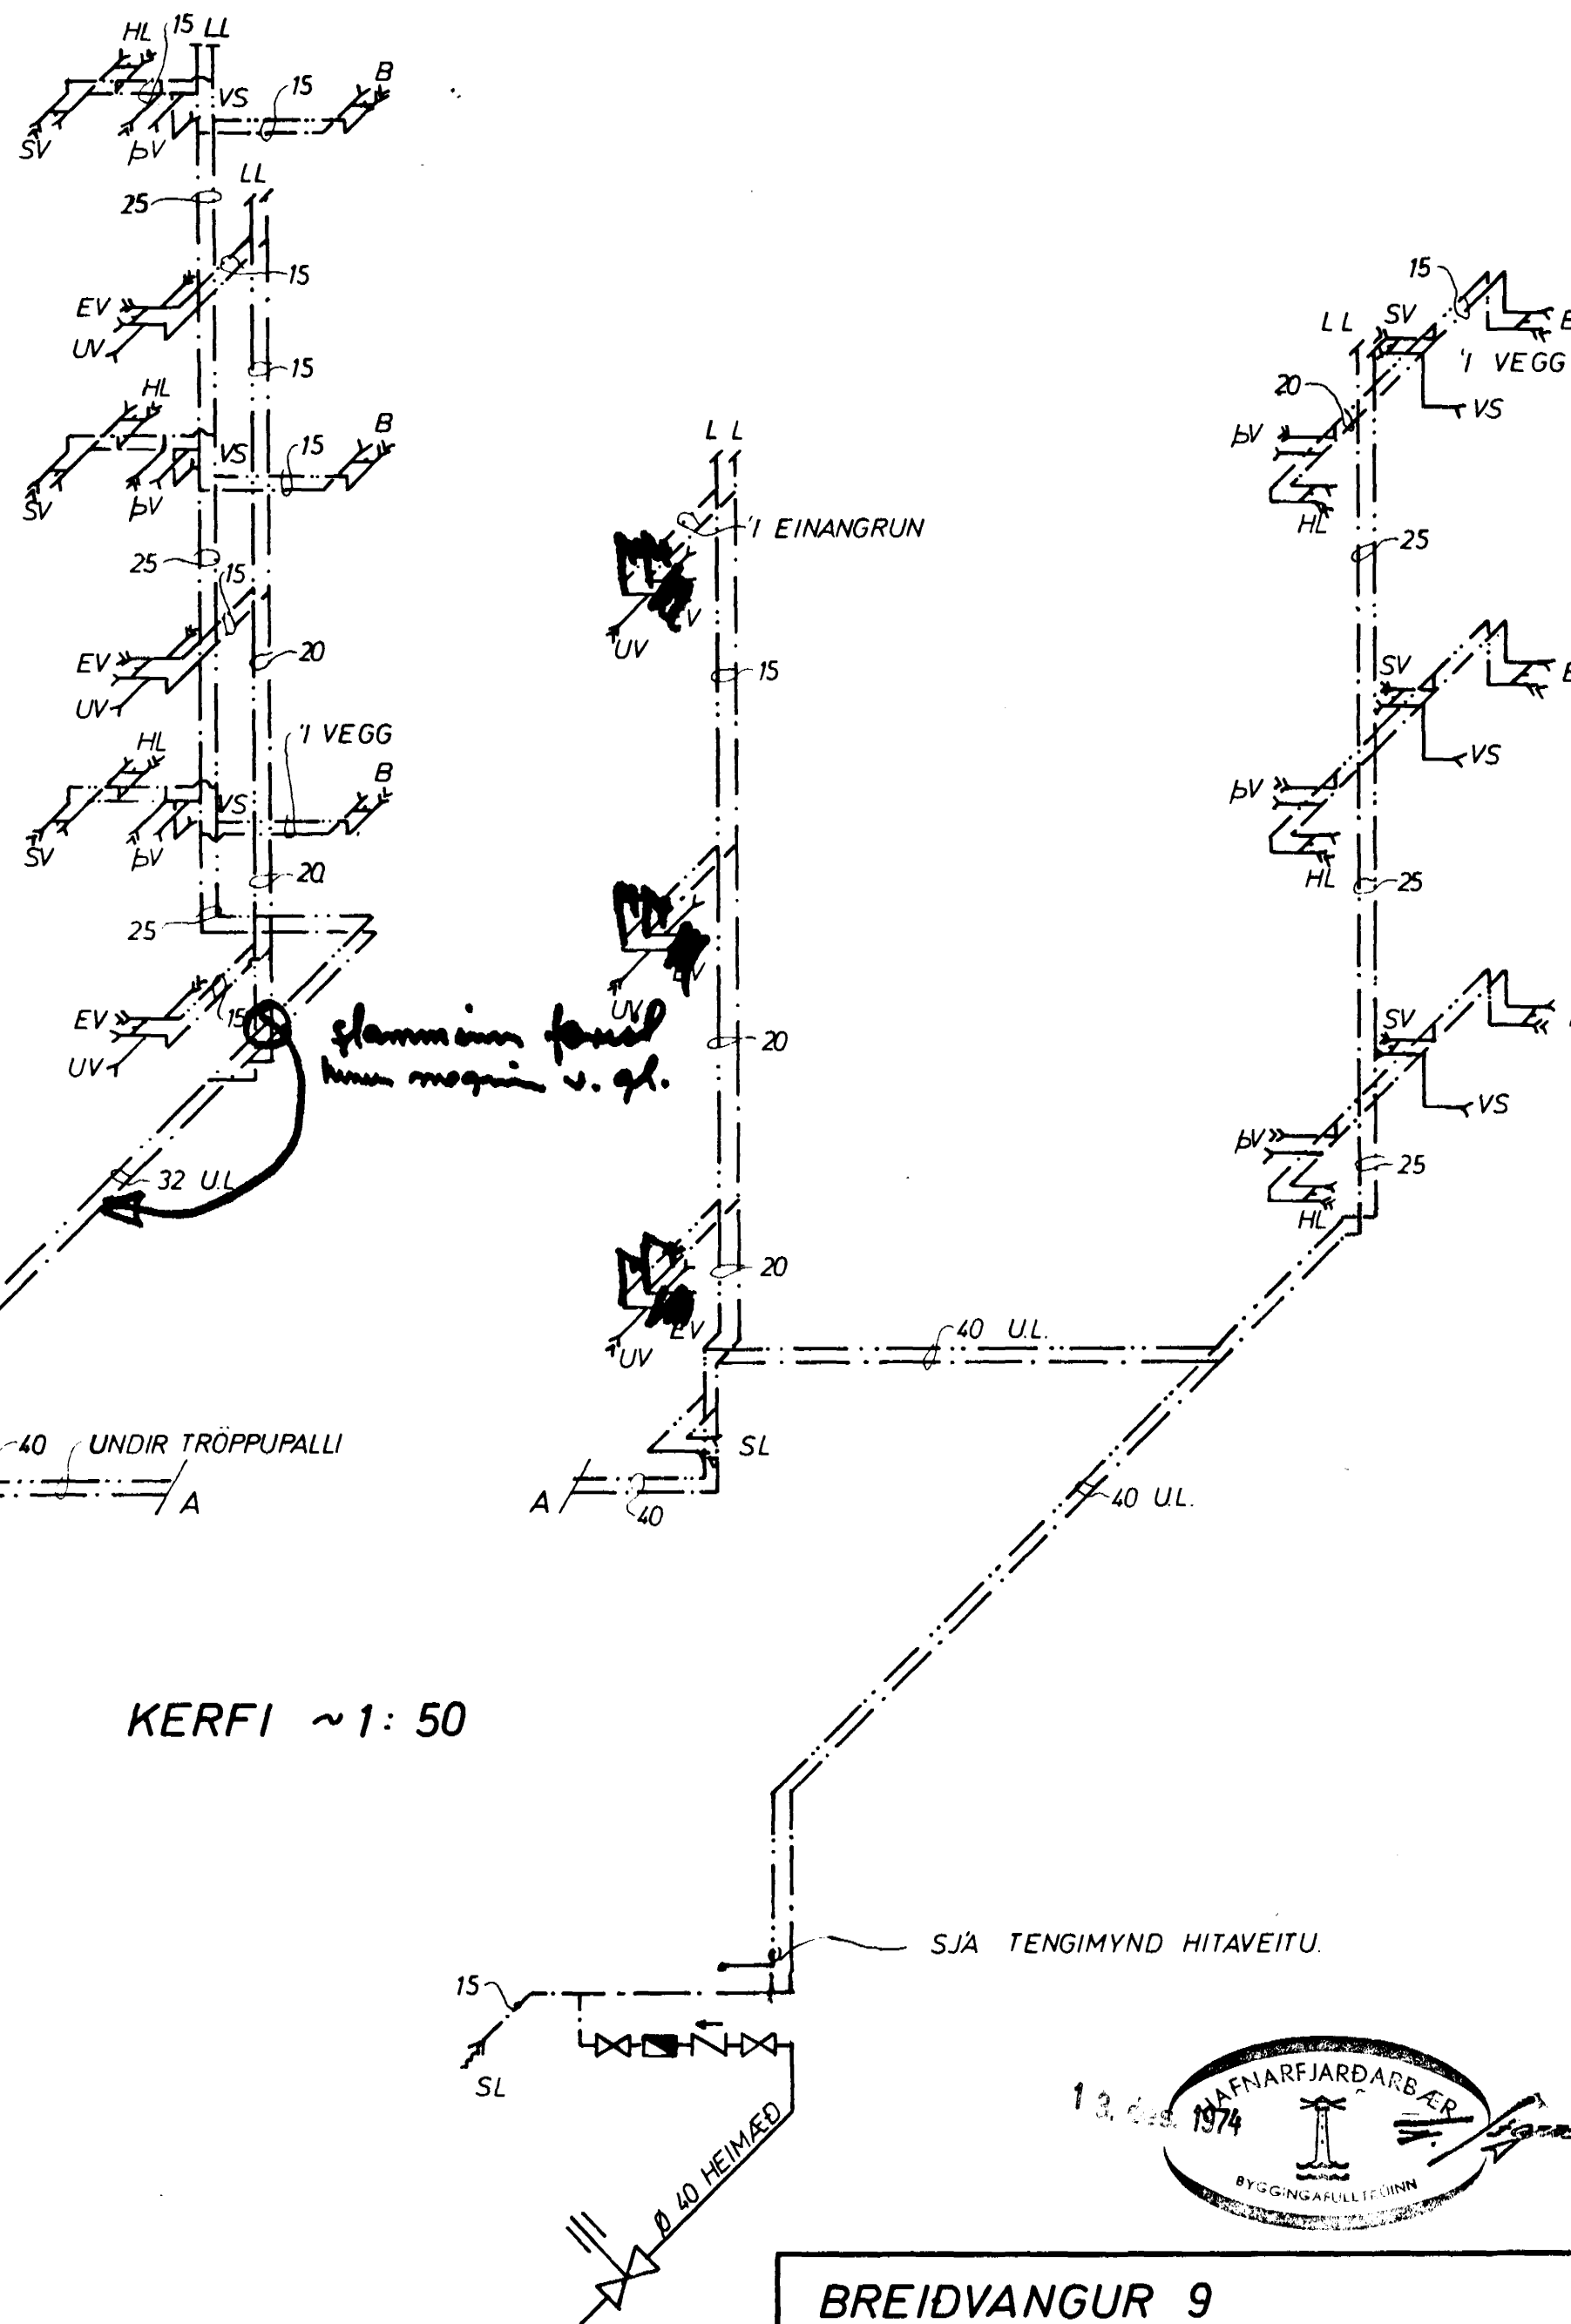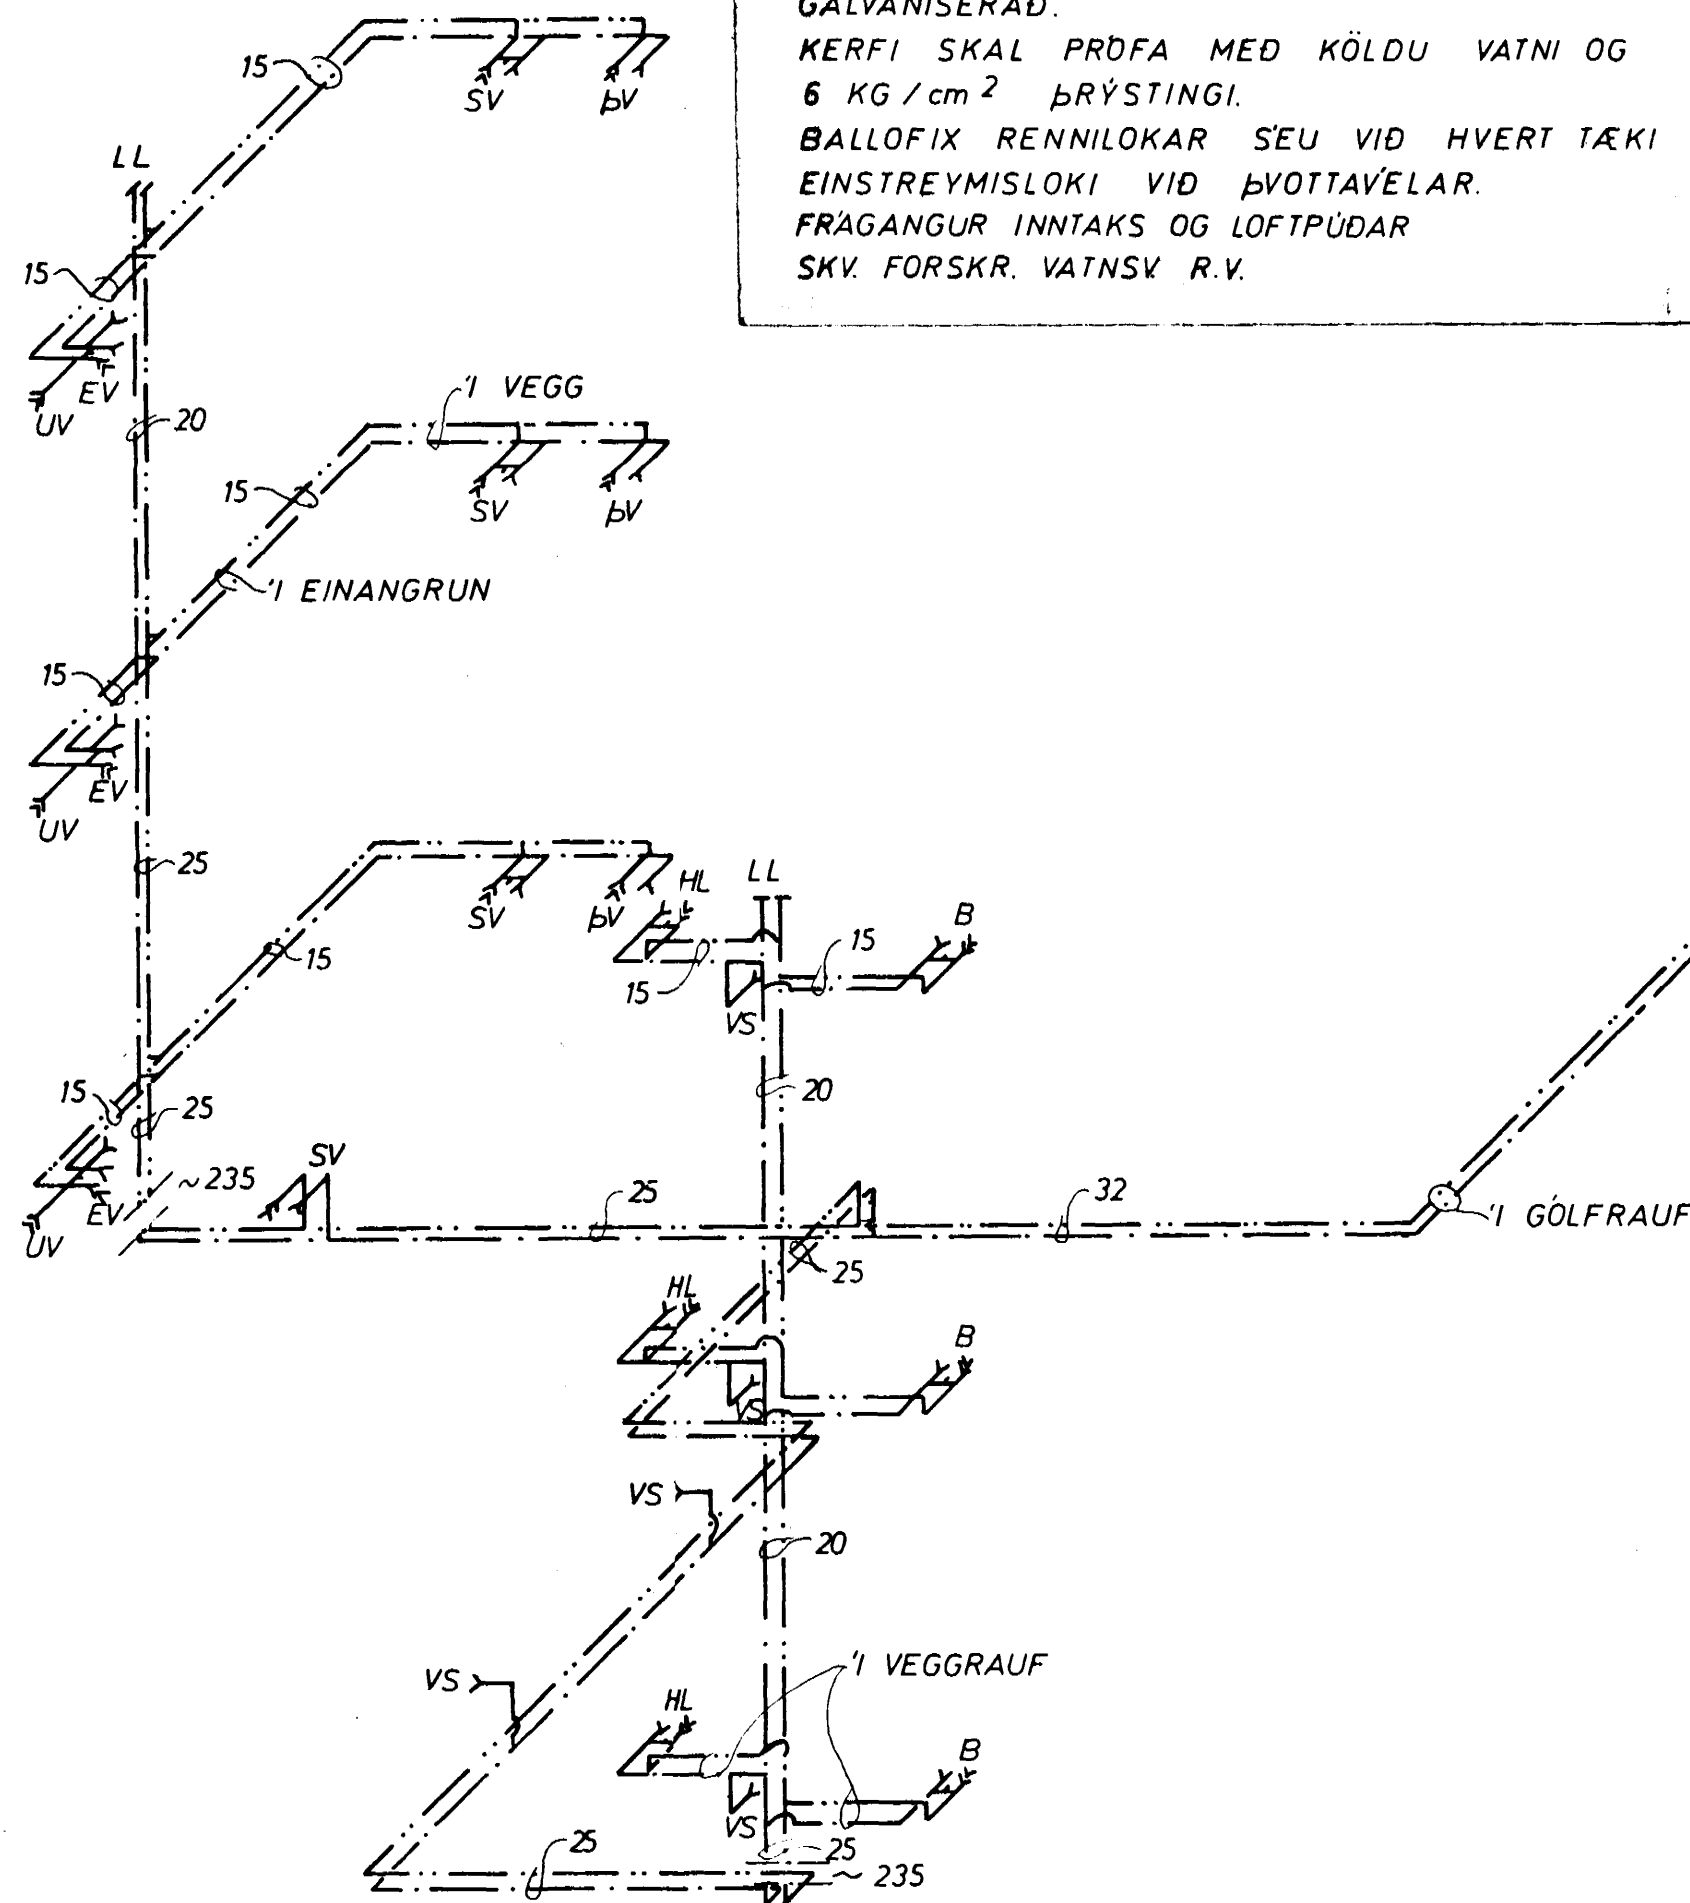

BREIDVANGUR 9	MELIKVARDI ~1:50	VERK 7428	TEIKN NR 6
VATNSLÖGN KERFI	Hannað: JGB Teiknað: JGB	Yfirarið: Samb: JGB	DAGS NOV. 74'
JÓHANN GUNNAR BERGPÓRSSON VERKFR. MVFI STRANDGÖTU 11 — HAFNARFIRÐI — SÍMI 53315	BREYTT		