


HNITASKRÁ:

NR.	AUSTUR	NORÐUR	NR.	AUSTUR	NORÐUR
232	356711,545	397835,965	319	356736,837	397927,097
233	356712,962	397861,750	320	356745,979	397950,521
234	356729,934	397867,543	321	356763,015	397956,334
235	356735,692	397850,634	322	356765,525	397948,979
236	356737,386	397836,843	323	356771,251	397932,201
237	356738,212	397830,128	324	356773,600	397925,319
255	356727,132	397875,714	325	356776,420	397917,057
256	356722,706	397888,682	326	356781,675	397901,659
257	356727,109	397901,009	327	356783,936	397895,034
258	356737,007	397909,437	328	356789,750	397877,999
259	356741,658	397904,120	329	356790,881	397874,686
260	356743,376	397900,873	330	356797,825	397854,339
261	356749,366	397883,323	345	356757,450	397972,639
262	356757,932	397858,225	346	356782,056	397981,037
263	356762,844	397843,833	347	356790,131	397957,377
264	356763,602	397839,675	348	356798,206	397933,717
265	356763,897	397831,001	349	356806,282	397910,057
311	356774,097	397846,241	350	356814,357	397886,397
312	356773,854	397847,177	351	356822,432	397862,737
313	356767,221	397866,612			
314	356760,276	397886,960			
315	356754,226	397904,685			
316	356752,298	397908,825			
317	356750,621	397911,341			
318	356743,014	397920,036			

SKÝRINGAR:

- KVÖÐ UM BÍLASTÆÐI
- FJÖLDI STÆÐA SAMKVÆMT SKILMÁLUM OG REGLUG.
- BINDANDI LÍNA FYRIR BÍLSKÚR
- BINDANDI MÖRK BYGGINGAREITS
- HÁMARKS BYGGINGARREITUR
- BYGGINGARREITUR BÍLAGEYMSLU
- BYGGINGARREITUR ÚTBYGGINGAR
- KVADIR Á LÖÐ
- NÚMER LÖÐAR
- HÚSAGERÐ, SJÁ SKILMÁLA
- NÚMER AÐLIGGJANDI LÖÐABLADA, STAÐGREINIR
- ÞJÓÐSKRÁRNÚMER
- LANDNÚMER

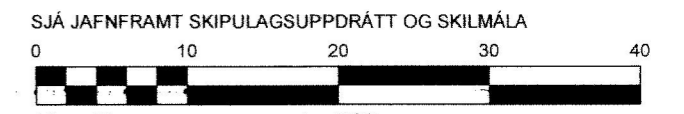

DEILISKIPULAG SAMÞYKKT Í SKIPULAGS- OG BYGGINGARRÁÐI 02.05.2006 OG Í BÆJARSTJÓRN 02.05.2006

MÆLIBLAÐ 25.241.5


TEIKNING NR. 421.028

BREKKUÁS 13, HLÍÐARÁS 1,3,5,7,9,43,45 OG 47 FURUÁS 39,41,43,45 OG 47

**HAFNARFJARÐARBÆR**  
UMHVERFIS- OG TÆKNISVIÐ  
ÁSLAND 3. ÁFANGI



VERKFRÆÐISTOFA

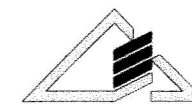


BÆJARHRAUNI 20 220 HAFNARFJÓRÐUR  
SÍMI 58 58 600 FAX 58 58 610  
Netfang: vsb@vsb.is, kt:710796-2899

Dags: 10.05.2006

Gert af: KK, ÞEI

Yfirfarið:

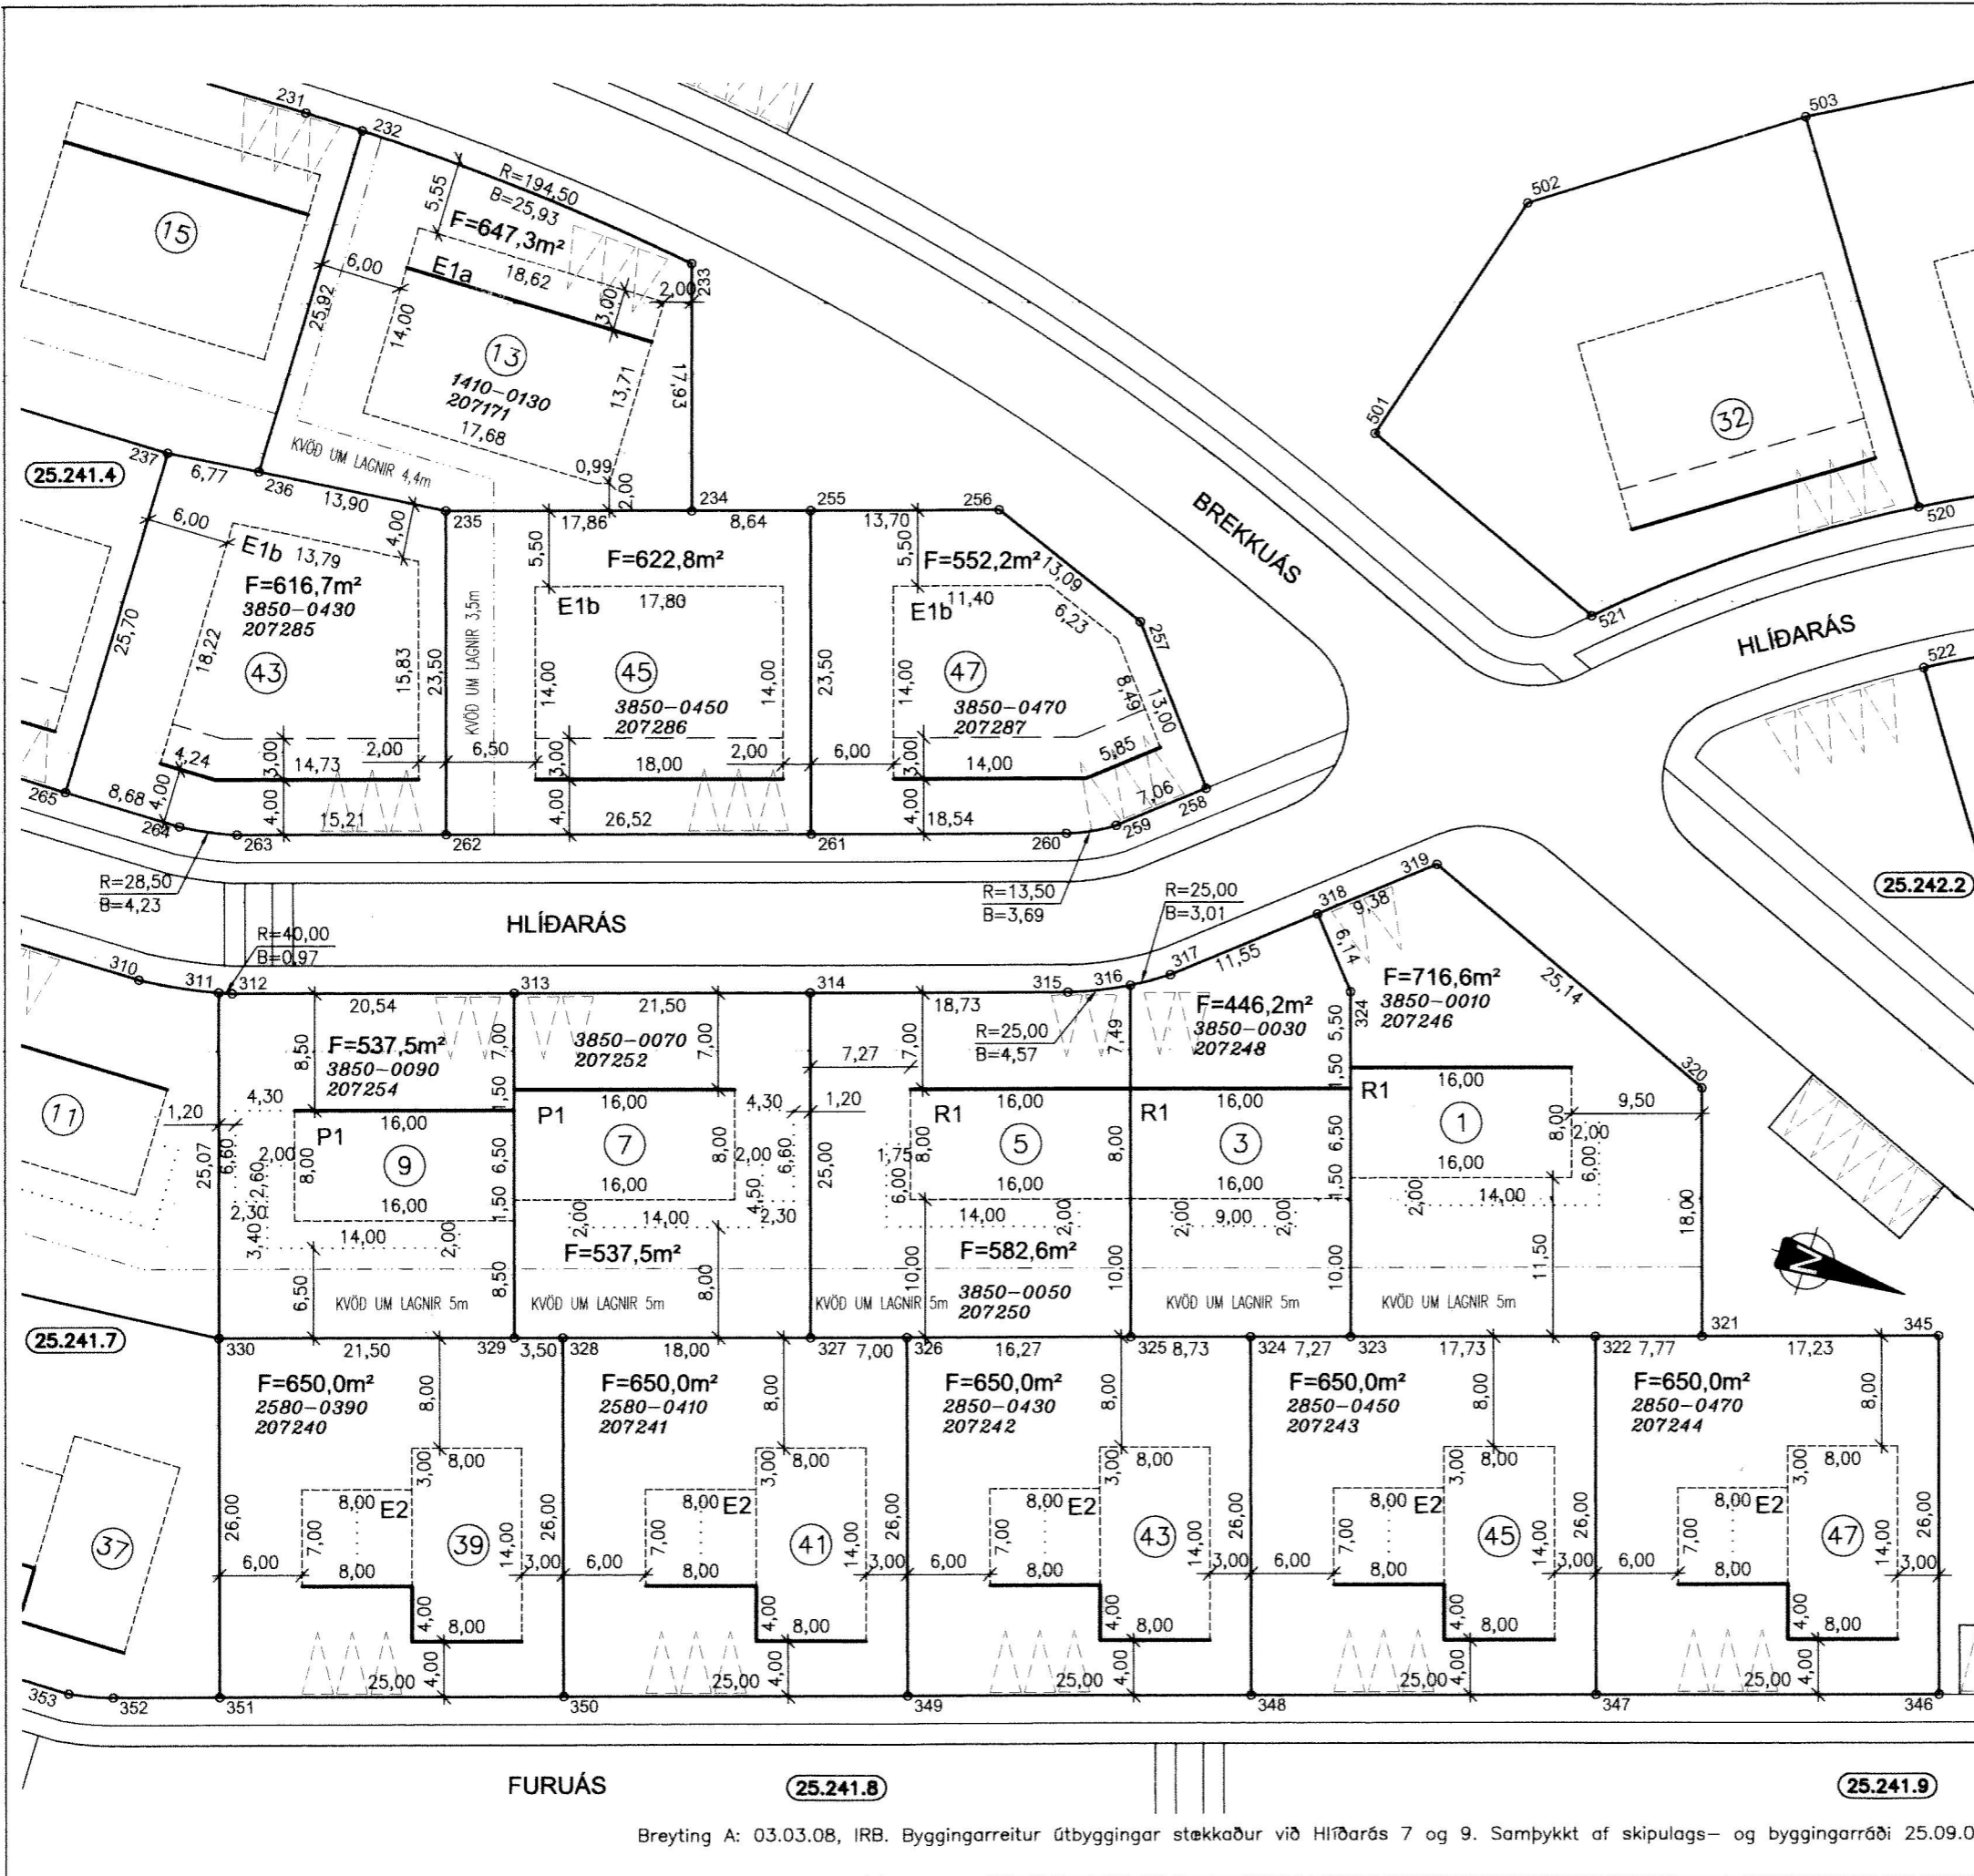

Breyting A: 03.03.08, IRB. Byggingarreitur útbyggingar stækkaður við Hlíðarás 7 og 9. Samþykkt af skipulags- og byggingarráði 25.09.07.