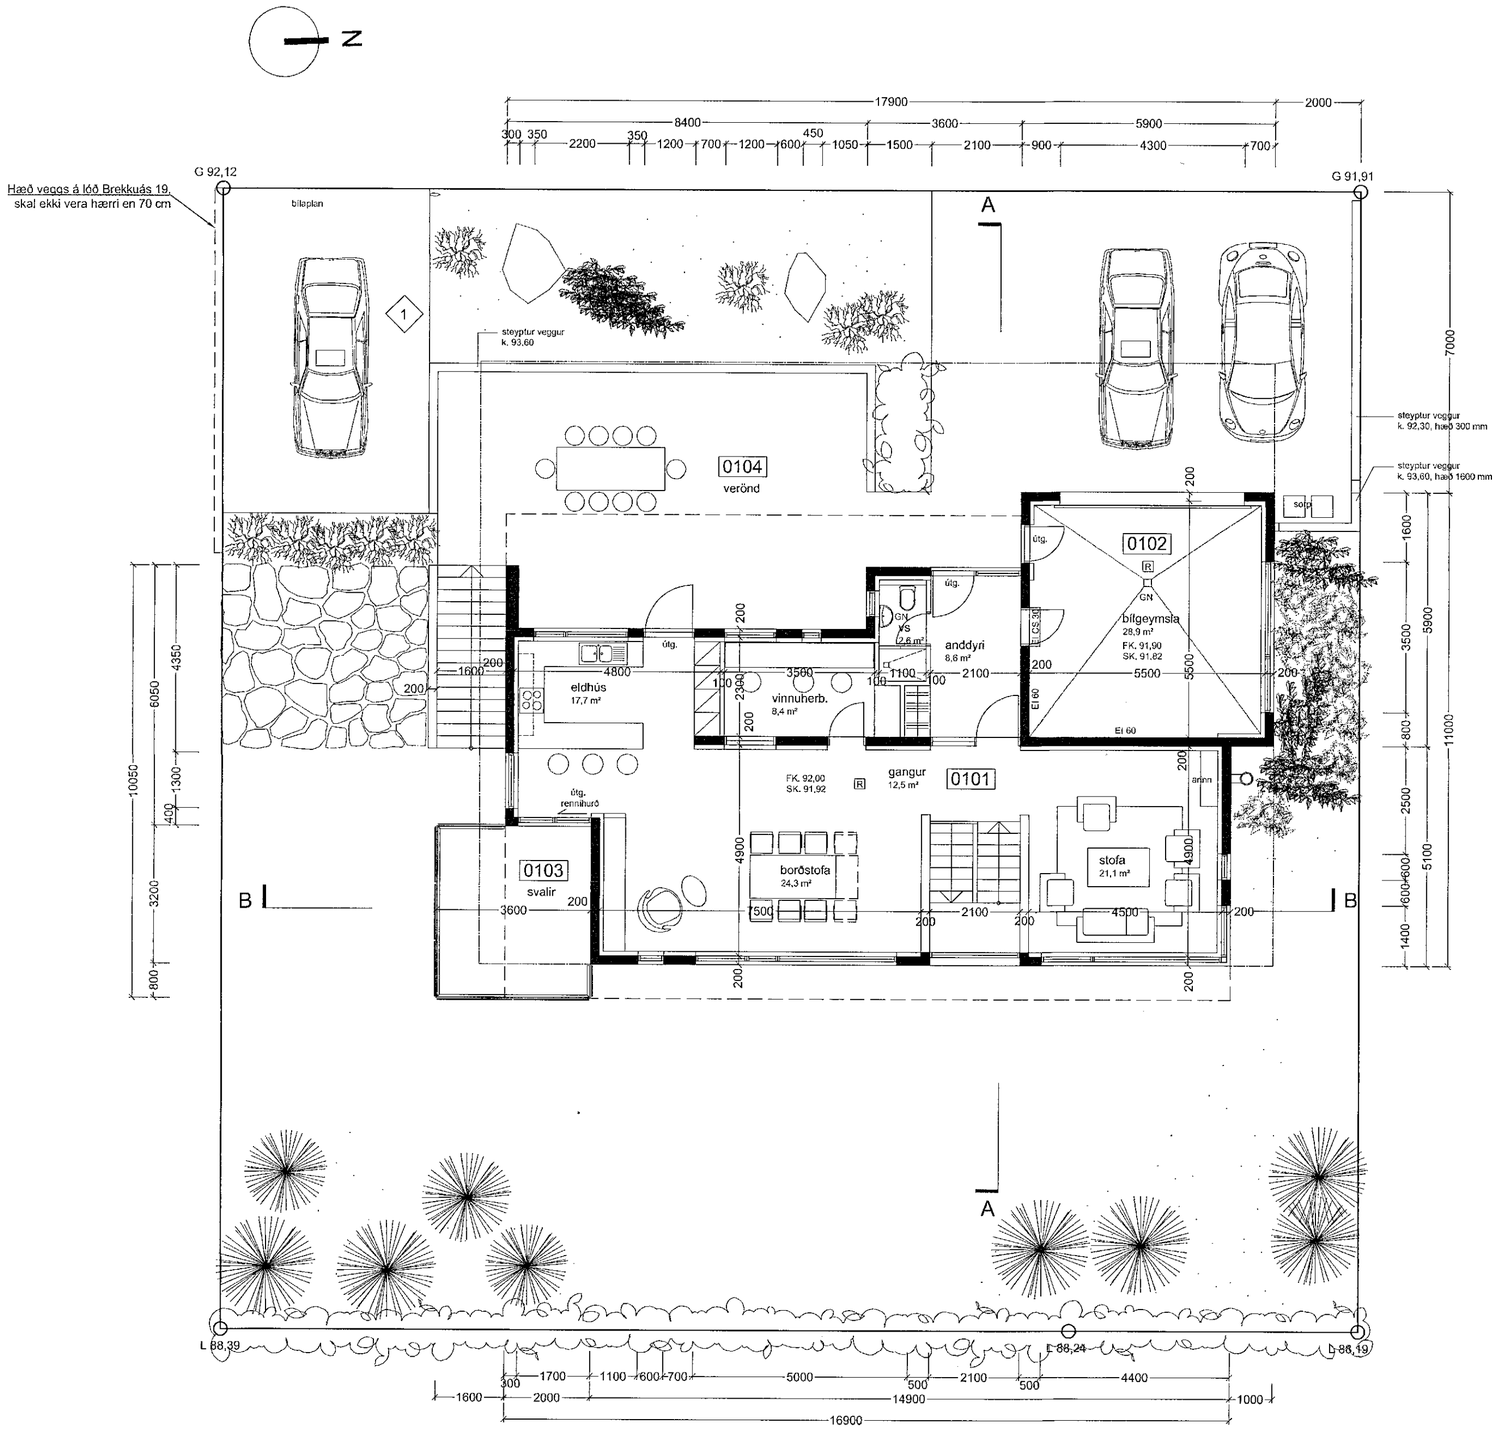

GRUNNMYND EFRI HÆÐ M 1 : 100

Tilkynnt framkvæmd
Samþykkt þann
19. maí 2021
Byggingarfulltrúinn í Hafnarfirði
Hildur Bjarnadóttir

1	Sett er nýtt bílast. innan lóðar Brekkuás 17	17.05.21	

Breyting | Fylgirit | Texit | Dags: | Samþ:

Verkheiti:

Brekkuás 17, Hafnarfirð
Einbýlish

Verkhluti:

grunnmynd efri ha

Teikninúmer:

1.0

Mælikvarði:

1:1

Teiknað:

F

Yfirfarið:

Samþykkt:

Verknúmer:

060

Útgáfudagur:

desember 20

Teiknislóð:

V:\1-Serbýli\4-Hafnarfjordur\06059-Brekkuas17\06059-teikn\06059-adaluppl\06059-Br

Útprentað:

May 17, 2021 - 14:14

ARKÞING
BOLHOLT 8 -105 REYKJAVÍ
SÍMI: 551 0870 - FAX: 551 087
arkthing@arkthing.is - www.arkthing.

GUÐMUNDUR KR. GUÐMUNDSSON, ARKITEK
ÓLAFUR SIGURÐSSON, 050835-2869 ARKITEK
SIGURÐUR HALLGRÍMSSON, 170753-3139 ARKITEK
HJÖRTUR PÁLSSON, 080152-4429 BYGG.F