GRUNNMYND 2.HÆÐAR OG ÞAK 1:50

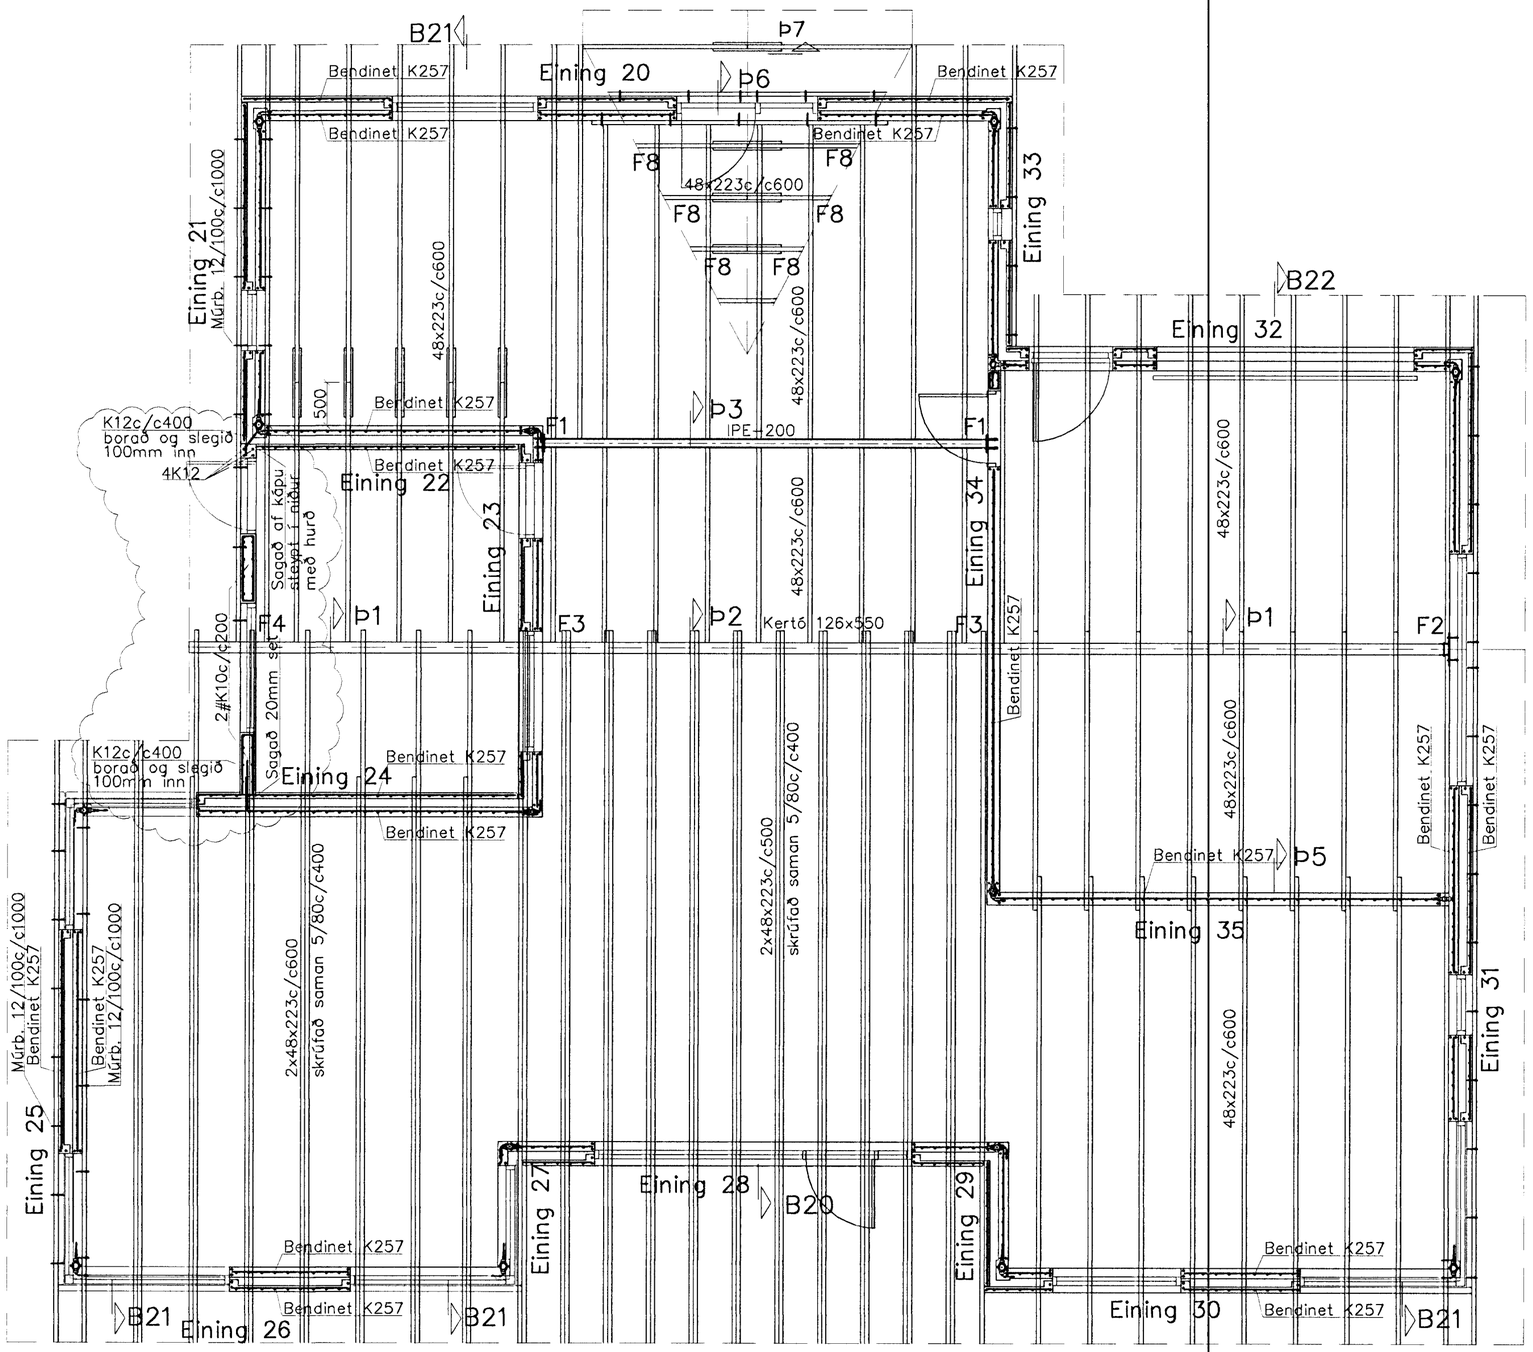

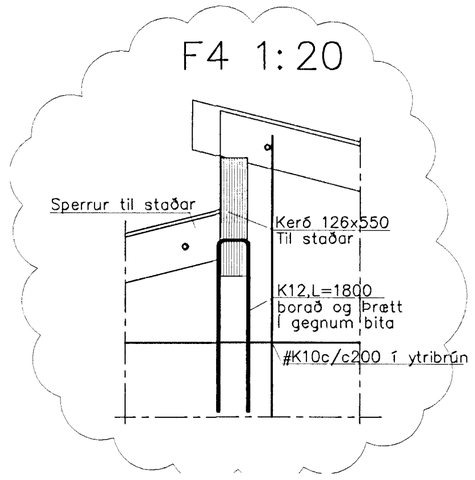

Samþykkt þann
23. júlí 2012
Byggingafulltrúinn í Hafnarfirði
F.h. Hrólfur S. Gunnlaugsson

Sjá snið og skýringar á bl. B202

1 SN1 og SV11 eru ný.

Breytingar		
Nr.	Dags.	Nafn
1	25.06.12	HS

BREKKUÁS 27, HAFNARF.

Verkfræðistofa Þráinn & Benedikt
Laugavegi 178, 105 Rvk.
Sími: 553 1770, 568 7775, Fax: 568-7701
Netfang: verkfraedistofa@verkfraedistofa.is

H BS | T HS | S

M 1:50

Nr. B201

Dags. feb. '07

080149-3609

Burðarvirki veggir og Þak