


# GRUNNMYND 1.HÆÐAR OG LOFT 1:50

Samþykkt þann

27. júlí 2012

Byggingafræðingur / Hafnarfærð  
Eh. Hrólfur S. Gunnlaugsson

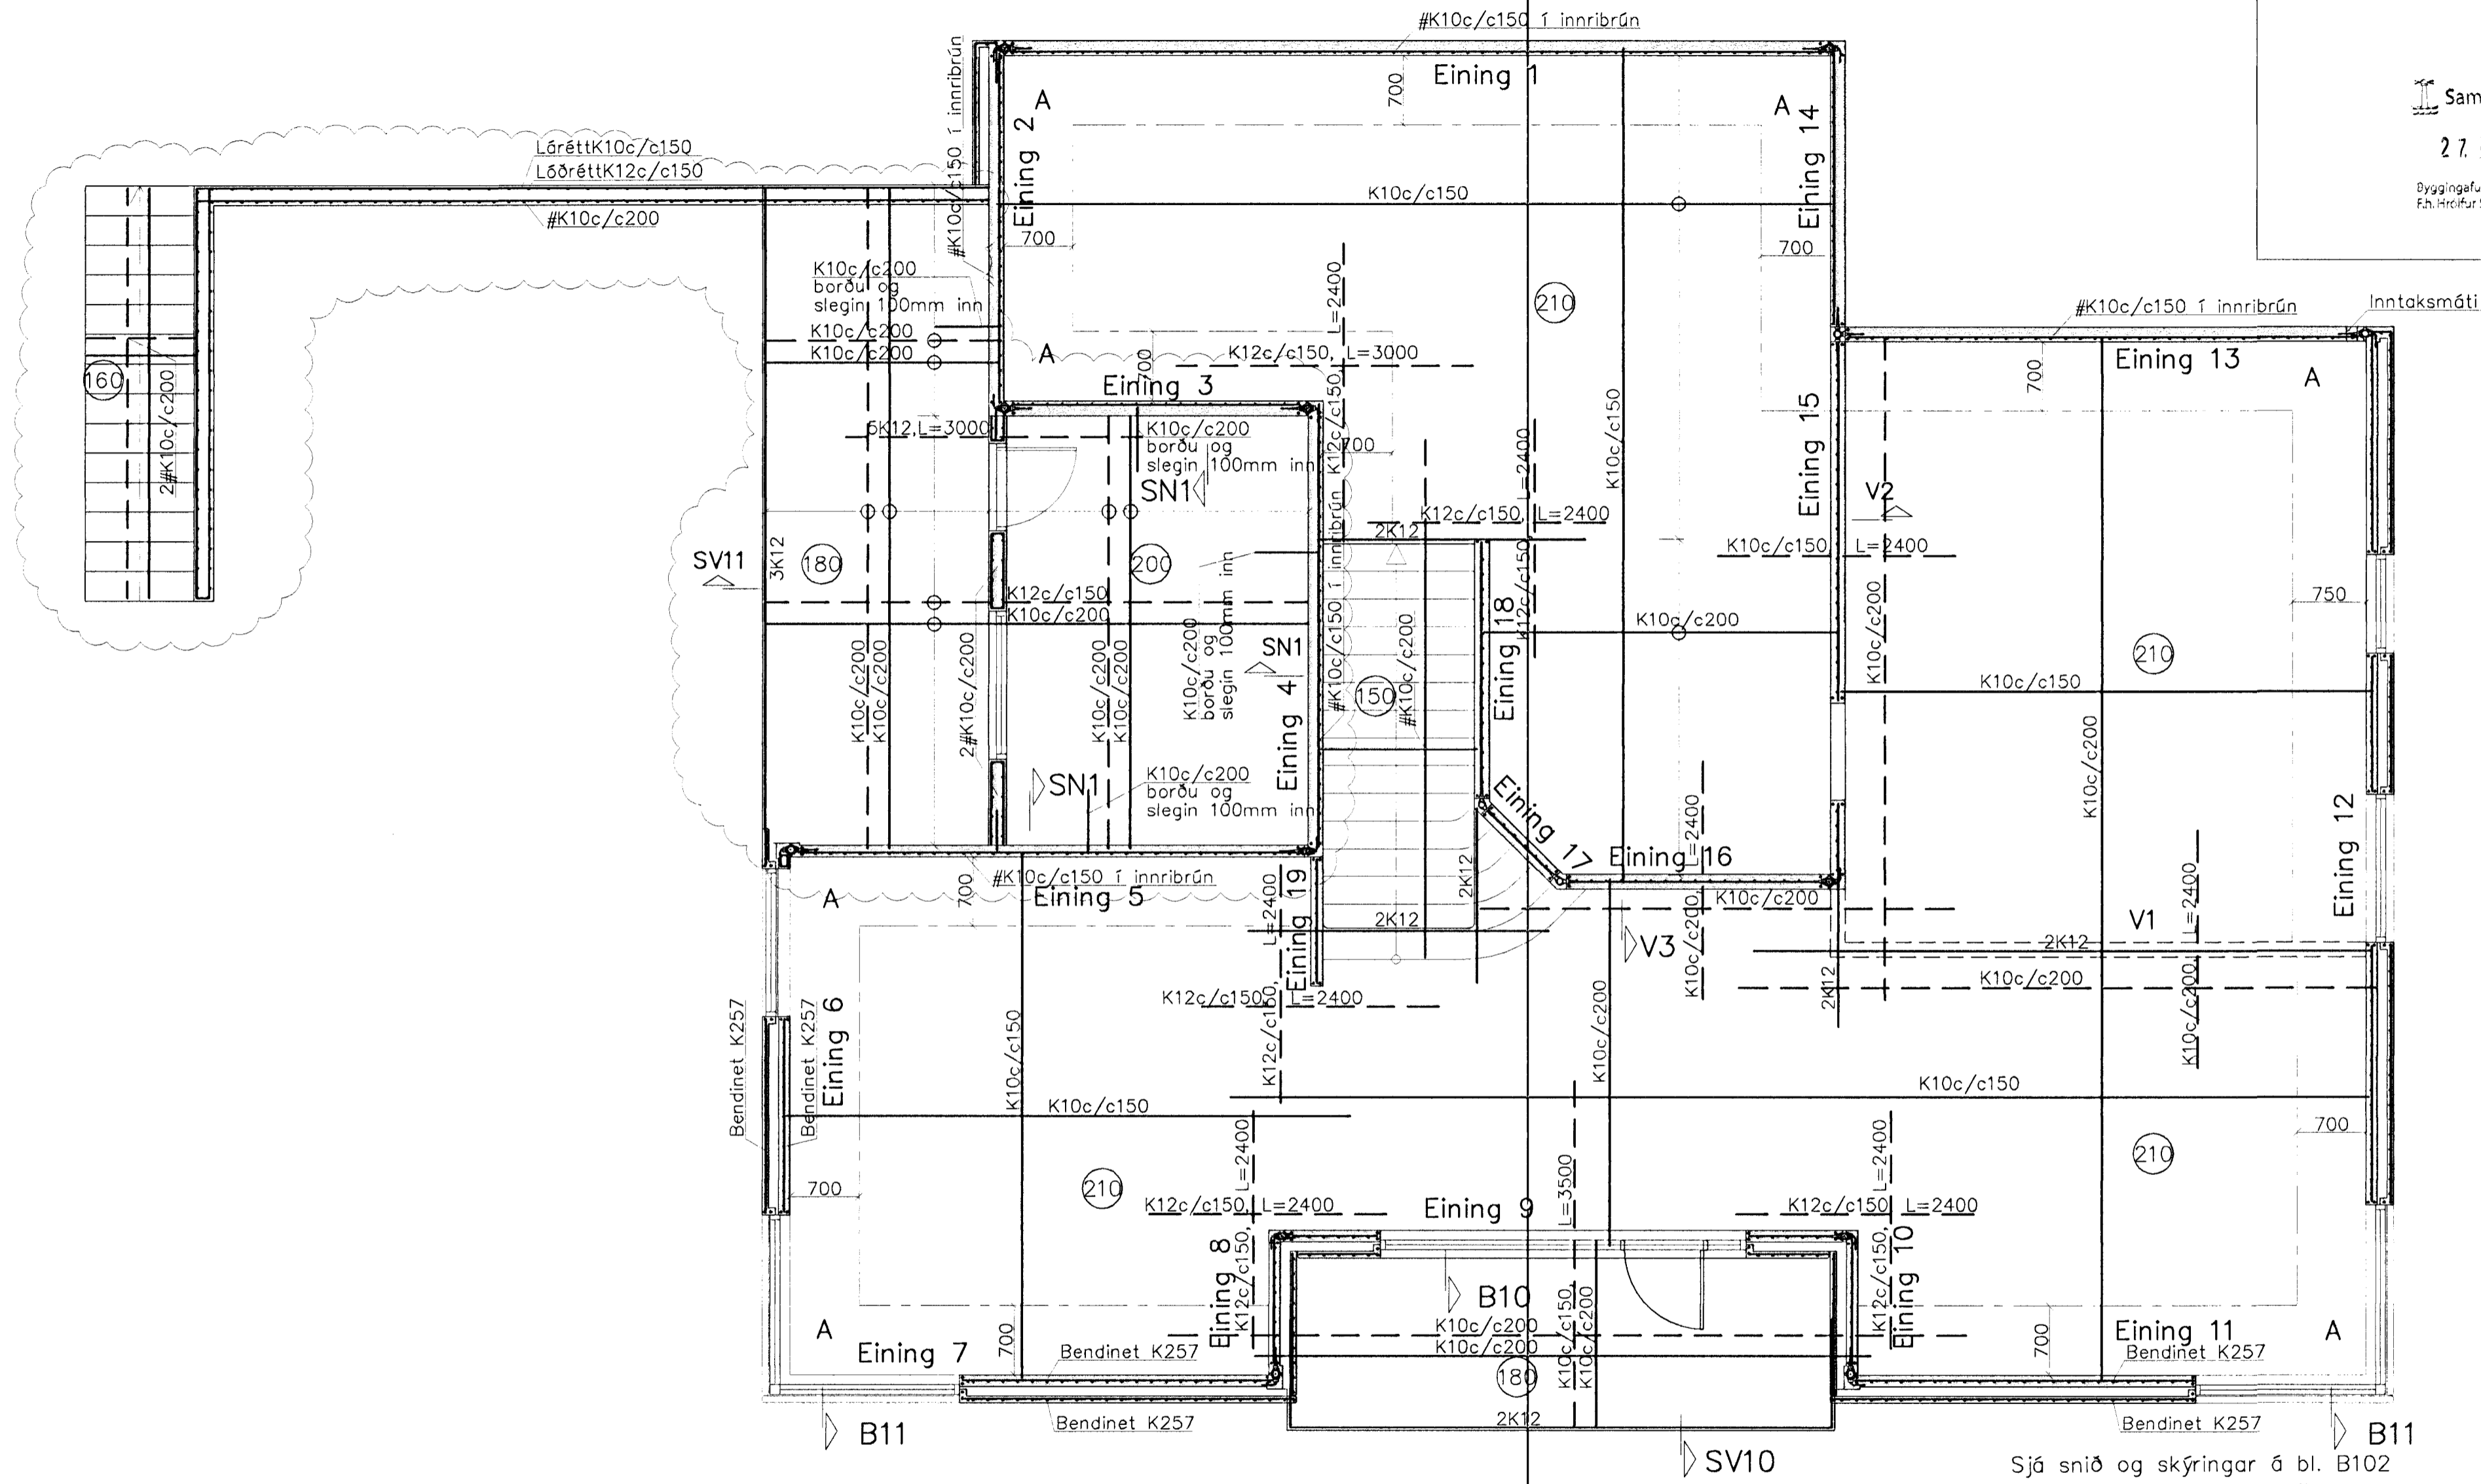

Sjá snið og skýringar á bl. B102  
1 Stöðveggur, stækkun og svalir eru nýjar.  
2 Járnabinding í stöðvegg.

Breytingar			BREKKUÁS 27, HAFNARF.	H BS   T HS   S
Nr.	Dags.	Nafn		
1	25.06.12	HS	<b>Verkfræðistofa Þráinn &amp; Benedikt</b> Laugavegi 178, 105 Rvk. Sími: 553 1770, 568 7775, Fax: 568-7701 Netfang: verkfrædistofa@verkfrædistofa.is	M 1:50
2	22.07.12	HS		Nr. <b>B101</b>
			Burðarvirki veggir og loft	Dags. feb. '07
			<i>[Signature]</i>	080149-3609