


GRUNNMYND 1.HÆÐAR OG LOFT 1:50

Samþykkt þann

23. júlí 2012

Byggingafrúnn í Hafnarfirði
F.h. Hrólfur S. Gunnlaugsson

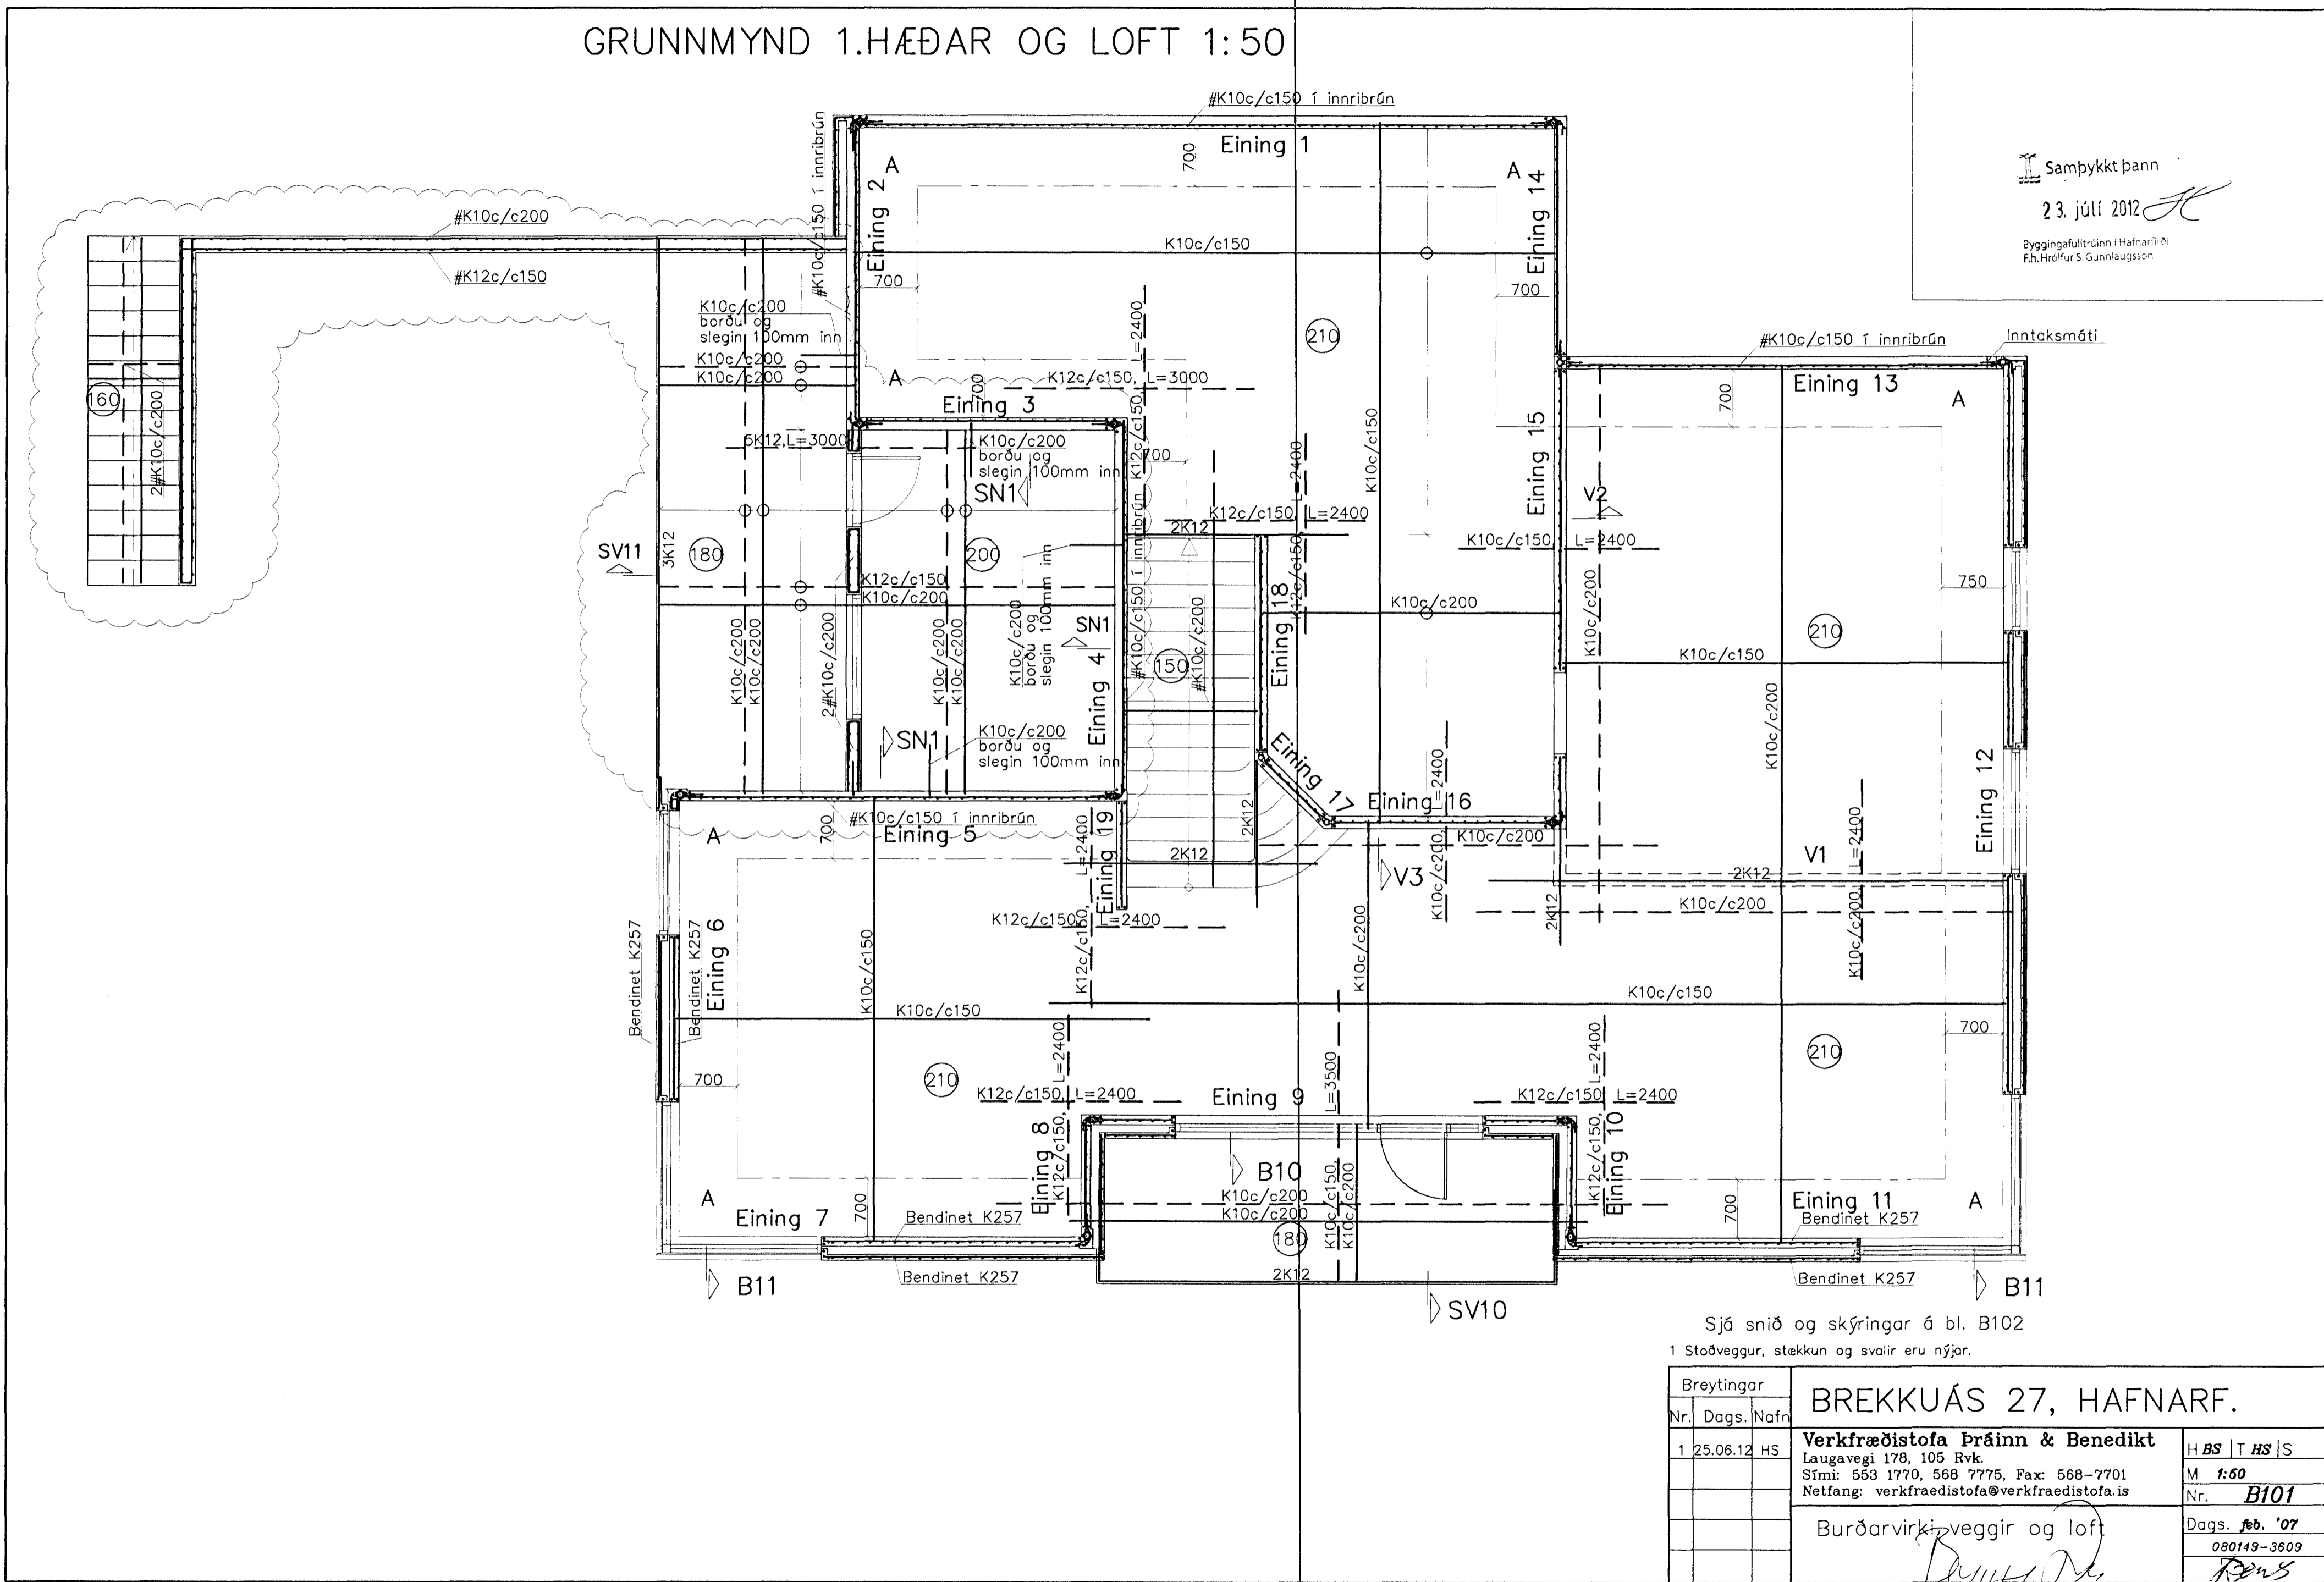

Sjá snið og skýringar á bl. B102
1 Stoðveggur, stækkun og svalir eru nýjar.

Breytingar			BREKKUÁS 27, HAFNARF.	H BS T HS S
Nr.	Dags.	Nafn		
1	25.06.12	HS	Verkfræðistofa Þráinn & Benedikt Laugavegi 178, 105 Rvk. Sími: 553 1770, 568 7775, Fax: 568-7701 Netfang: verkfræðistofa@verkfræðistofa.is	M 1:50 Nr. B101
			Burðarvirki veggir og loft	Dags. feb. '07 080149-3609 <i>Rens</i>