


GRUNNMYND 1:50

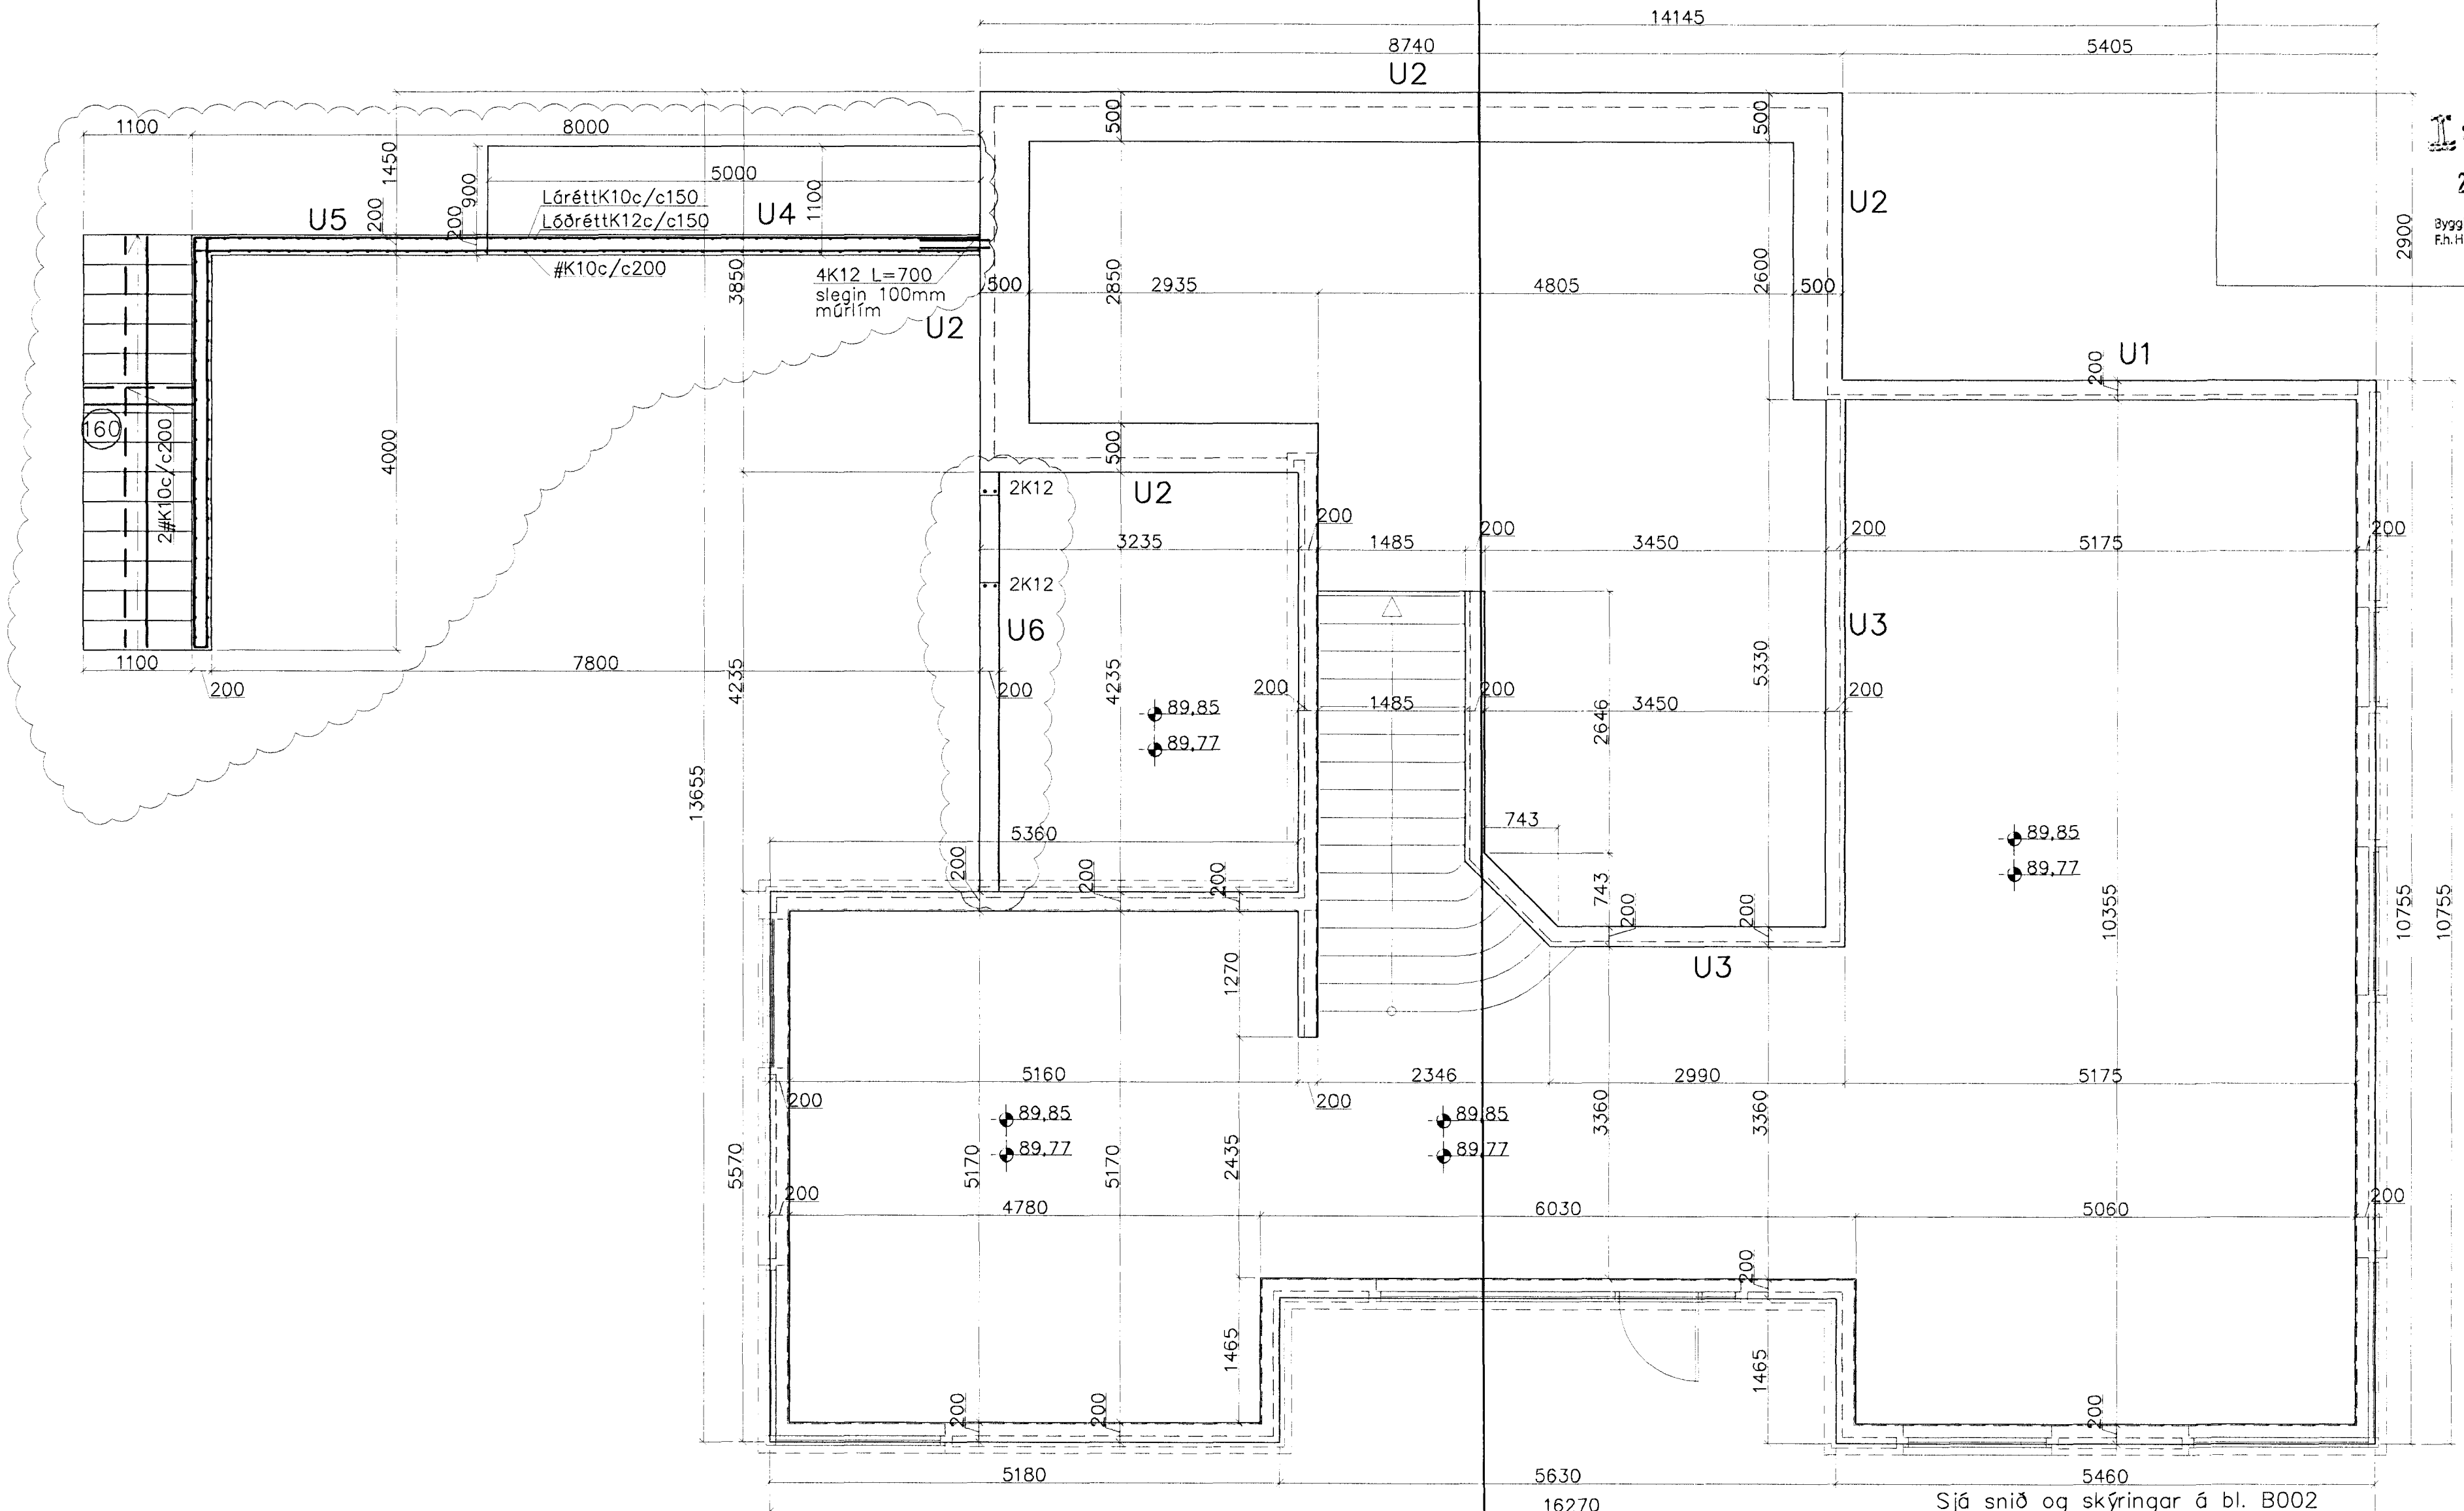

Samþykkt þann
23. júlí 2012
Byggingafultrúinn í Hafnarfirði
F.h. Hrólfur S. Gunnlaugsson

Sjá snið og skýringar á bl. B002
1 Stoðveggur og sökkull undir stækkun

Breytingar			BREKKUÁS 27, HAFNARF.	
Nr.	Dags.	Nafn	H	BS T HS S
1	25.06.12	HS	Verkfræðistofa Þráinn & Benedikt	M 1:50
			Laugavegi 178, 105 Rvk.	Nr. B001
			Sími: 553 1770, 568 7775, Fax: 568-7701	Dags. feb. '07
			Netfang: verkfraedistofa@verkfraedistofa.is	080149-3609
			Burðarvirkt undirstöður	<i>[Signature]</i>