Samþykkt þann
26 NOV 2010
Byggingarfulltrúinn í Hafnarfirði
F.h. Hrólfur S. Gunnlaugsson

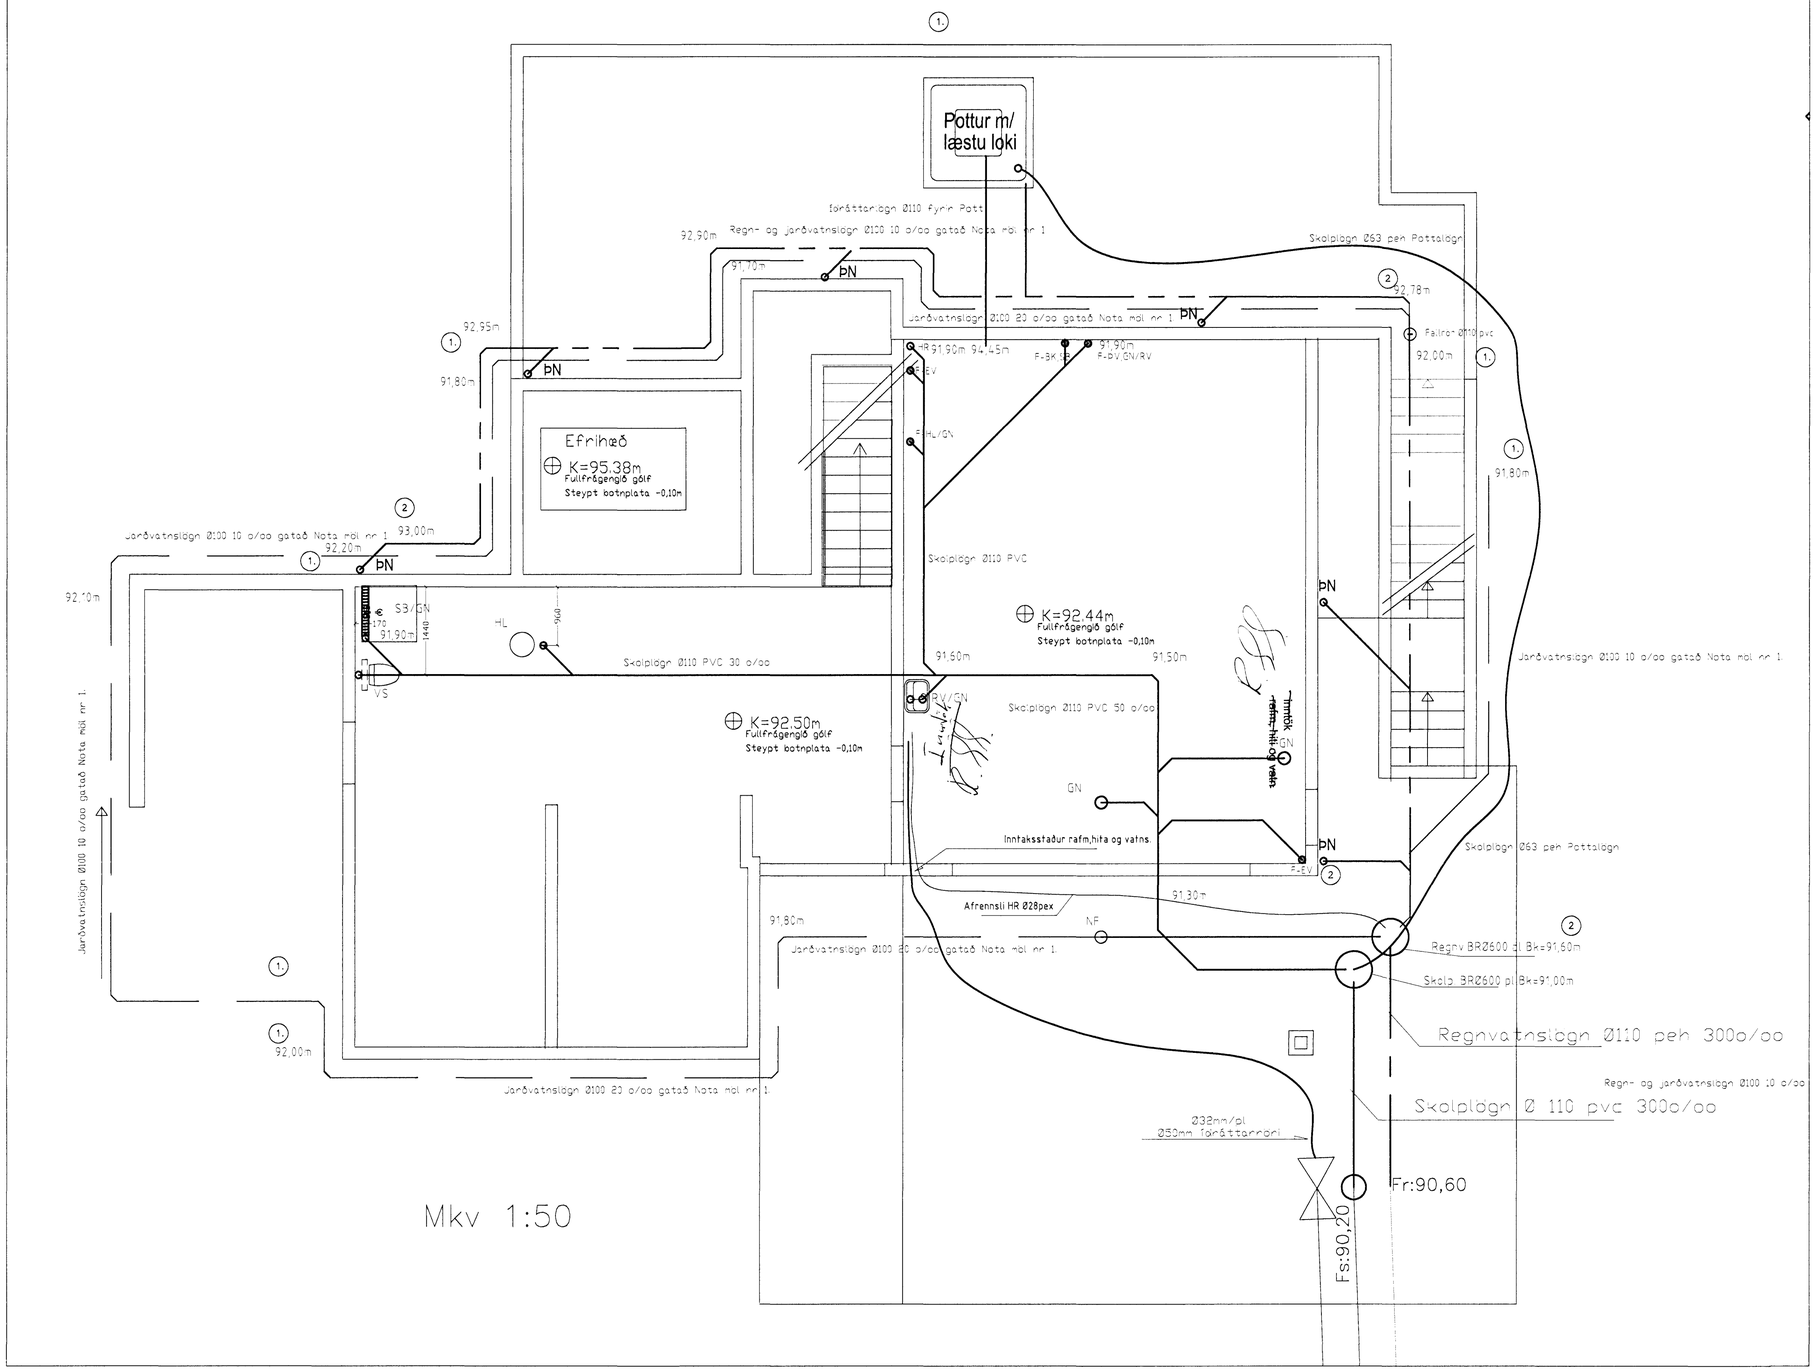

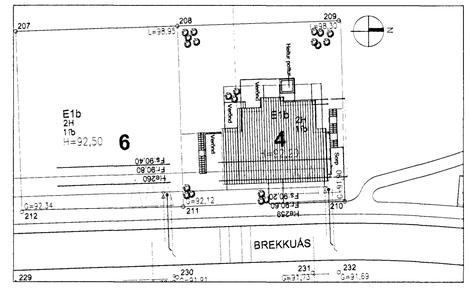

Afstöðumynd Mkv. 1:500.

Skýringar
Kaldavatnsheimæð skal leggja í hlífðarkápu frá lóðarmörkum
Allar frárennslislagnir í og við grunn húss skulu vera Ø100pl
Sandur skal vera umhverfis lagnir í jörðu 100mm að þykkt,
Við regn- og jarðvatnslögn og jarðvatnslögn skal nota möl nr. 1.

Ragnar G. 24/11

Breytingar			
Nr.	Dags.	Nafn	Brekkuás 4. Hafnarfirði.
1.	2008.07.04	rgg	Tækniþjónusta Ragnars G Gunnarssonar ehf.
2.	2008.07.24	rgg	Smiðjuvegi 11 s: 544 5350 ragnarg@simnet.is
			Mkv. 1:50
			Nr. 10.
			GRUNNMYND Frárennslis og afstöðumynd. Skýringar.
			Dags. 10.12.2007
			kt.:110947-2839