
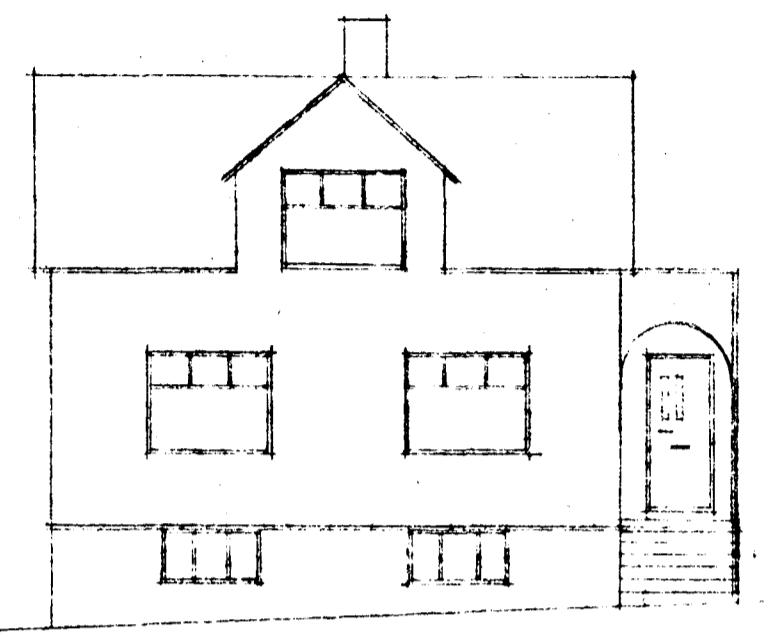



Samþykkt á fundi bygginga-
nefndar þ. 7.15.1969
BYGGINGAFLUTEIÐINN
I HAFNARFIRÐI

FYRIR BÆTTINGU

GRUNNMYND
MÁSKALA 1:500

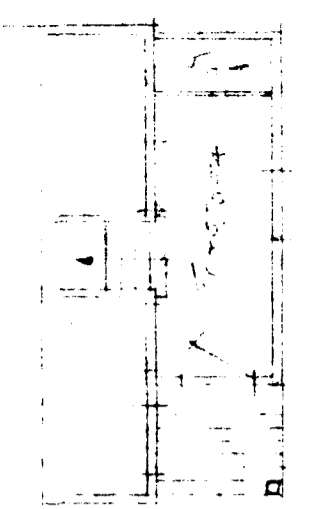


VESTUR

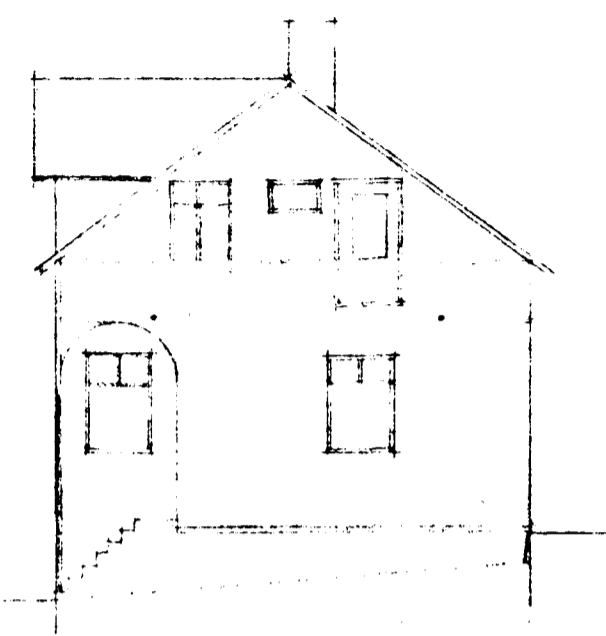


SÚÐUR


EFTIR BÆTTINGU

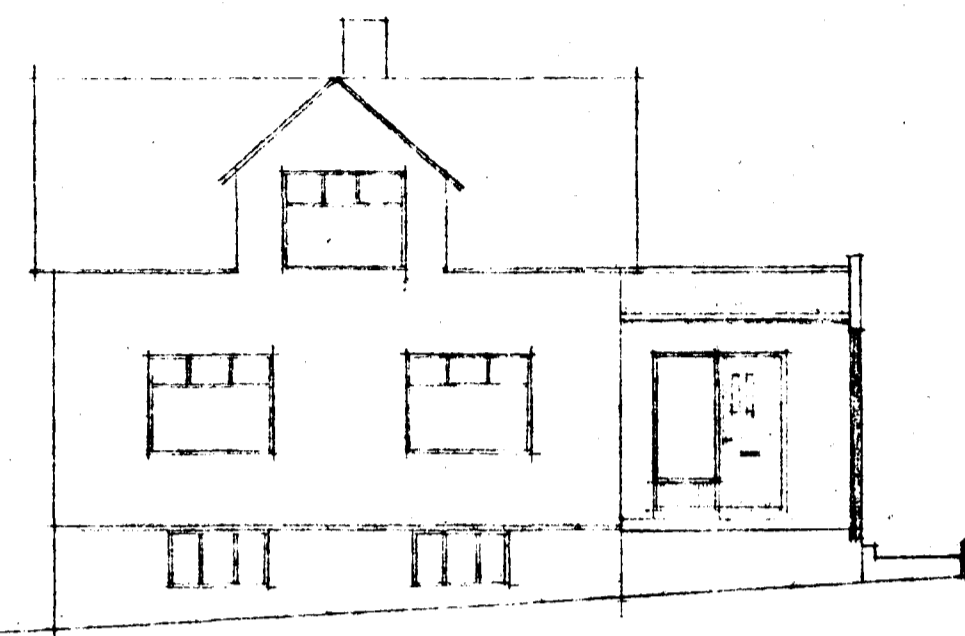


VESTUR

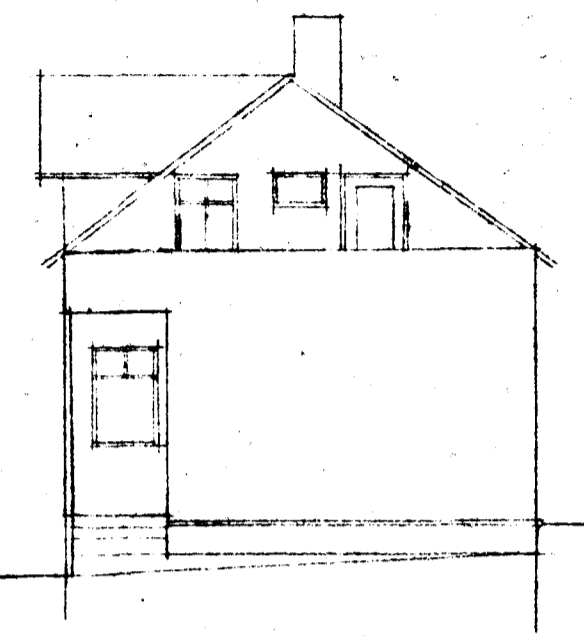


SÚÐUR

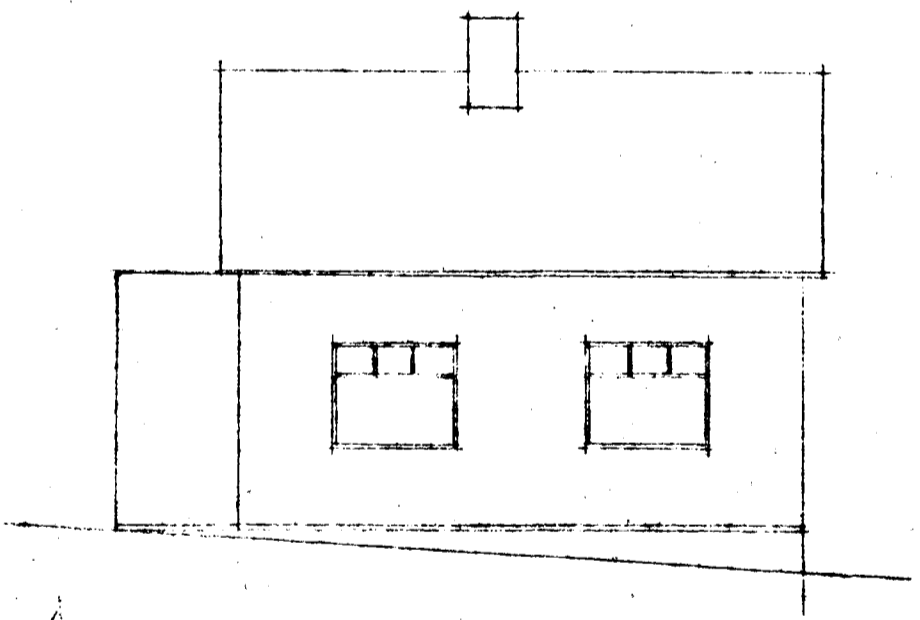


AUSTUR

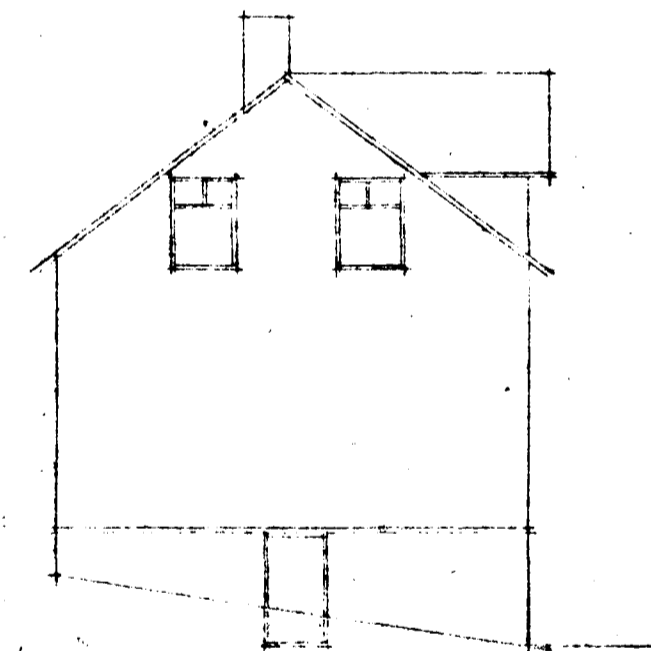


NOÐRUR

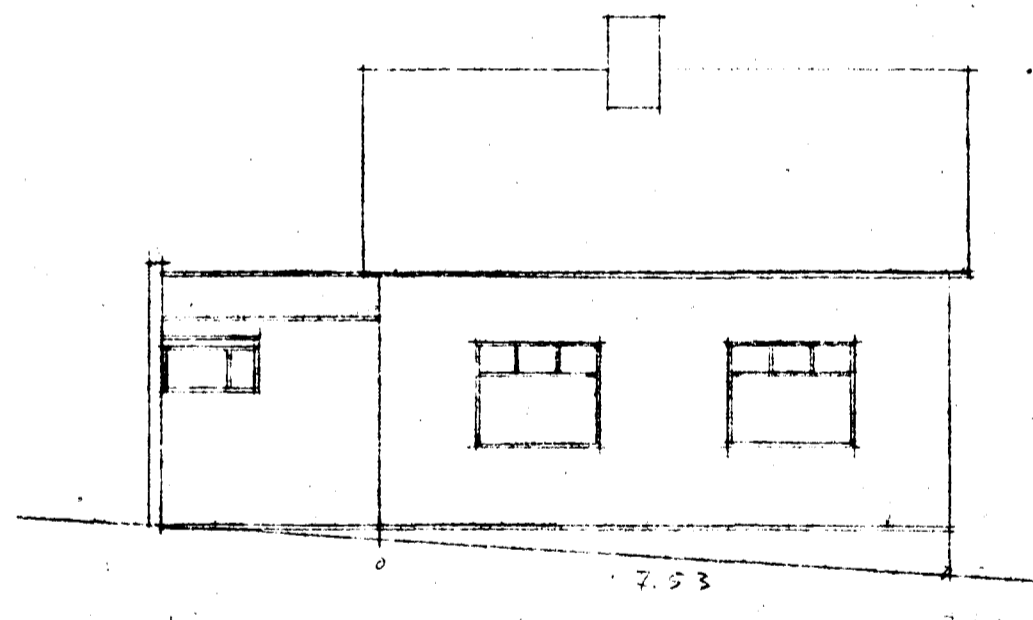


AUSTUR

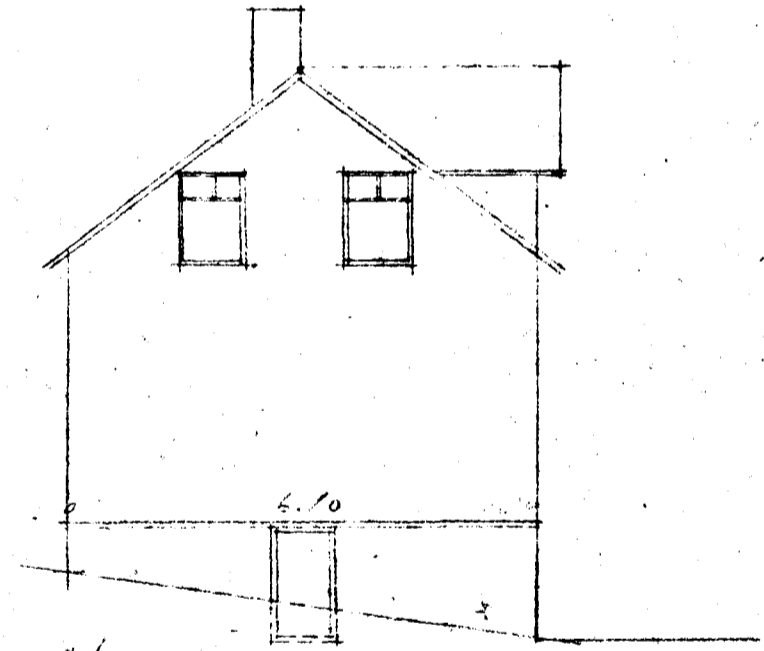


NOÐRUR

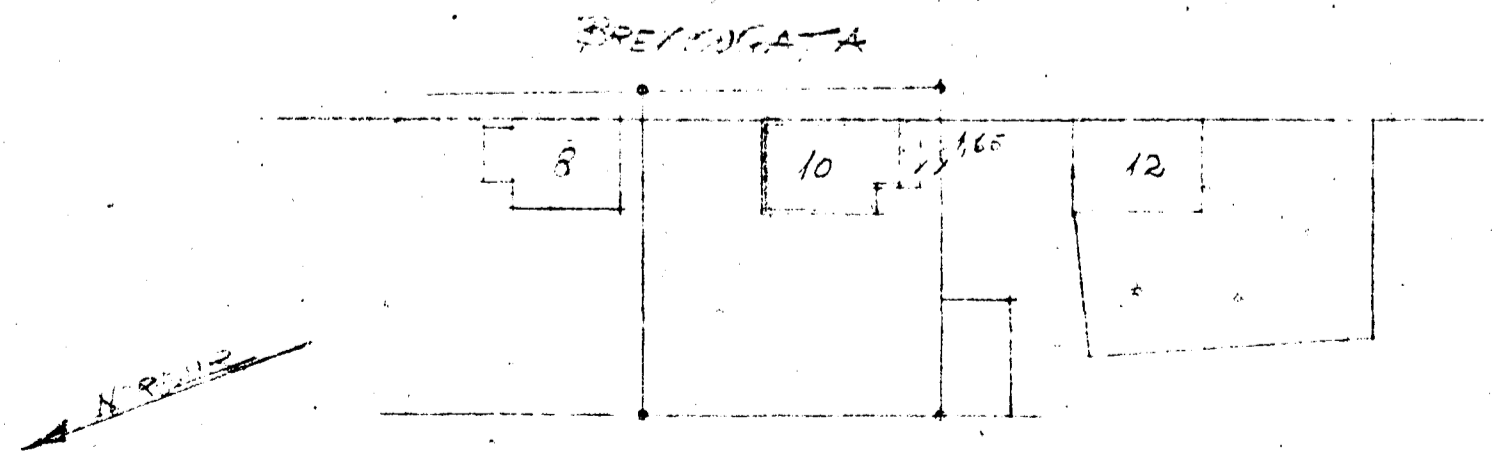

AFSTÖÐUNMYND
MÁSKALA 1:500

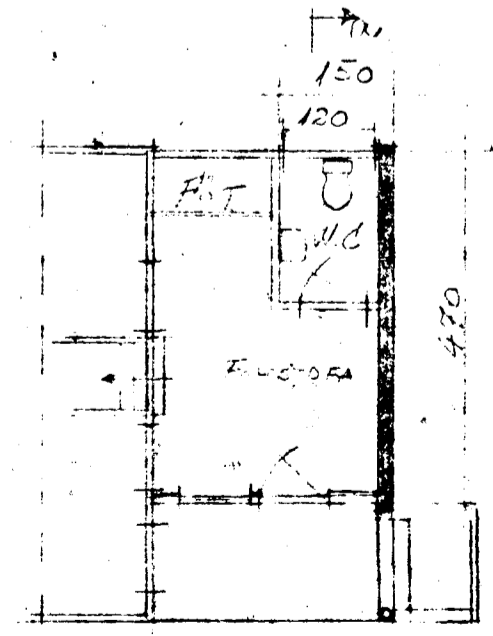

GRUNNMYND
MÁSKALA 1:100

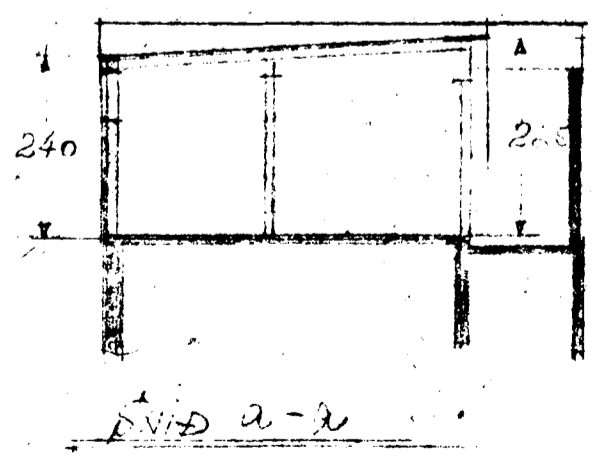

STÆKKUN 705M² - 1775M²

BREKKUGATA 10
BÆTTING & FORSTOFU.

Höfundur: [Handwritten Name]
[Handwritten Name]