




skurður A-A; nýtt anddyri 1:50

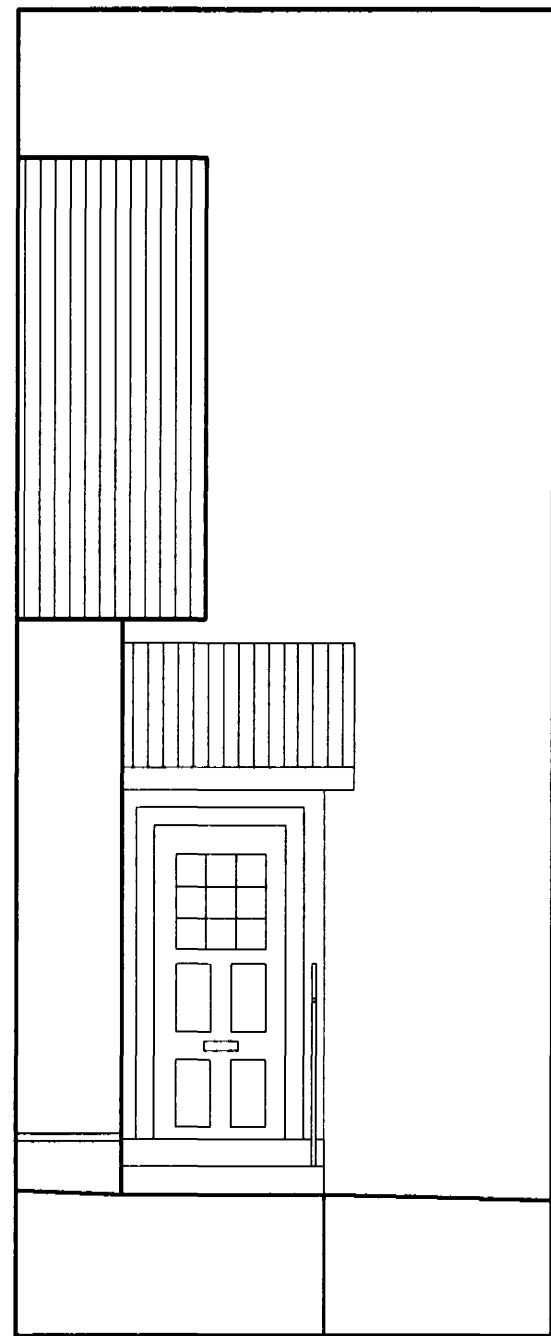


útlit til austurs 1:50

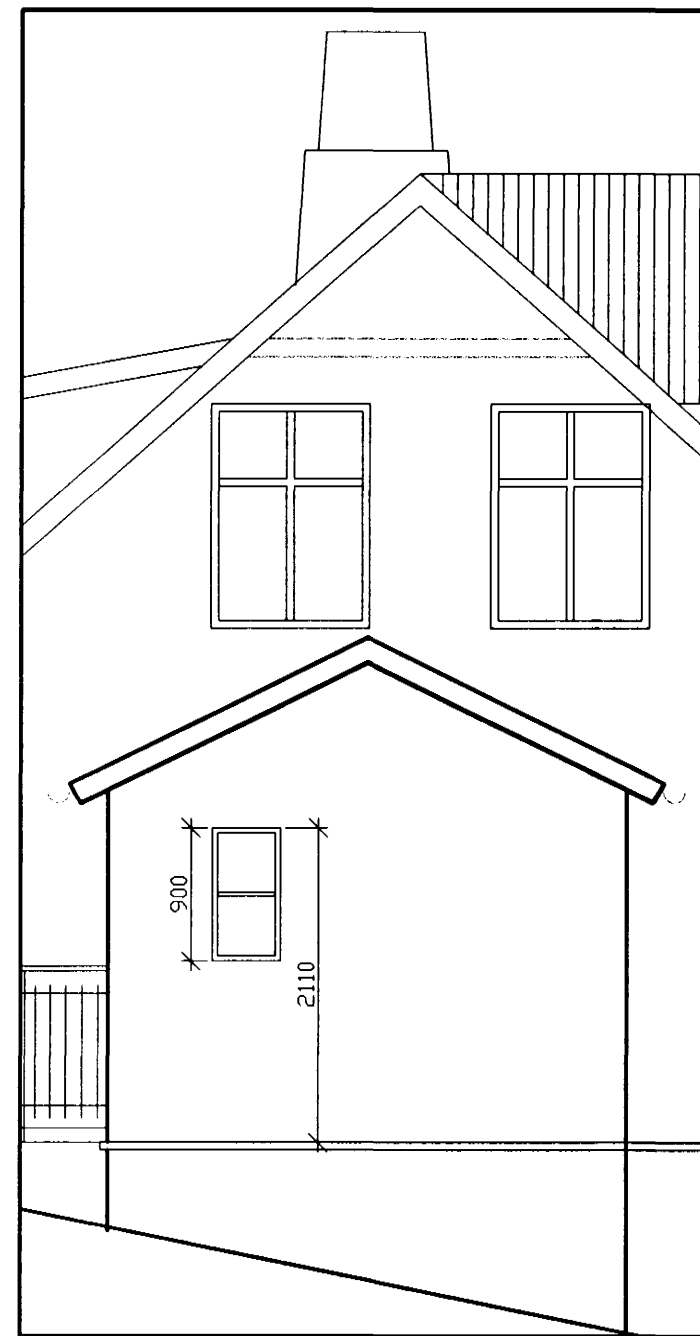


útlit til norðurs 1:50

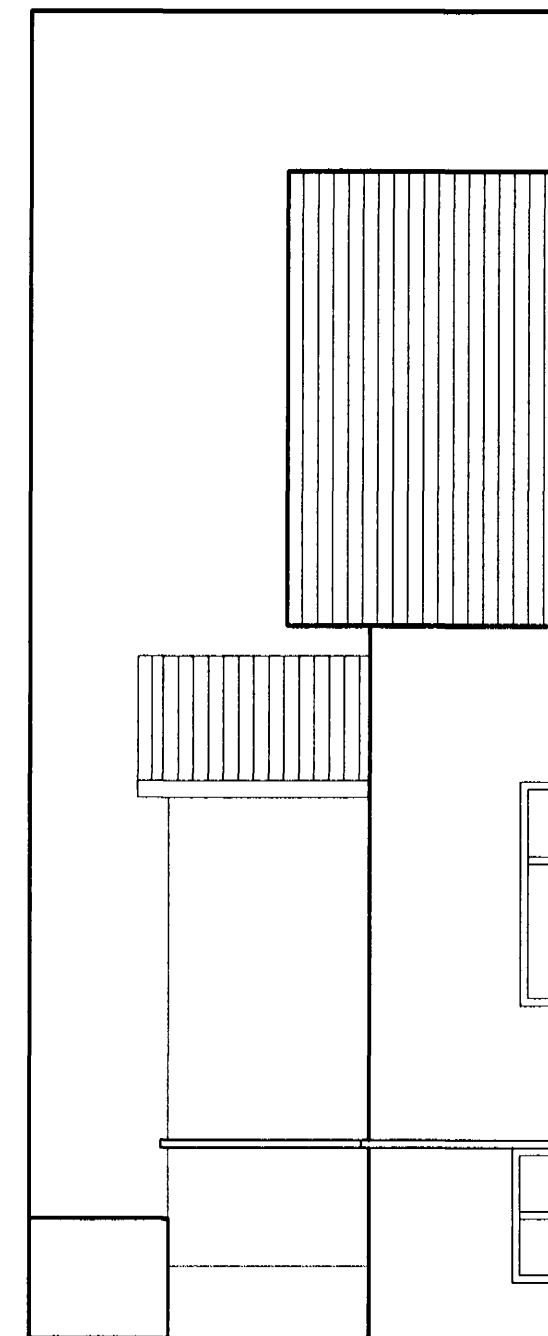

útlit til vesturs 1:50

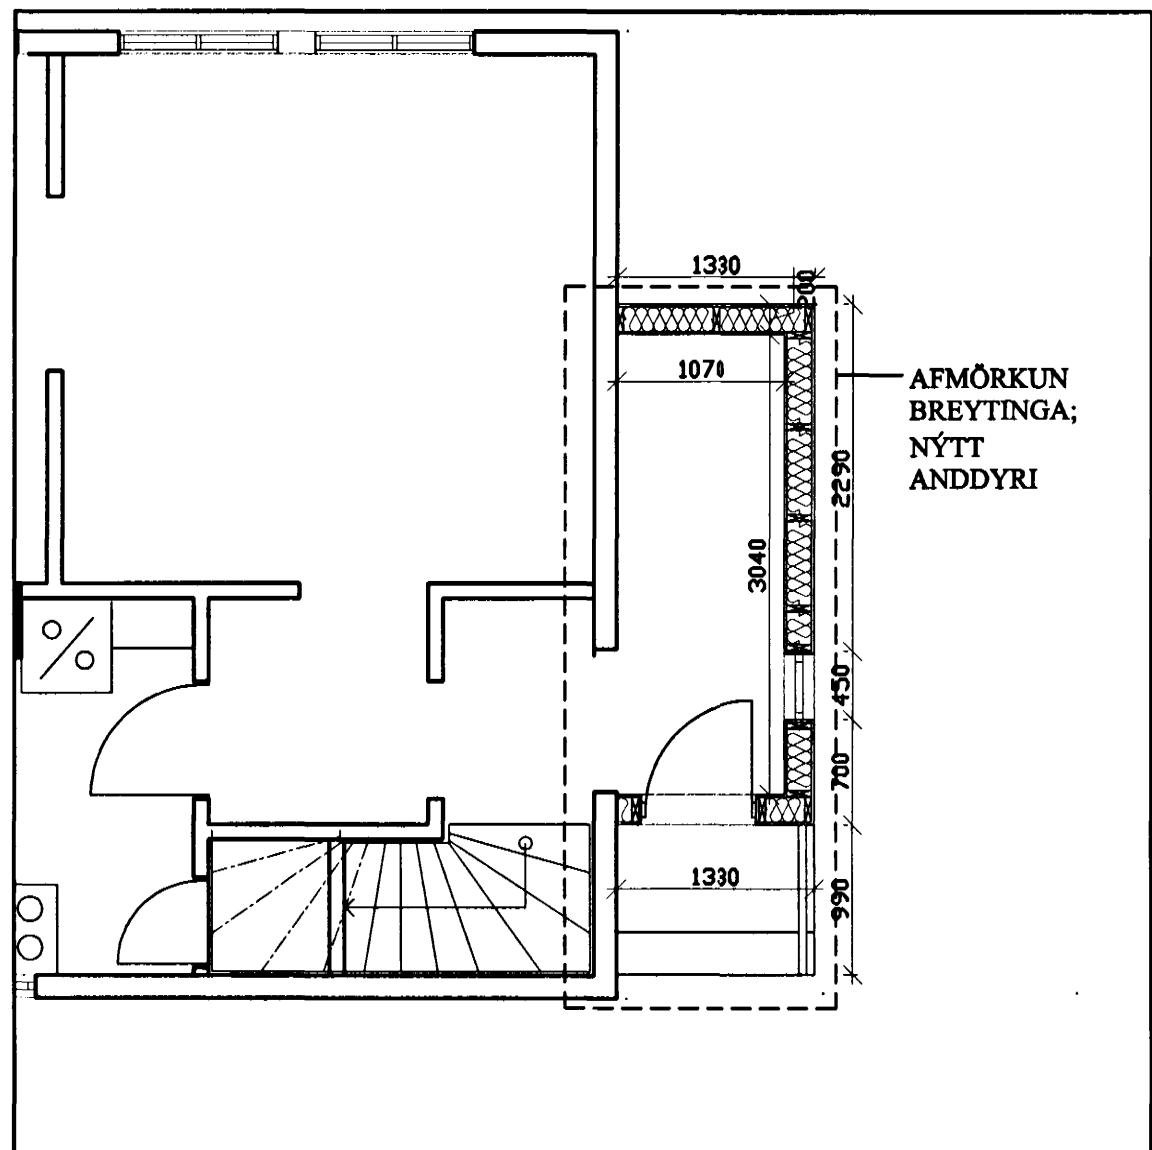

grunnmynd; nýtt anddyri 1:50

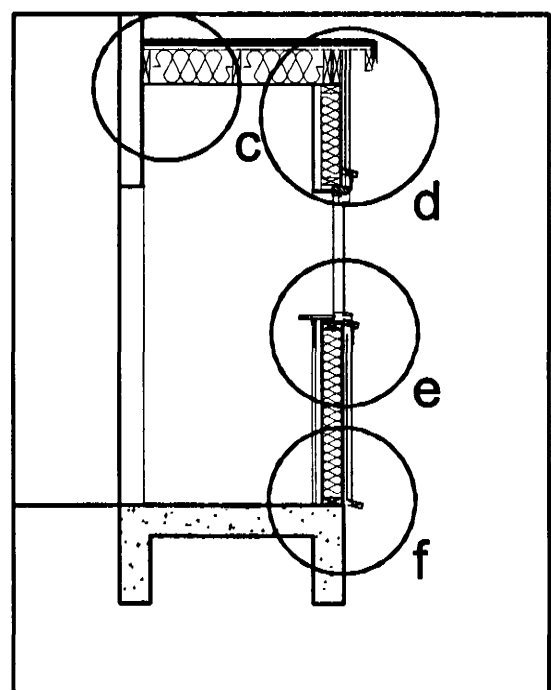

skurður B-B; 1:50

Samþykkt þann
 02 APR. 2001
 Byggingafulltrúi í Hafnarfirði
 E.h. Sigurbjartur Haldrupsson



borealis
 ARKITEKTAR

gunnhildur gunnarsdóttir ma, arkitekt faf
 strandgötu 28-28, 220 hafnarfjörður
 sími 555 2850, fax 555 2858
 borealis@centrum.is

verkheiti	verknúmer
Brekkugata 12, Hafnarfirði	00-601
helti teikningar	númer
grunnmyndir og sneiðingar	A-201
dags.	teiknað af:
26.03.2001	gg/hlh
skrðarhelti	yfirfarir:
bre_12.breyt	
	meikvarði
	1:50

280563-5219