


Samþykkt á fundi bygginga-
nefndar þ. 29.10.1987


BYGGINGAFULLTRÚINN
Í HAFNARFIRÐI

Eiríkur Þ. J.

Ástíð: Vallard byggingaulltrúa
ligger fyrir eftir byggingu

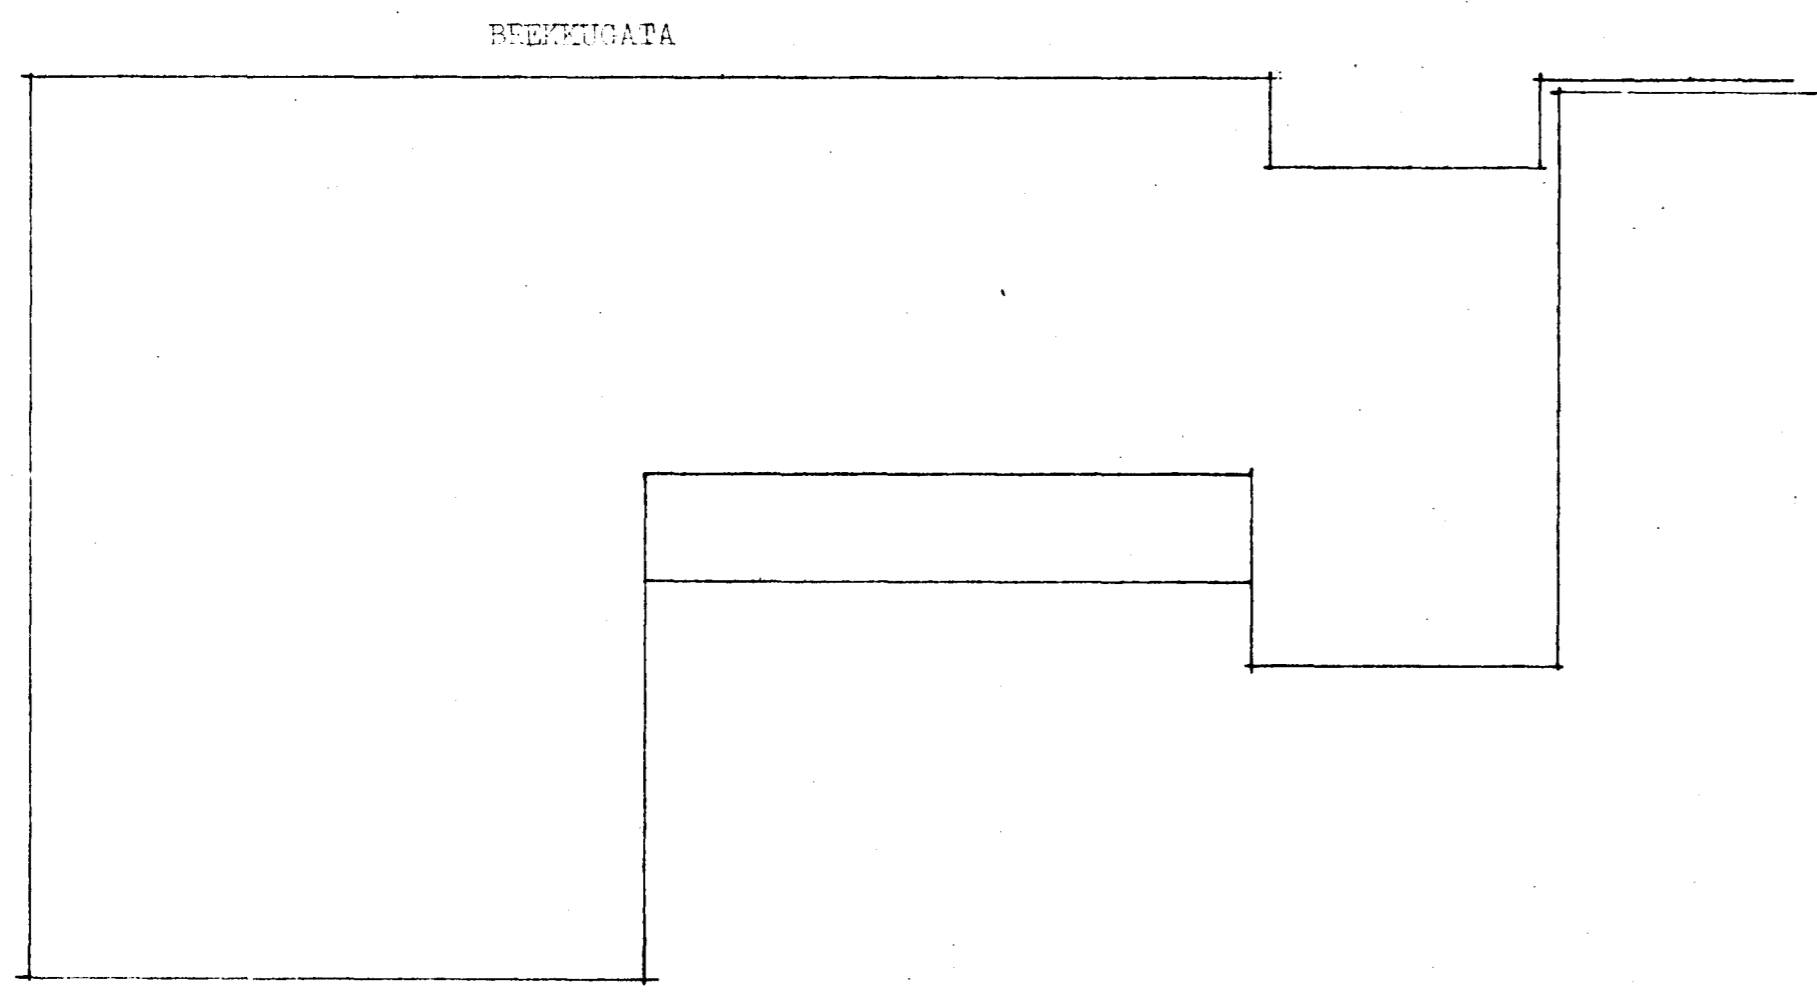



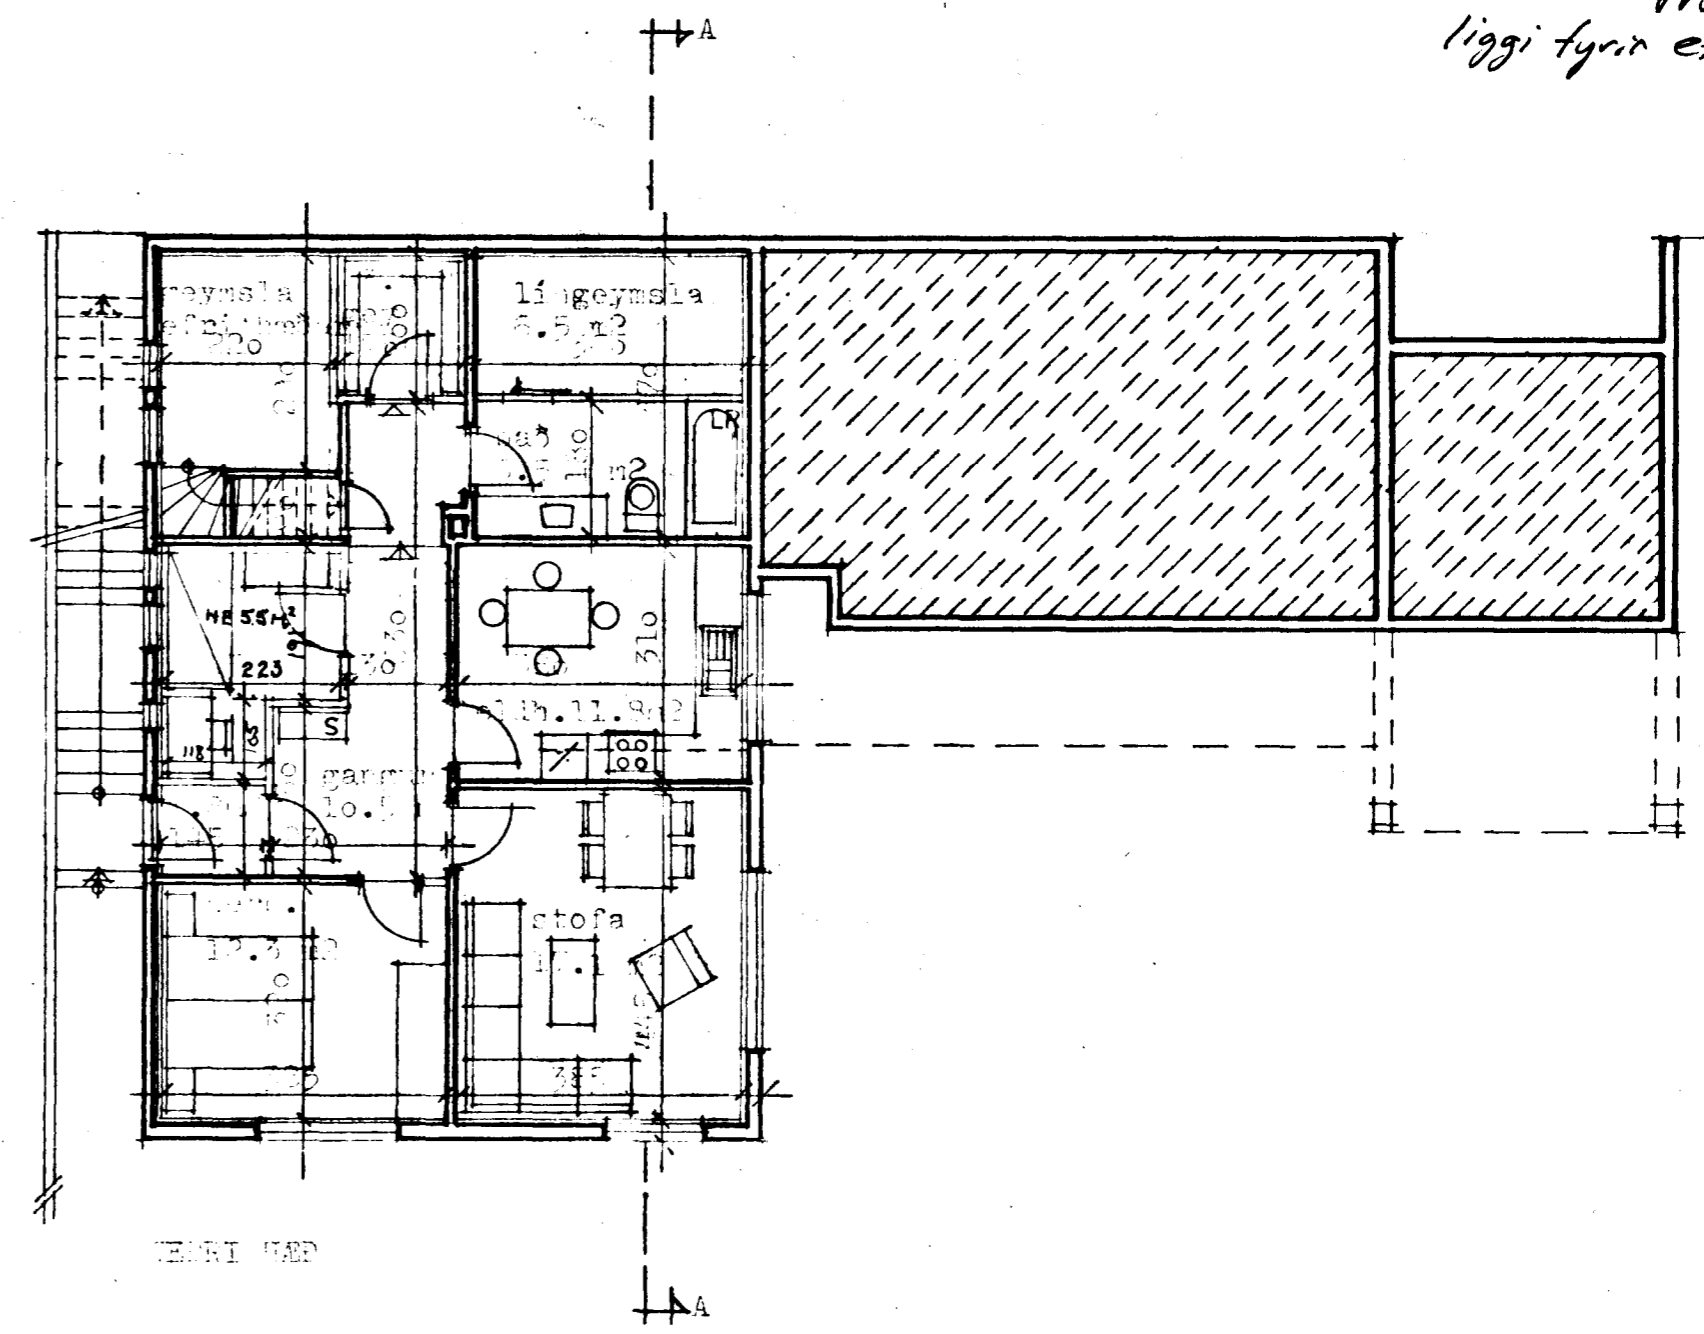




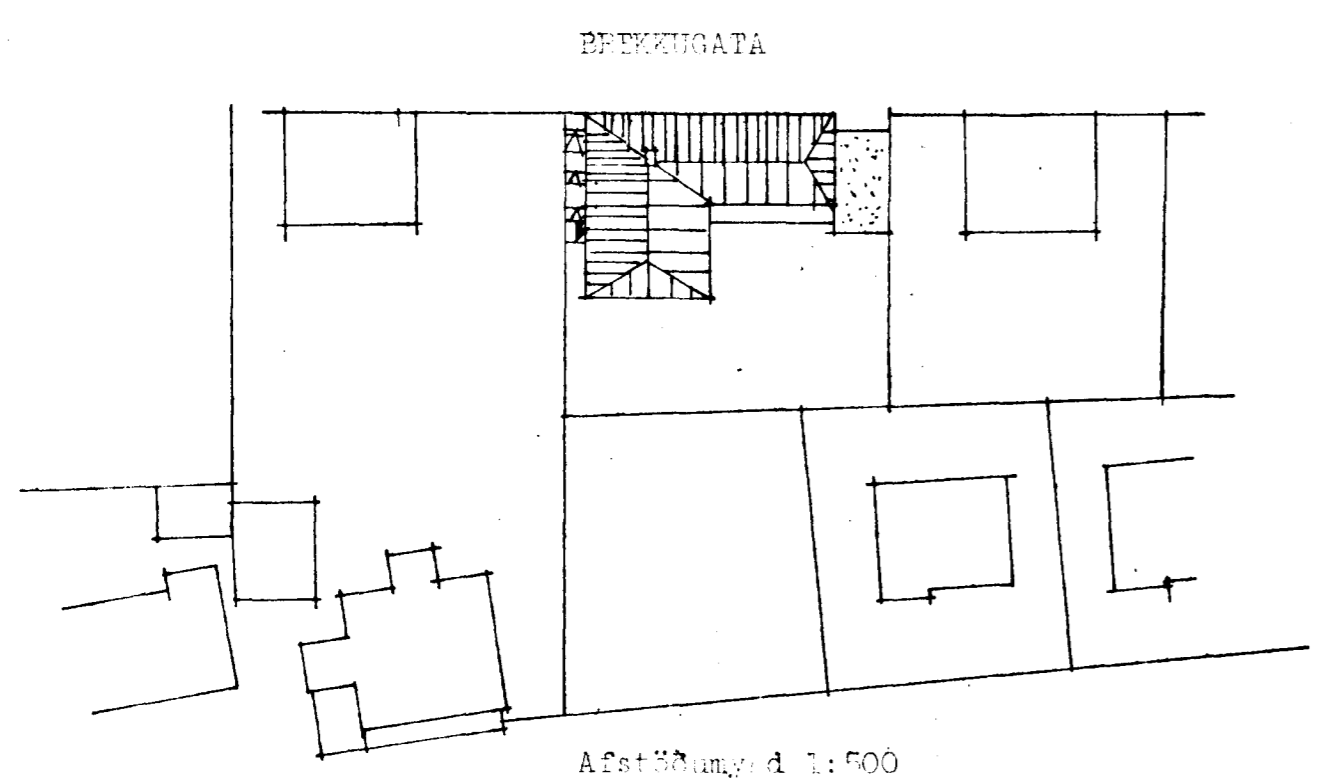

Afstöðuneyd 1:500

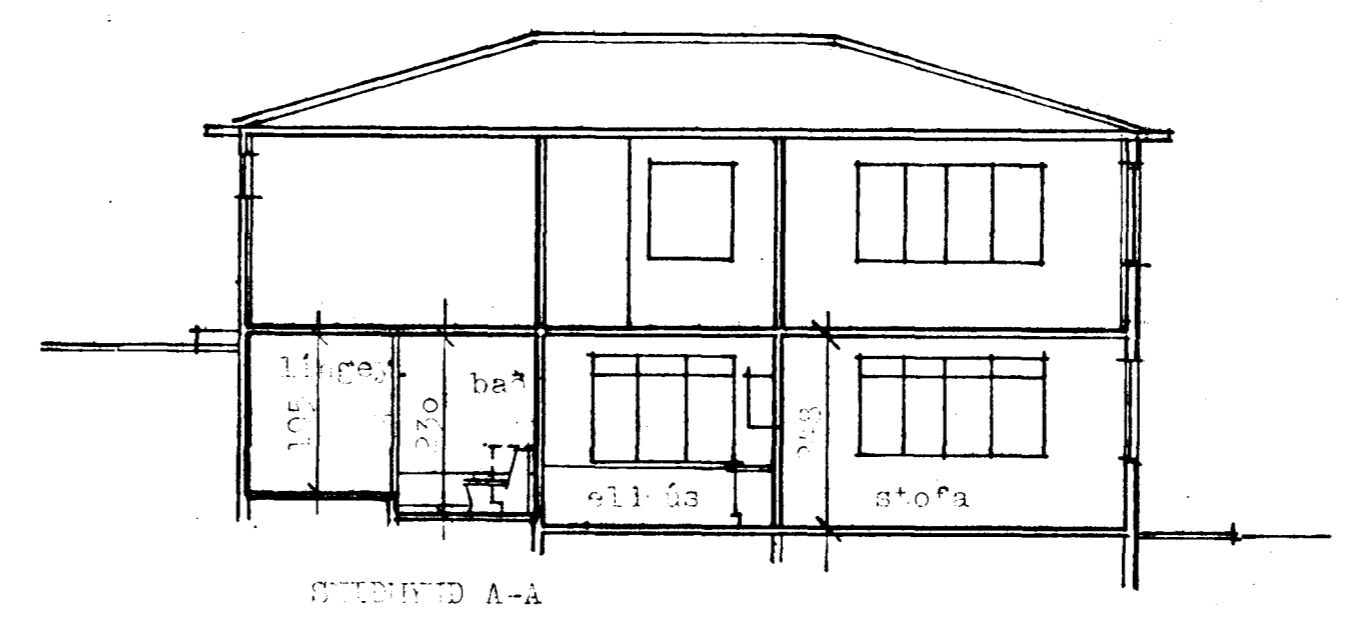

SNITTMYN A-A

Þaði brott/
20.10.1987
h.

Stjórnir félgs 3 or
leiðtátt má 1 verk.
12.10.1987
h.

grunnaeyd neðri hæðar
lengja upp 07.02.1987
hinn þ. Ástíðinn

BREKKUGATA 12, HAFNARFIRÐI
Grunnaeyd neðri hæðar
Sk. 1:100 t.d. 07.02.1987
Sk. 1:100 t.d. 12.10.1987
Sigurþór Ástíðinn arkitekt