



BREKKUGATA NR. 25


Samþykkt á fundi bygginga-
nefndar þ. 5/10 1989
BYGGINGAUFULLTRÚINN
Í HAFNARFIRDI
Þór Þorlason

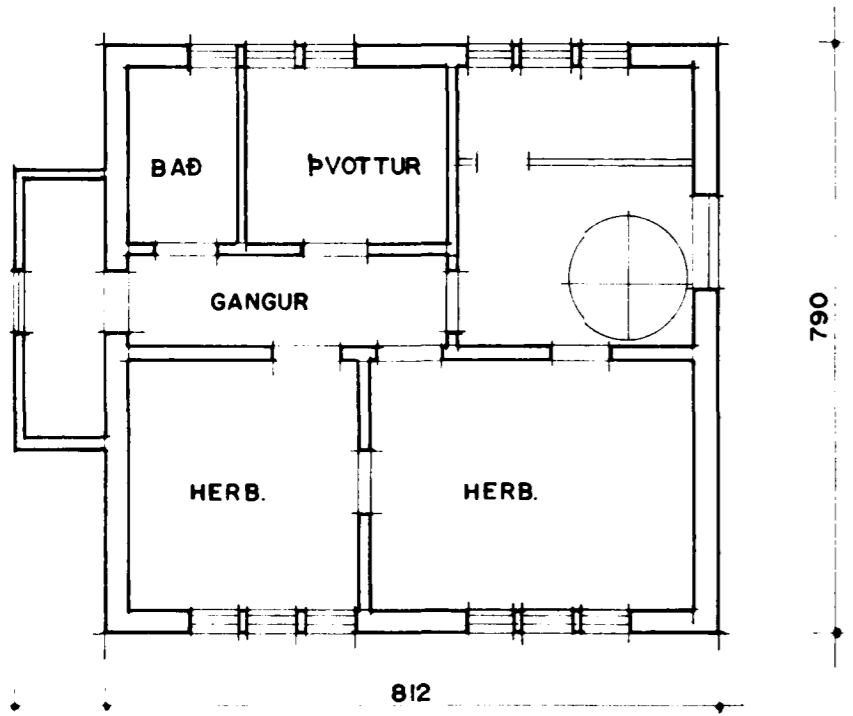


grunnmynd kjallara M=1:100

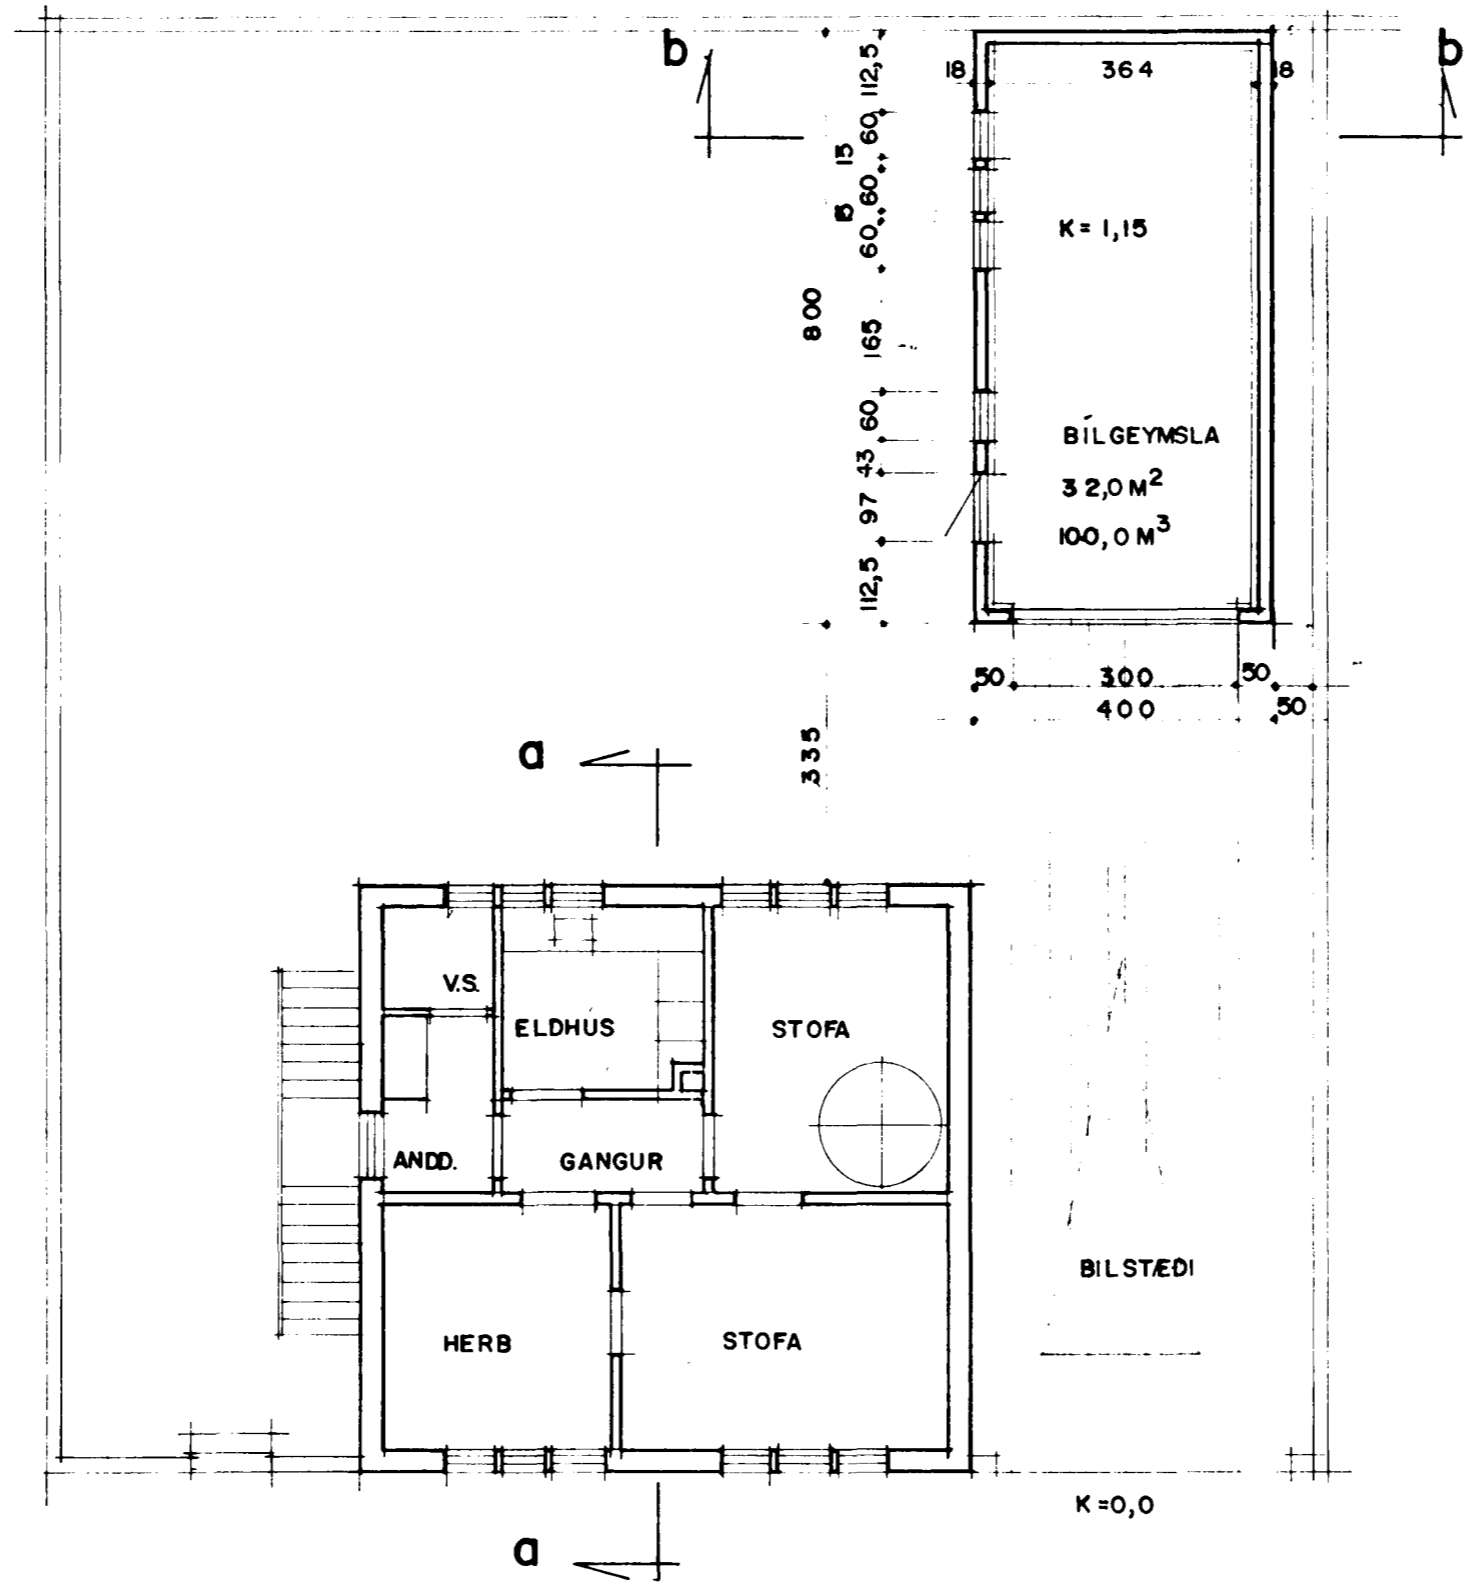


grunnmynd I. hæðar M=1:100

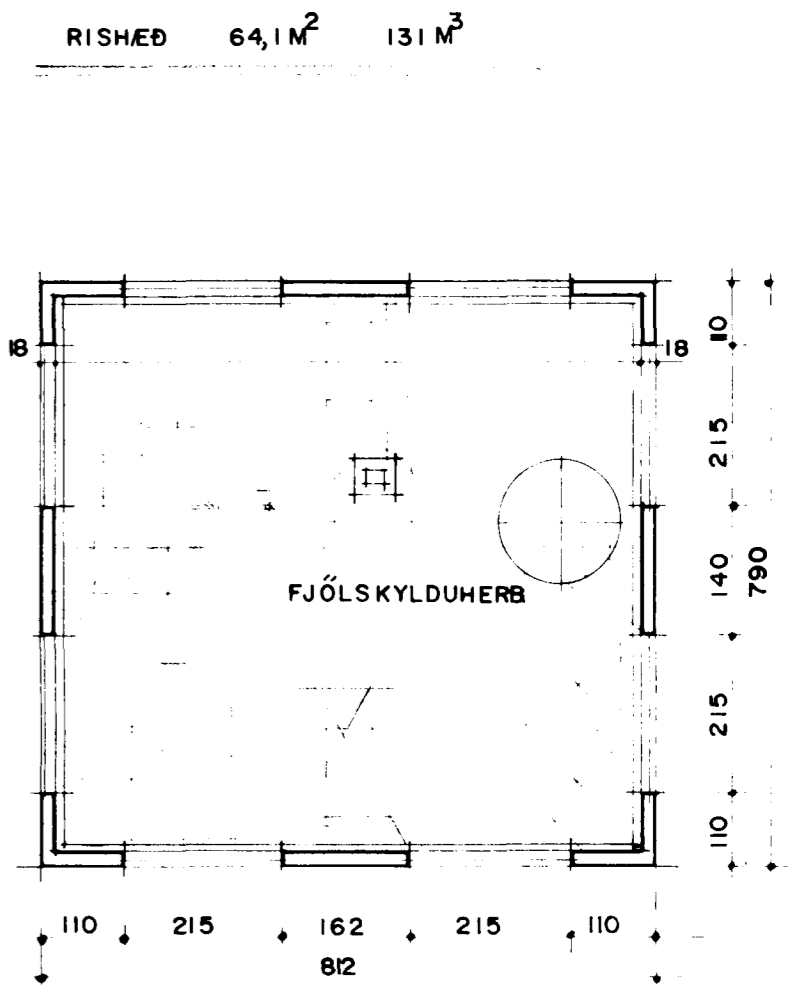


grunnmynd rishæðar M=1:100

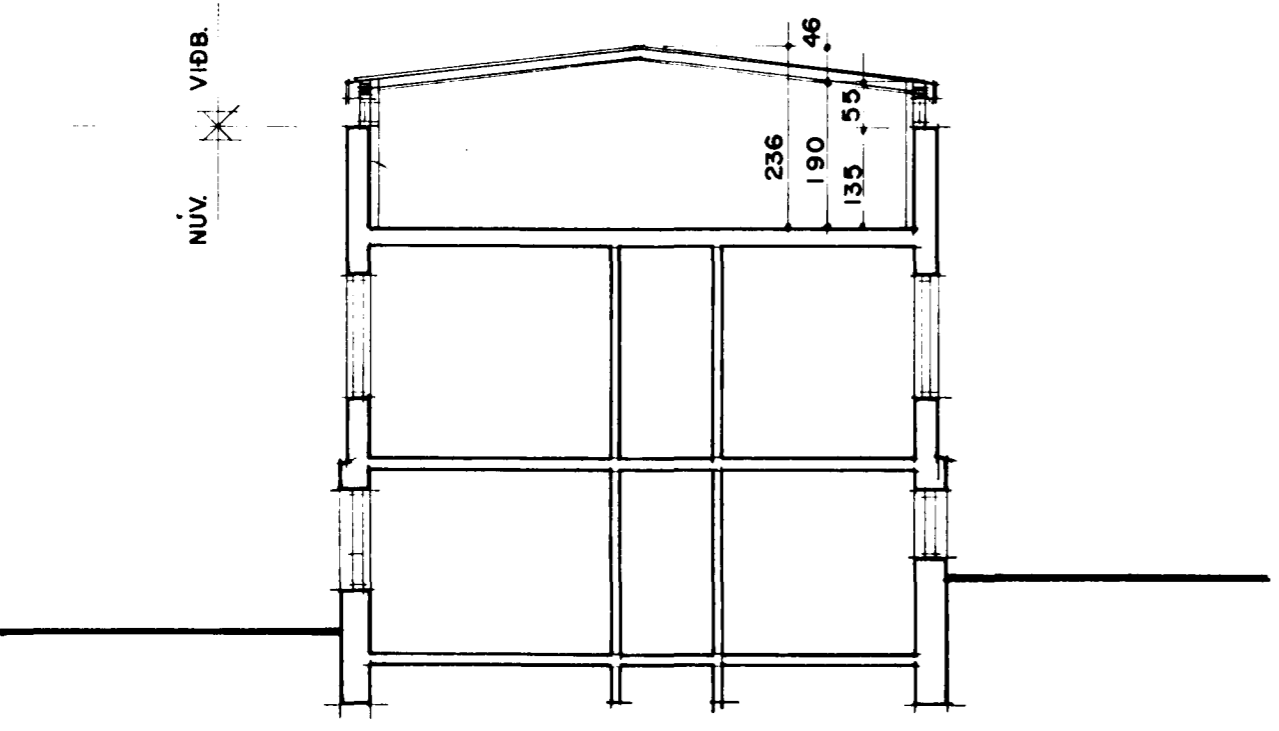

snid a - a M=1:100

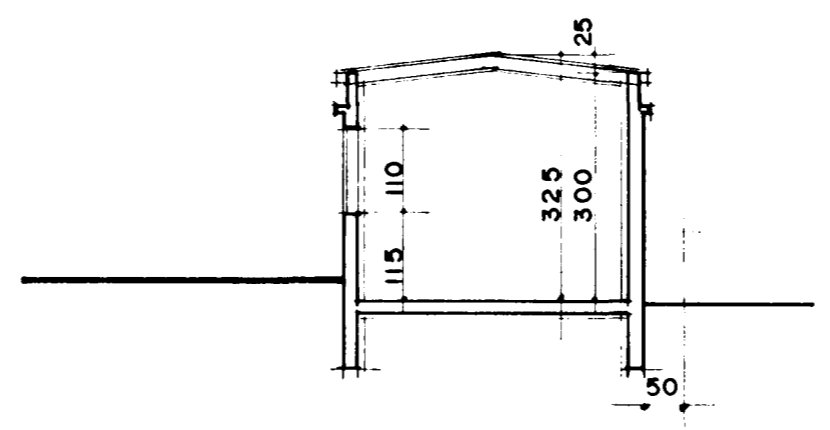

snid b - b M=1:100

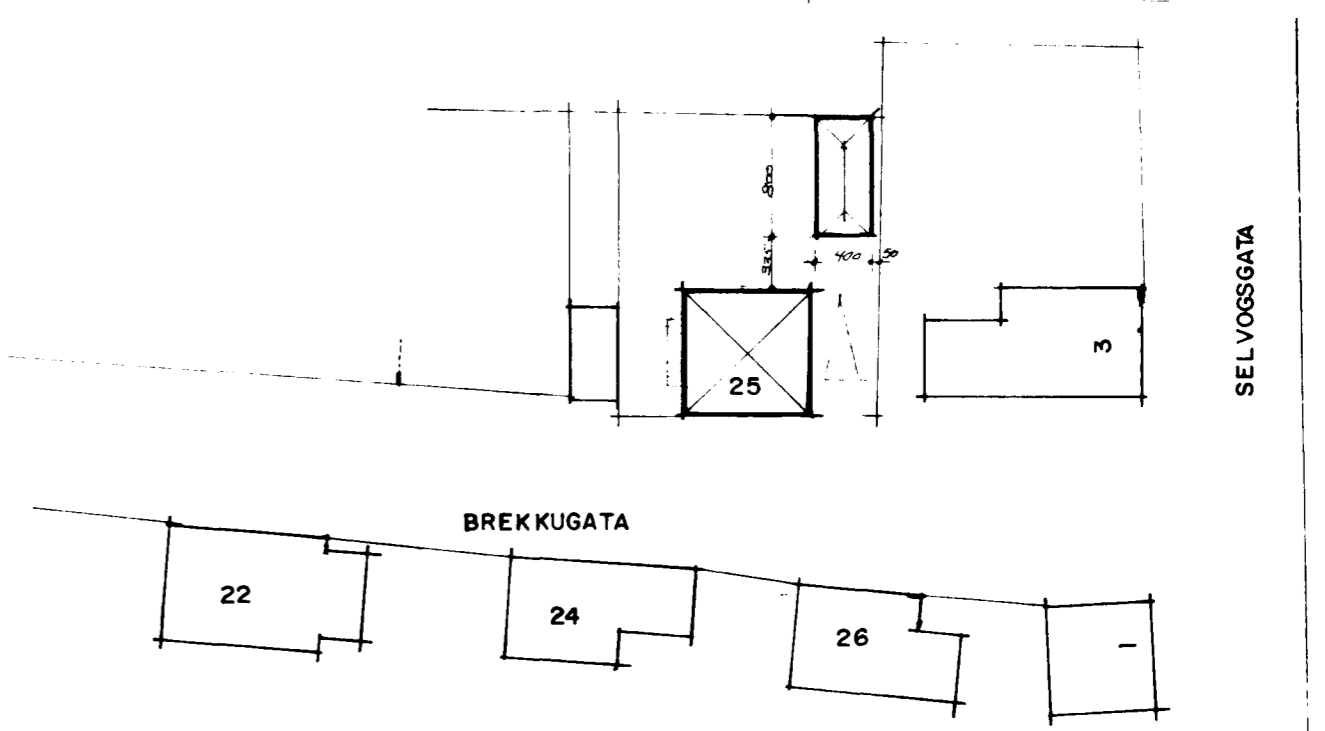

afstöðumynd M=1:500

BREKKUGATA NR. 25		TEIKN. NR. 100
EFNI	HEKKUN PAKS / BÍLGEYMSLA	MAL. 1:100 1:500
<i>Erlendur Hjalmarsson</i>		DAGS. SEPT. 1989
Erlendur Hjalmarsson bf.í. ALFASKEIÐI 80 S 53860		