

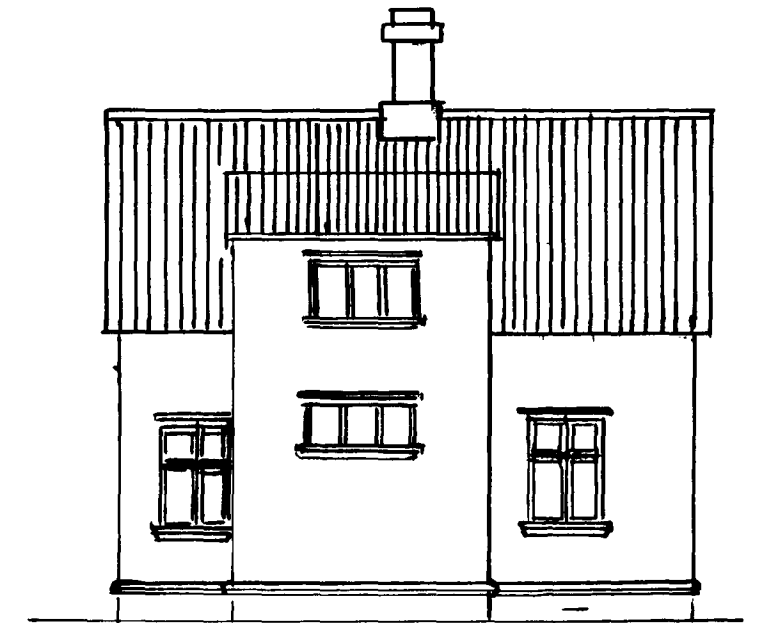
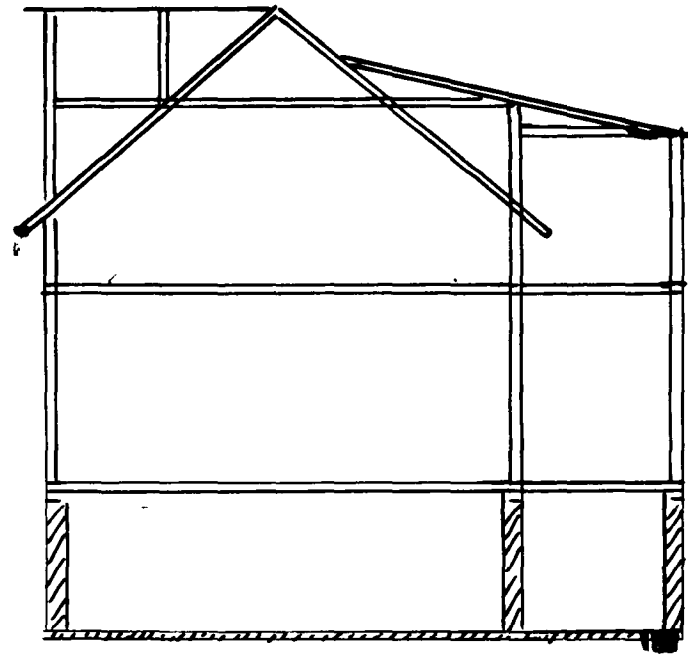
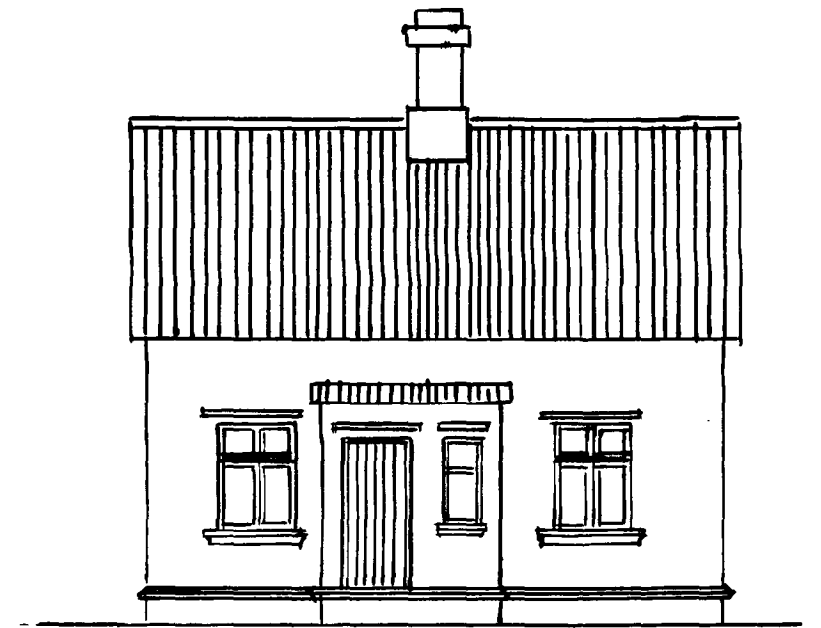


2/14/41

Hús Haraldar Þórðarsonar Brekkugötu 5

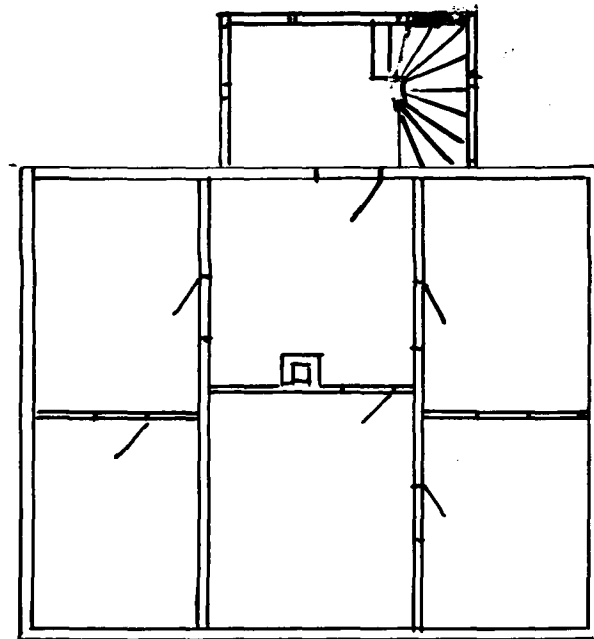

Eftir breytingu

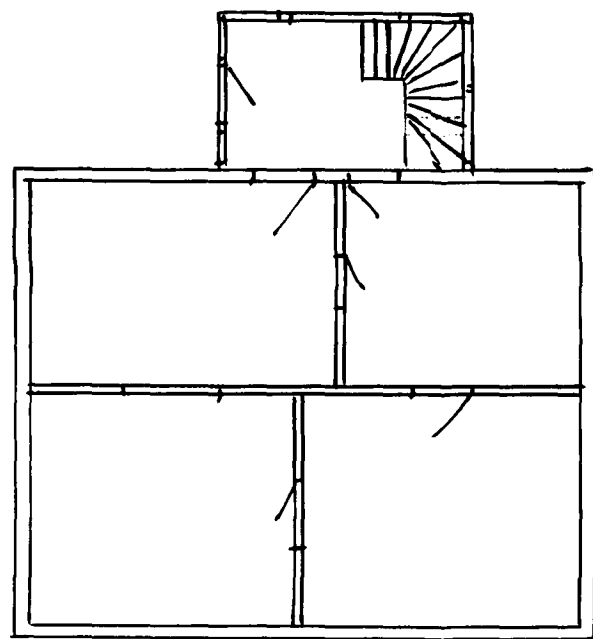

Fyrir breytingu

Hafnarfjörði í maí 1941  
Teggu Stefánsson