



Samþykkt á fundi bygginga-
nefndar þ. 29/10 1987

BYGGINGAFULLTRÚINN
Í HAFNARFIRÐI


Einar Þorvaldsson
ALV. um bítg. frstað

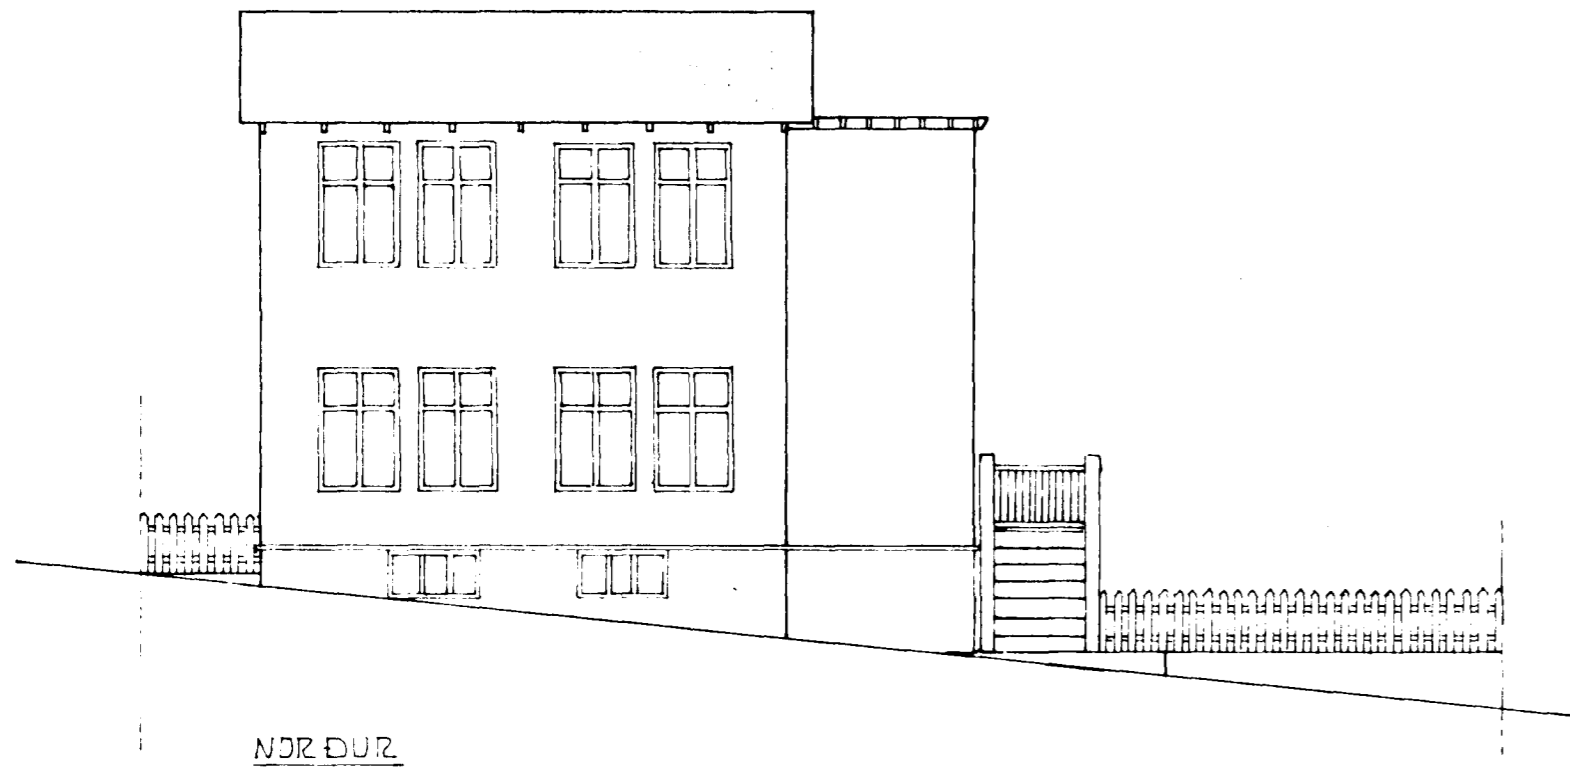


NORÐUR

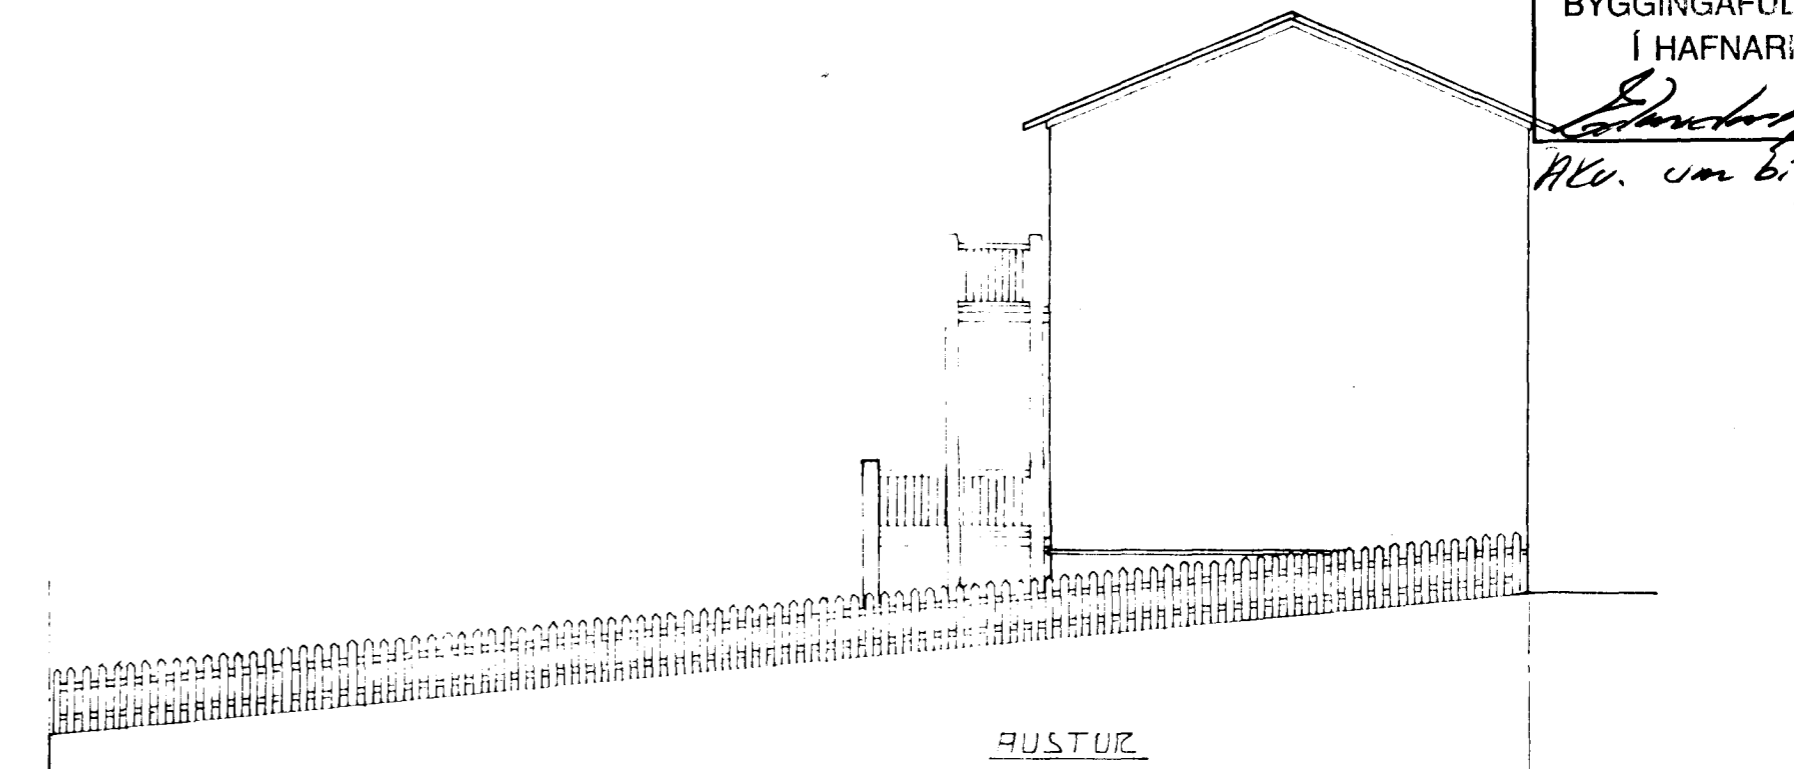

AUSTUR

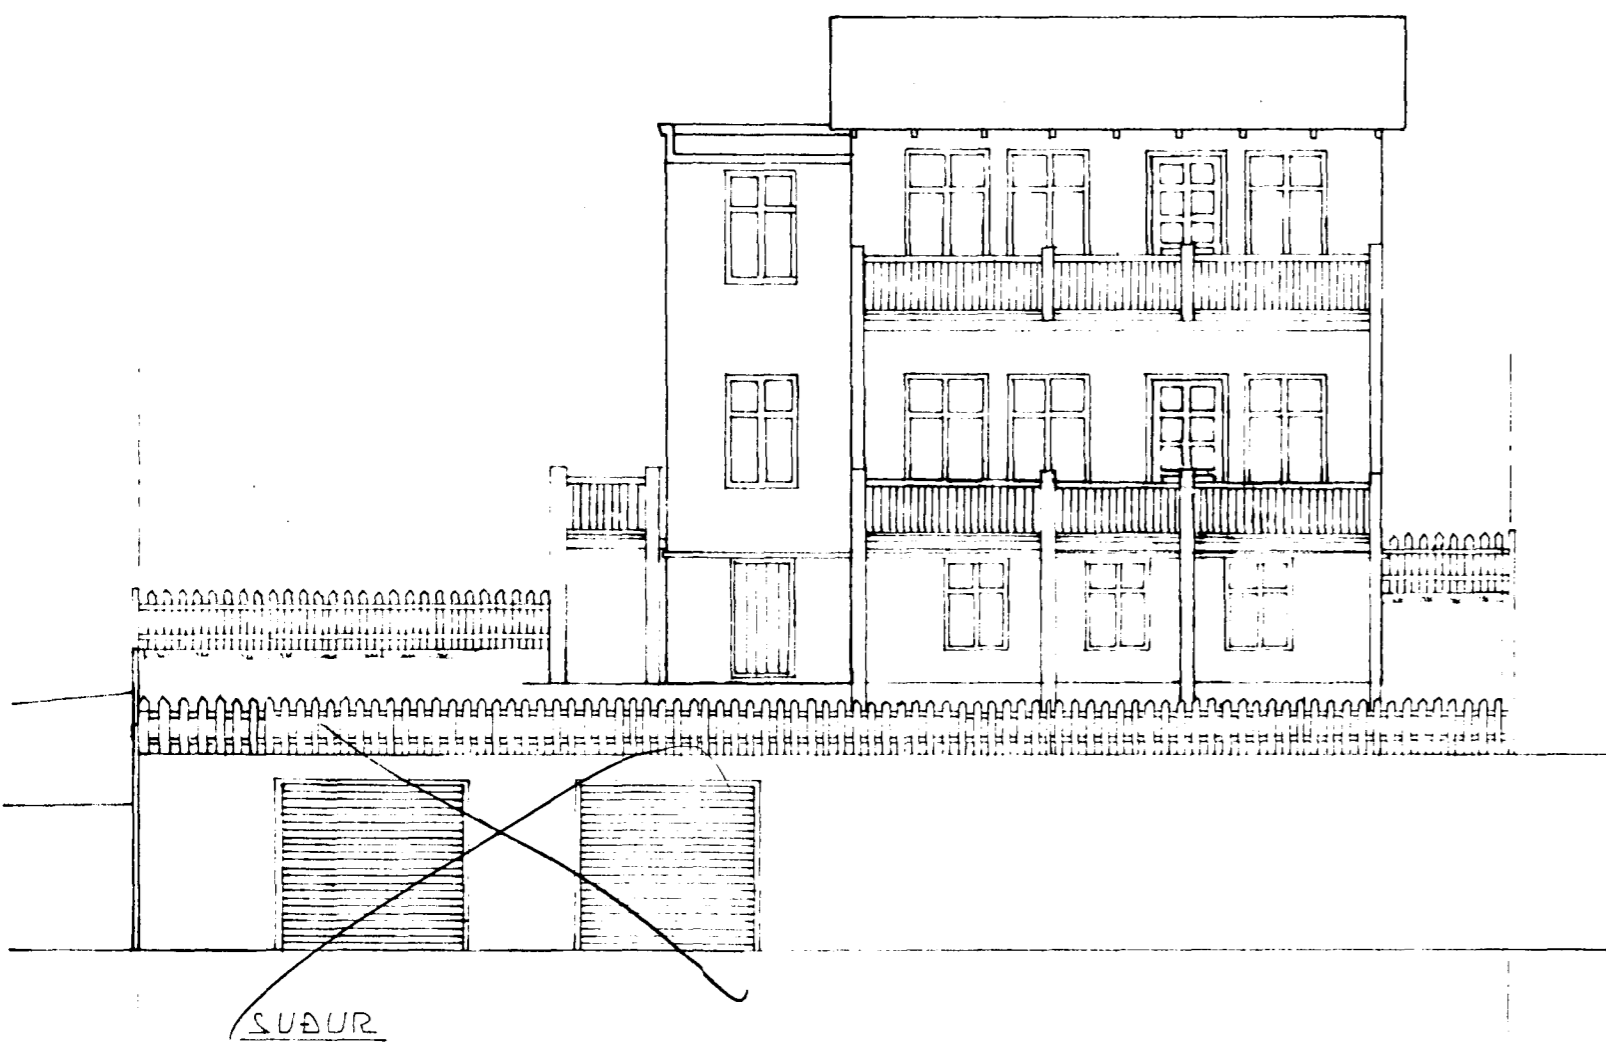

SUDUR

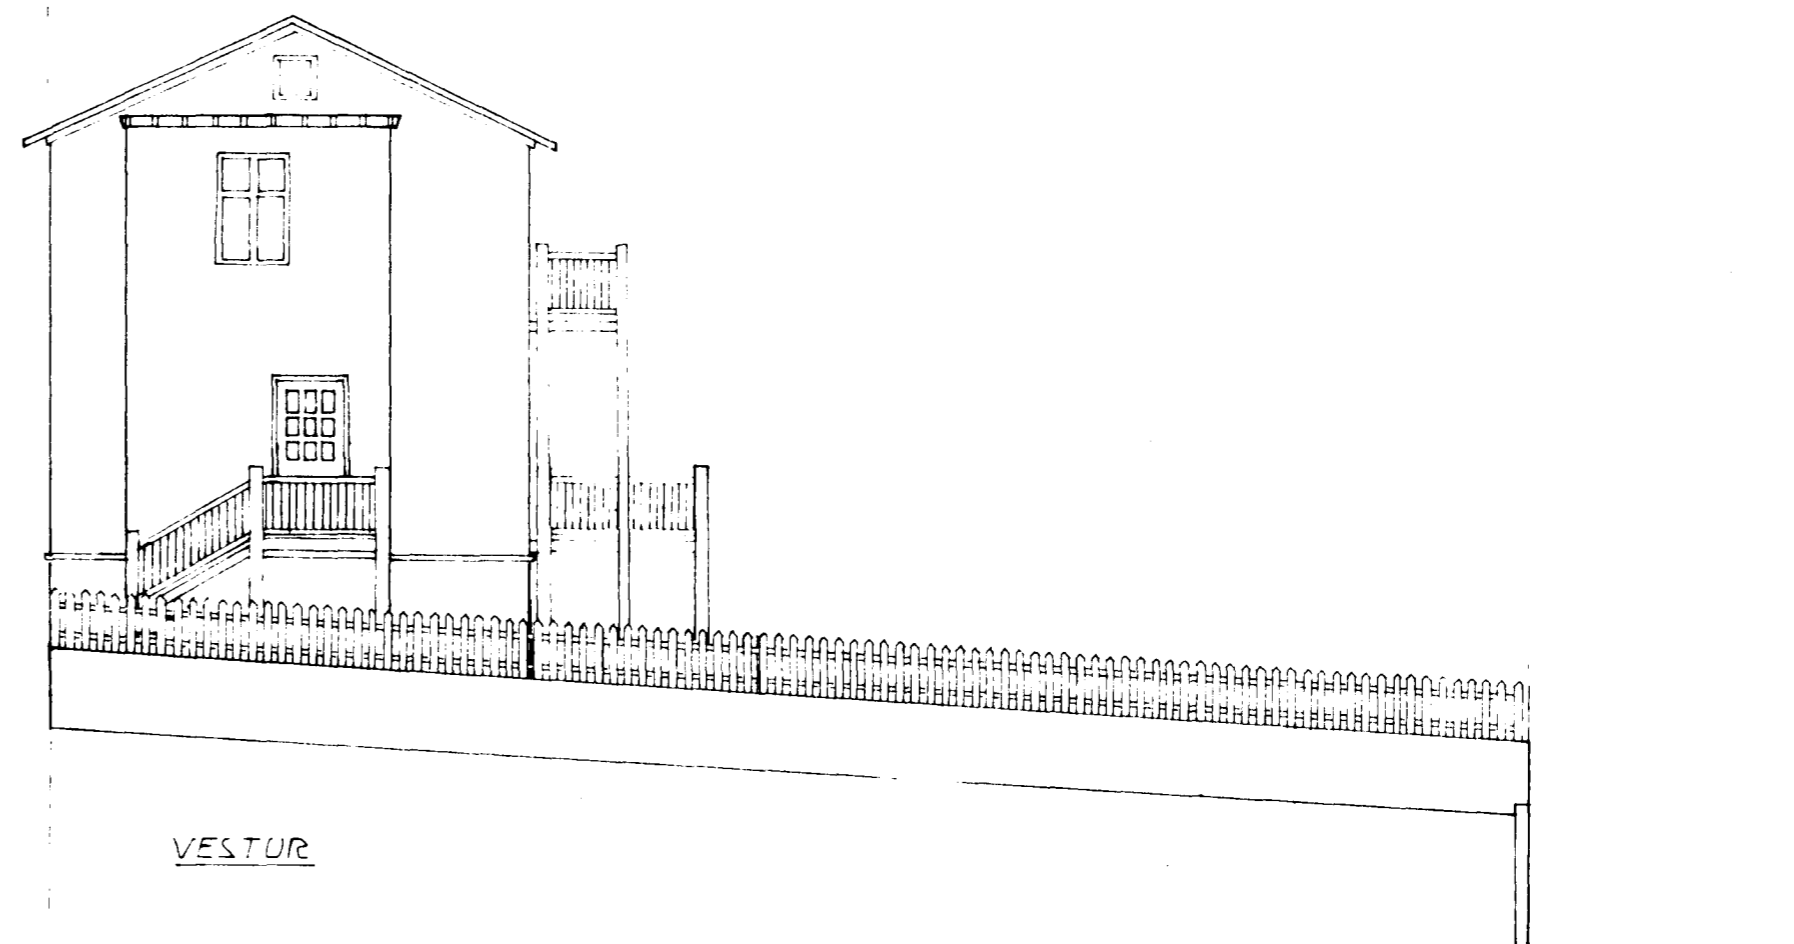

VESTUR

02	OKT 87	SUDUR/26 BETT 20 SLUSUR	
01	APRIL 87	SUDUR/26 NR. 9 BILG. 1000	
BR NR	DAGS	EDLI BREYTINGAR	SGIS
BREKIKUGATA 8. HAFNARFIRÐI.			DAGS 2000
ÚTLIT EFTIR BREYTINGU.			TEKNAF <i>[Signature]</i>
MÆLIKV. 1 100			VERK NR 5001.
HINRIK A. HANSEN			BLAÐ 1-02
TEKNIFRÆÐINGUR FT.FI.			
HAFNARFIRÐI			