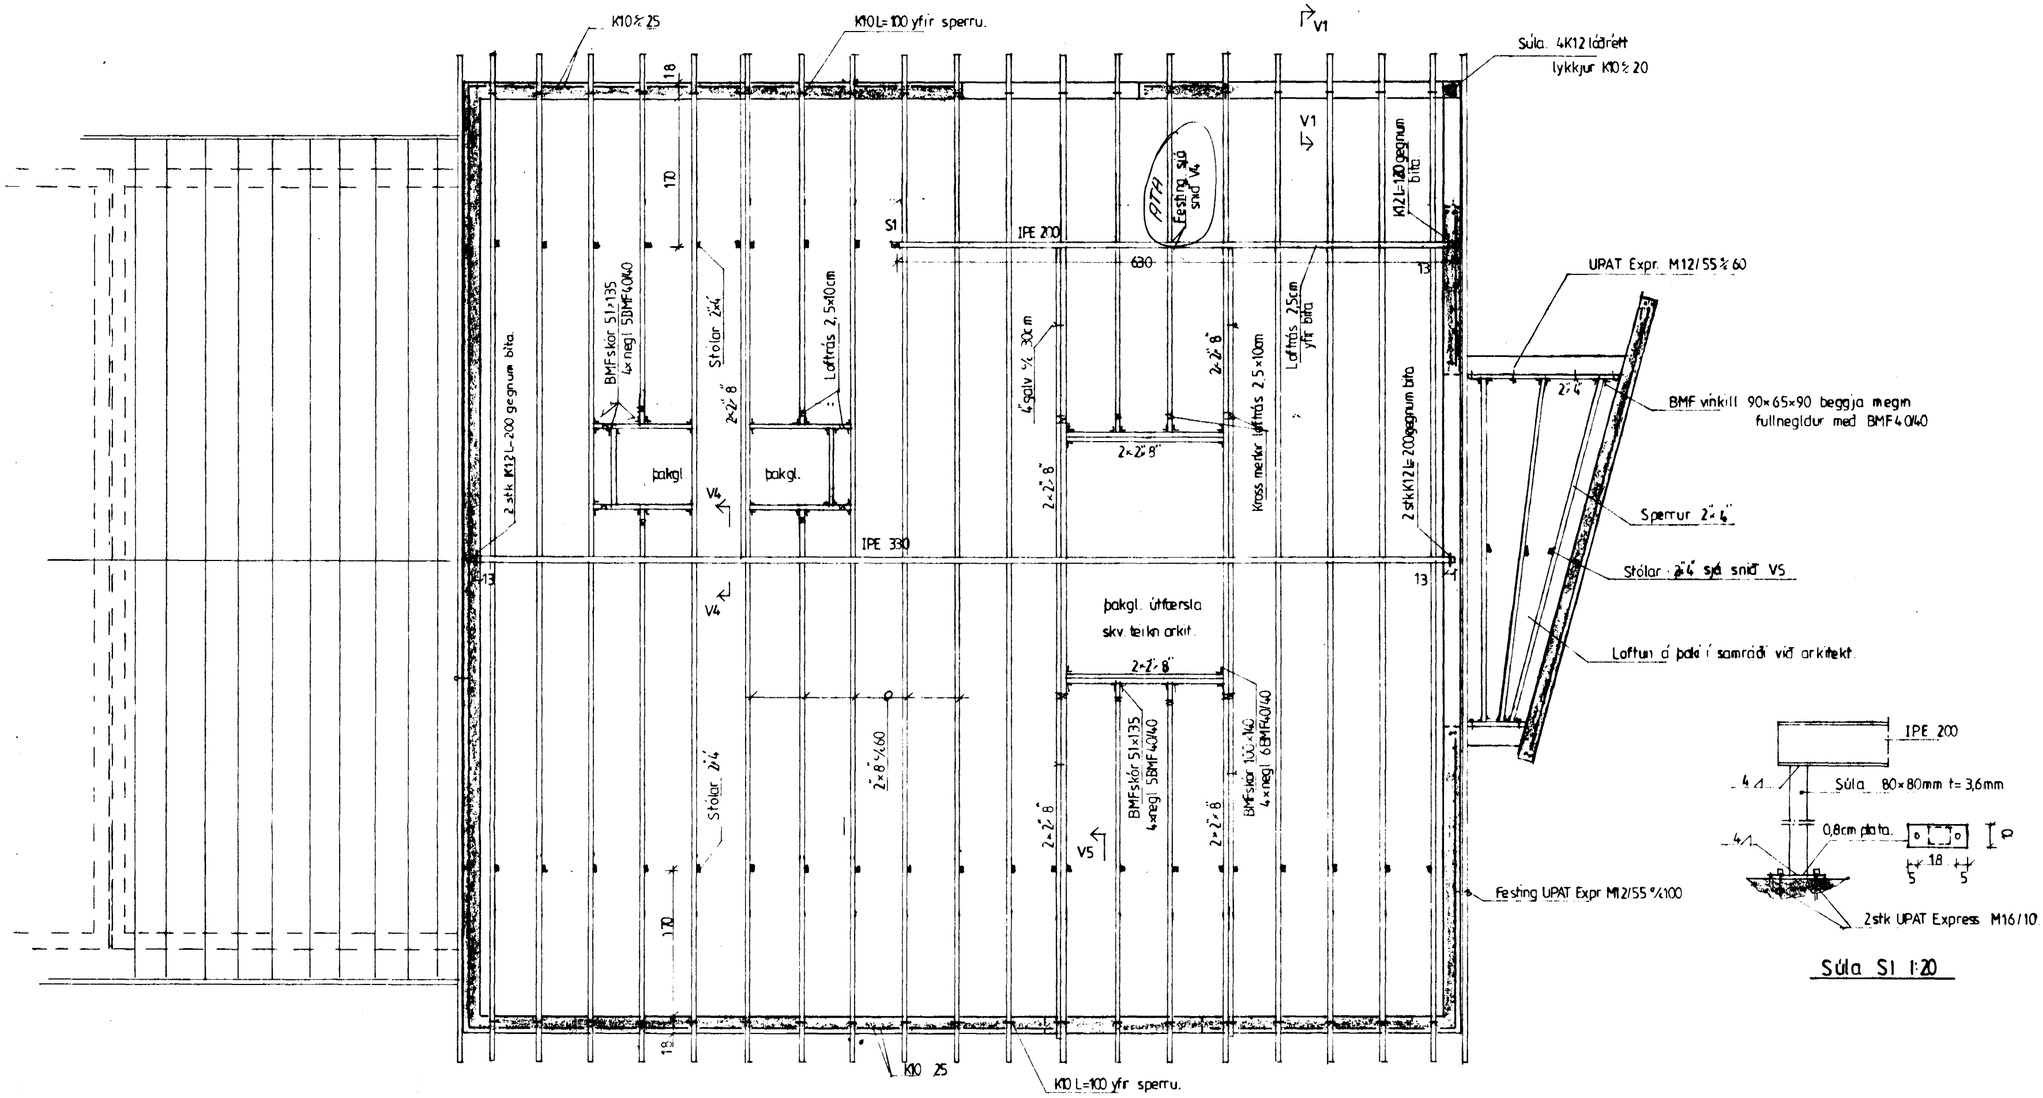

Súla S1 1:20

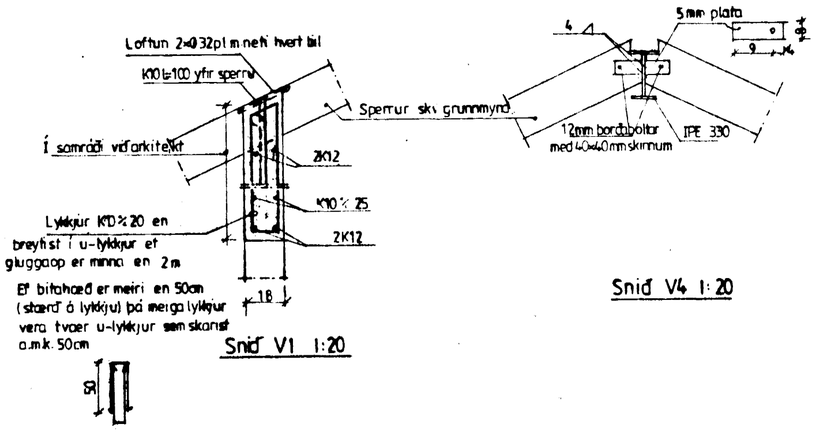

Snið V1 1:20

Snið V4 1:20

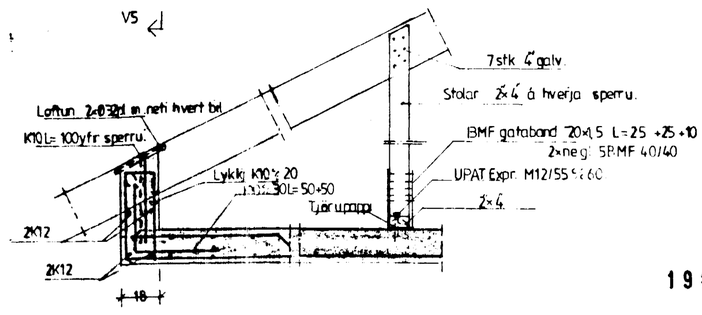

Snið V5 1:20

Skýringar:

Burðarvirki timbur a.m.k. V-flokkur stál RST37.
Allar ónefndar suður skulu vera 4 mm.
Steypa S250. Stál KS40 en lykkjur og vinklar KS40S.
Heilklæða skal þak með 1"x6" og negla með 3x3" galv.
í hverja sperru.
Bárujárn skal negla með 43/75 kambsaum. Negla skal í hverja
báru við þakbrún en annars í aðrahverja báru. Naglaraðir skulu
vera með 60 cm millibili.
Gæta skal þess að loftræsting nái yfir allt þakið.
Útfærsla á þakkanti og þakglugga skal gera í samráði við
arkitekt, sama gildir um loftræstingu á þaki kringum þakglugga
og við þakkant.

Útveggjasteypa skal uppfylla eftirfarandi:

Sementsmagn a.m.k. 300 kg í rúmmeter steypu
V/S minni en 0,55
Loftinnihald a.m.k. 5%

Afgr. með fyrirvara um samþ. byggingarnefndar.

HAFNARFJARÐARBÆR
19 OKT. 1994
BYGGINGAFULLTRÚINN

Breytingar			
Nr	Dags	Nafn	
			Brekkuhlíð 6
			Bjarni Árnason tæknifræðingur MTFÍ Smiðjuvegi 11 S 64 2260
			Grunnmynd þakvirkis og snið

H — I — S
M 1:50/20
Nr 38
Dags 15.09.94
Bjarni Árnason