


BRUNATAEKUPLGAR - SKÝRNINGAR.

Erlendur Árni Hjálmarsson
byggingafrúlltrúi
13/898

BLAÐ. I

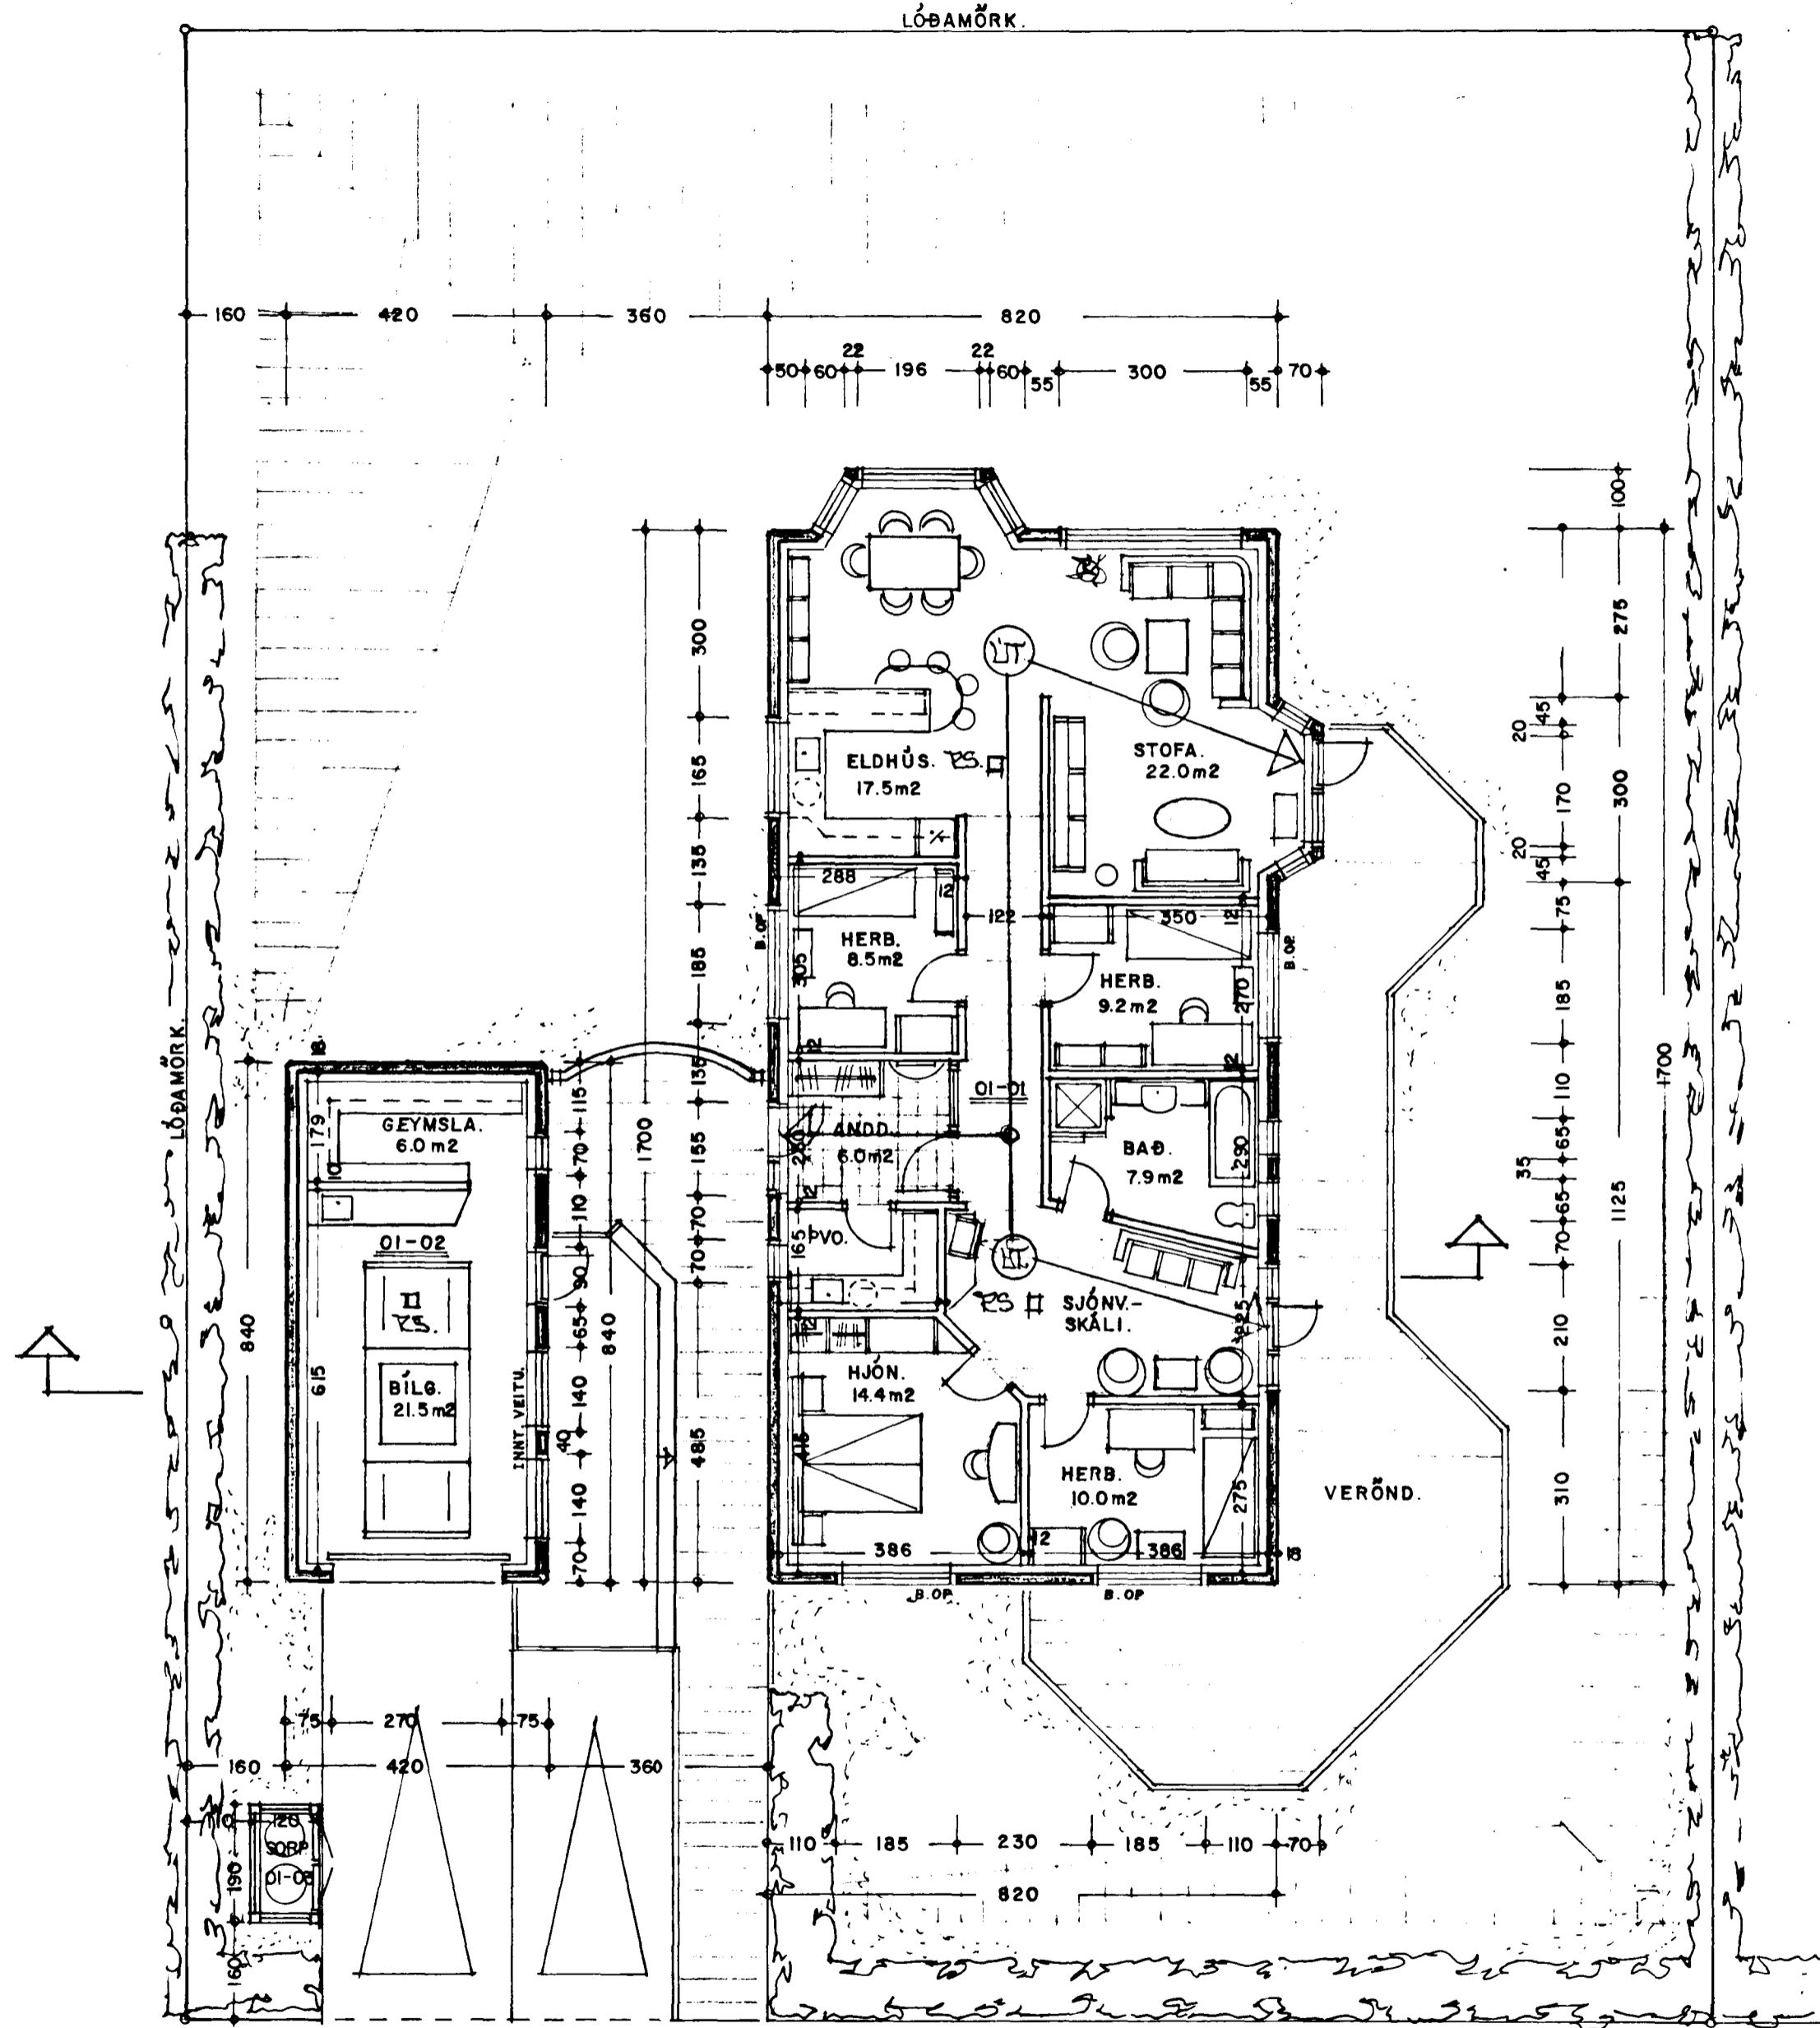


GRUNNMYND. 1:100

STÆRÐIR.


HÚS.	144.2 m ²	501.1 m ³
BÍLGEYMSLA.	35.3 m ²	106.8 m ³
SAMTALS.	179.5 m ²	607.9 m ³

UPPBYGGING HÚSSINS.

HÚSIÐ ER BYGGT UPP SEM HEFÐBUNDIÐ STEINHÚS
STEYPT Á STAÐNUM, MEÐ LÉTTBYGGÐU -
HEFÐBUNDNU ÞAKI, KLÆDDU M. BÁRUSTÁLI.

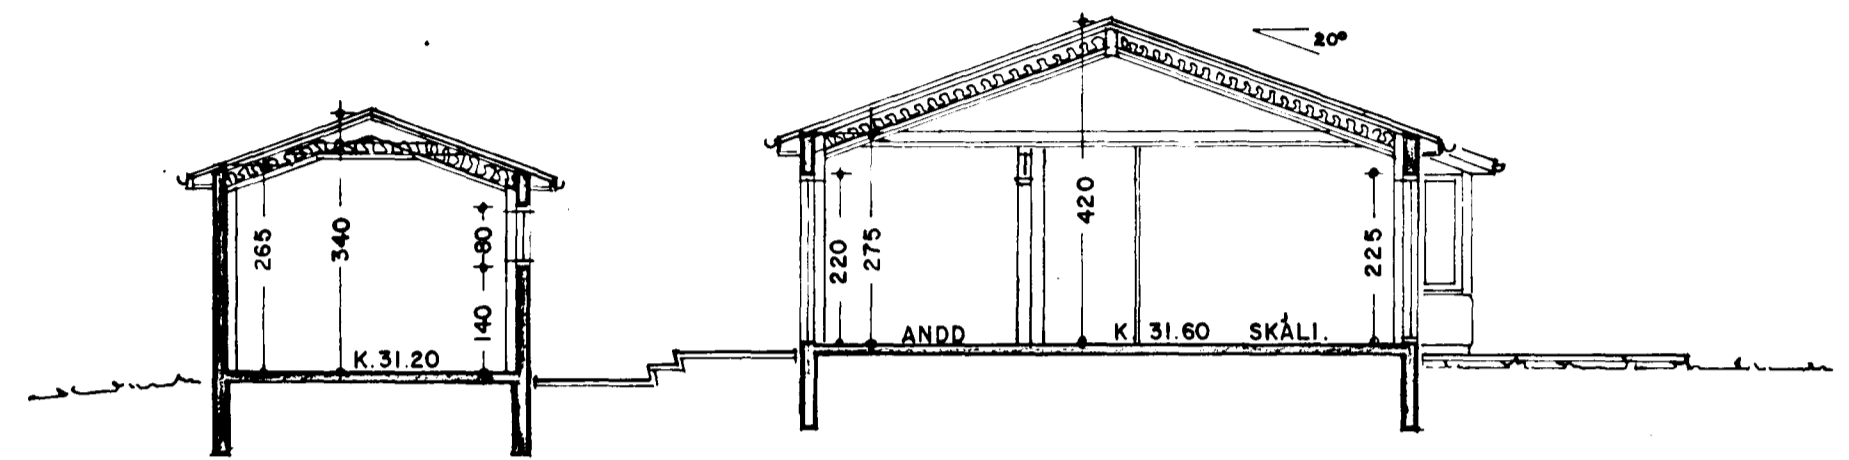

SNEIÐING. 1:100

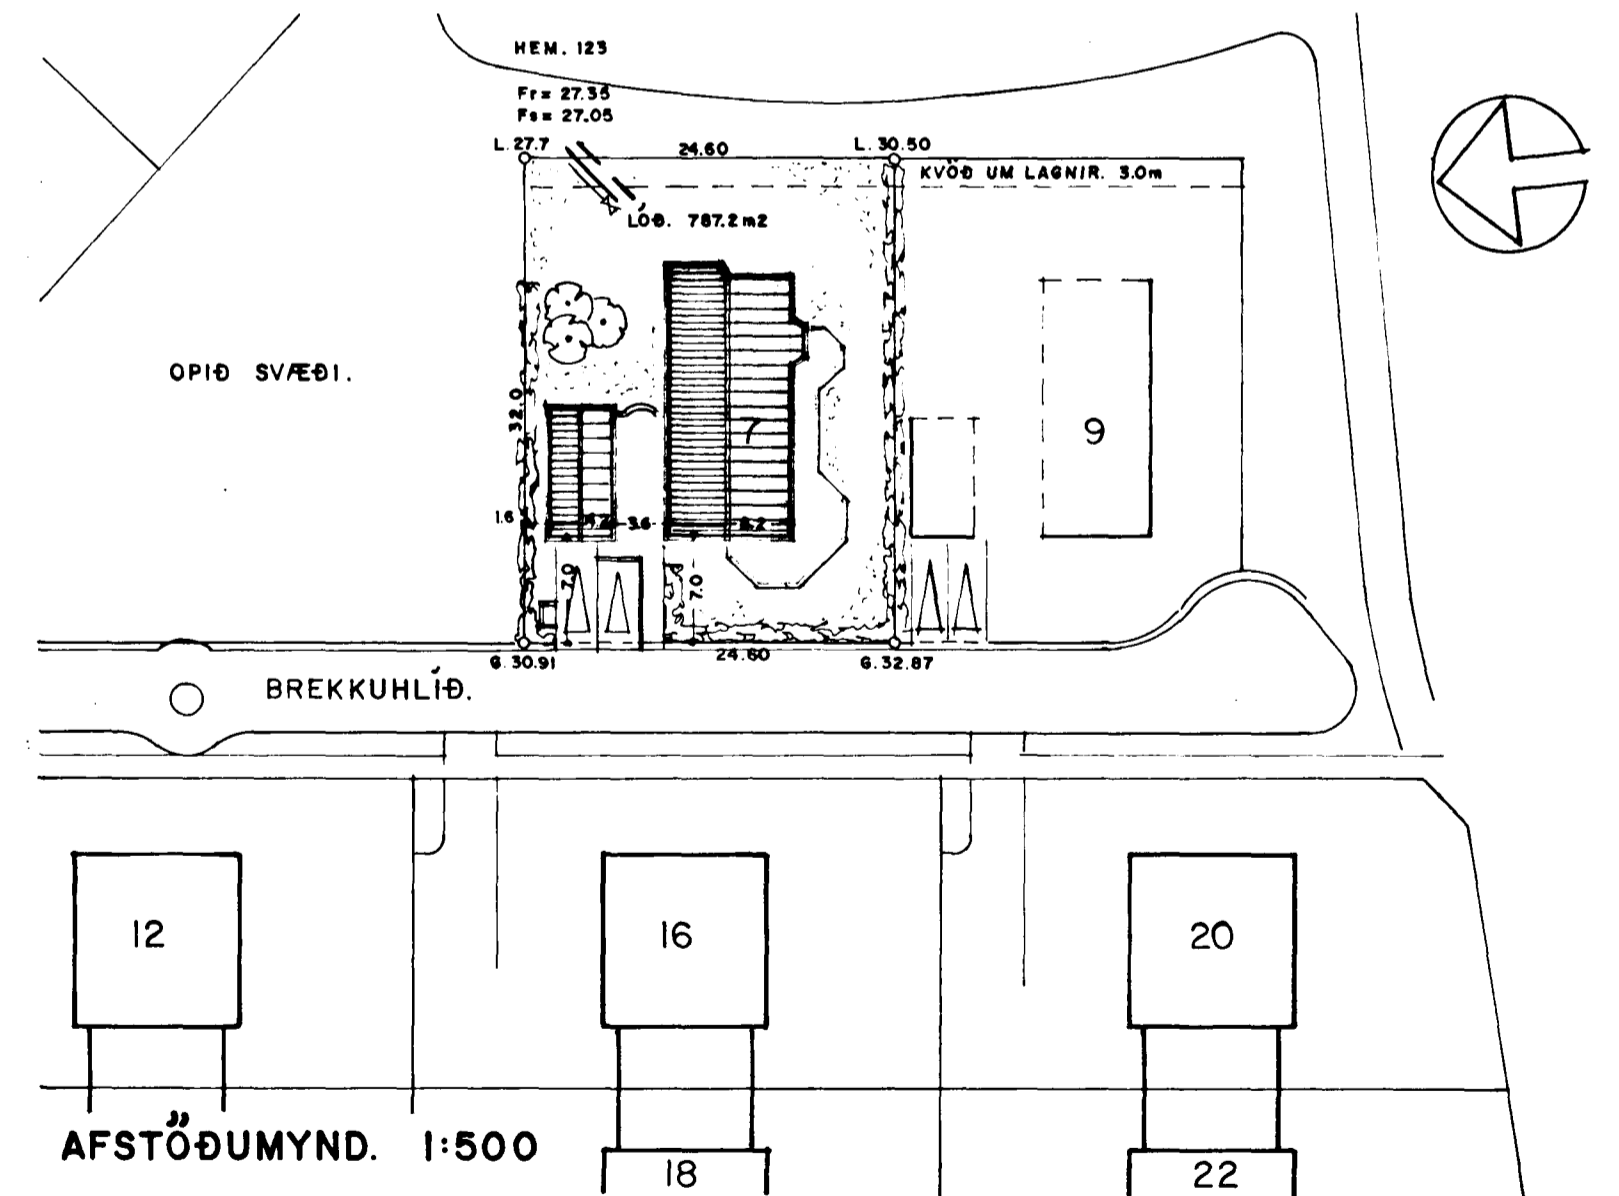

AFSTÖÐUMYND. 1:500

BREKKUHLÍÐ. 7 HAFNARFIRÐI.

VERK. NR. 193
TEIKN. NR. 01

DAGS. 6.-7.-1998 MÁL. 1:100
BREYTT.

JON GUÐMUNDSSON ARKITEKT

VINNUSTOFA: SKÚLAGÖTU 63 REYKJAVÍK. Sími: 552-5055