



Sneiding AA

BREYTING Í MAÍ 1996
 STEYPTAR PLOTUR Á EFRRI HÆÐ
 HANDRÍÐ Á VEROND FELT OFAN Í BOGANA, SLÉTT
 VIÐ INNRI BRÚN VEGGAR,
 SORP ÚR TIMBRJ MED TORFBAXI
 FLATARMÁLSAUKNING Á EFRRI HÆÐ
 ER BRÚTTÓ 2.0 m²


V. Jón
 Samþykkt þann
 03 MAÍ 1996
 Byggingafulltrúinn í Hafnarfirði
 Erlendur Hjálmarsson

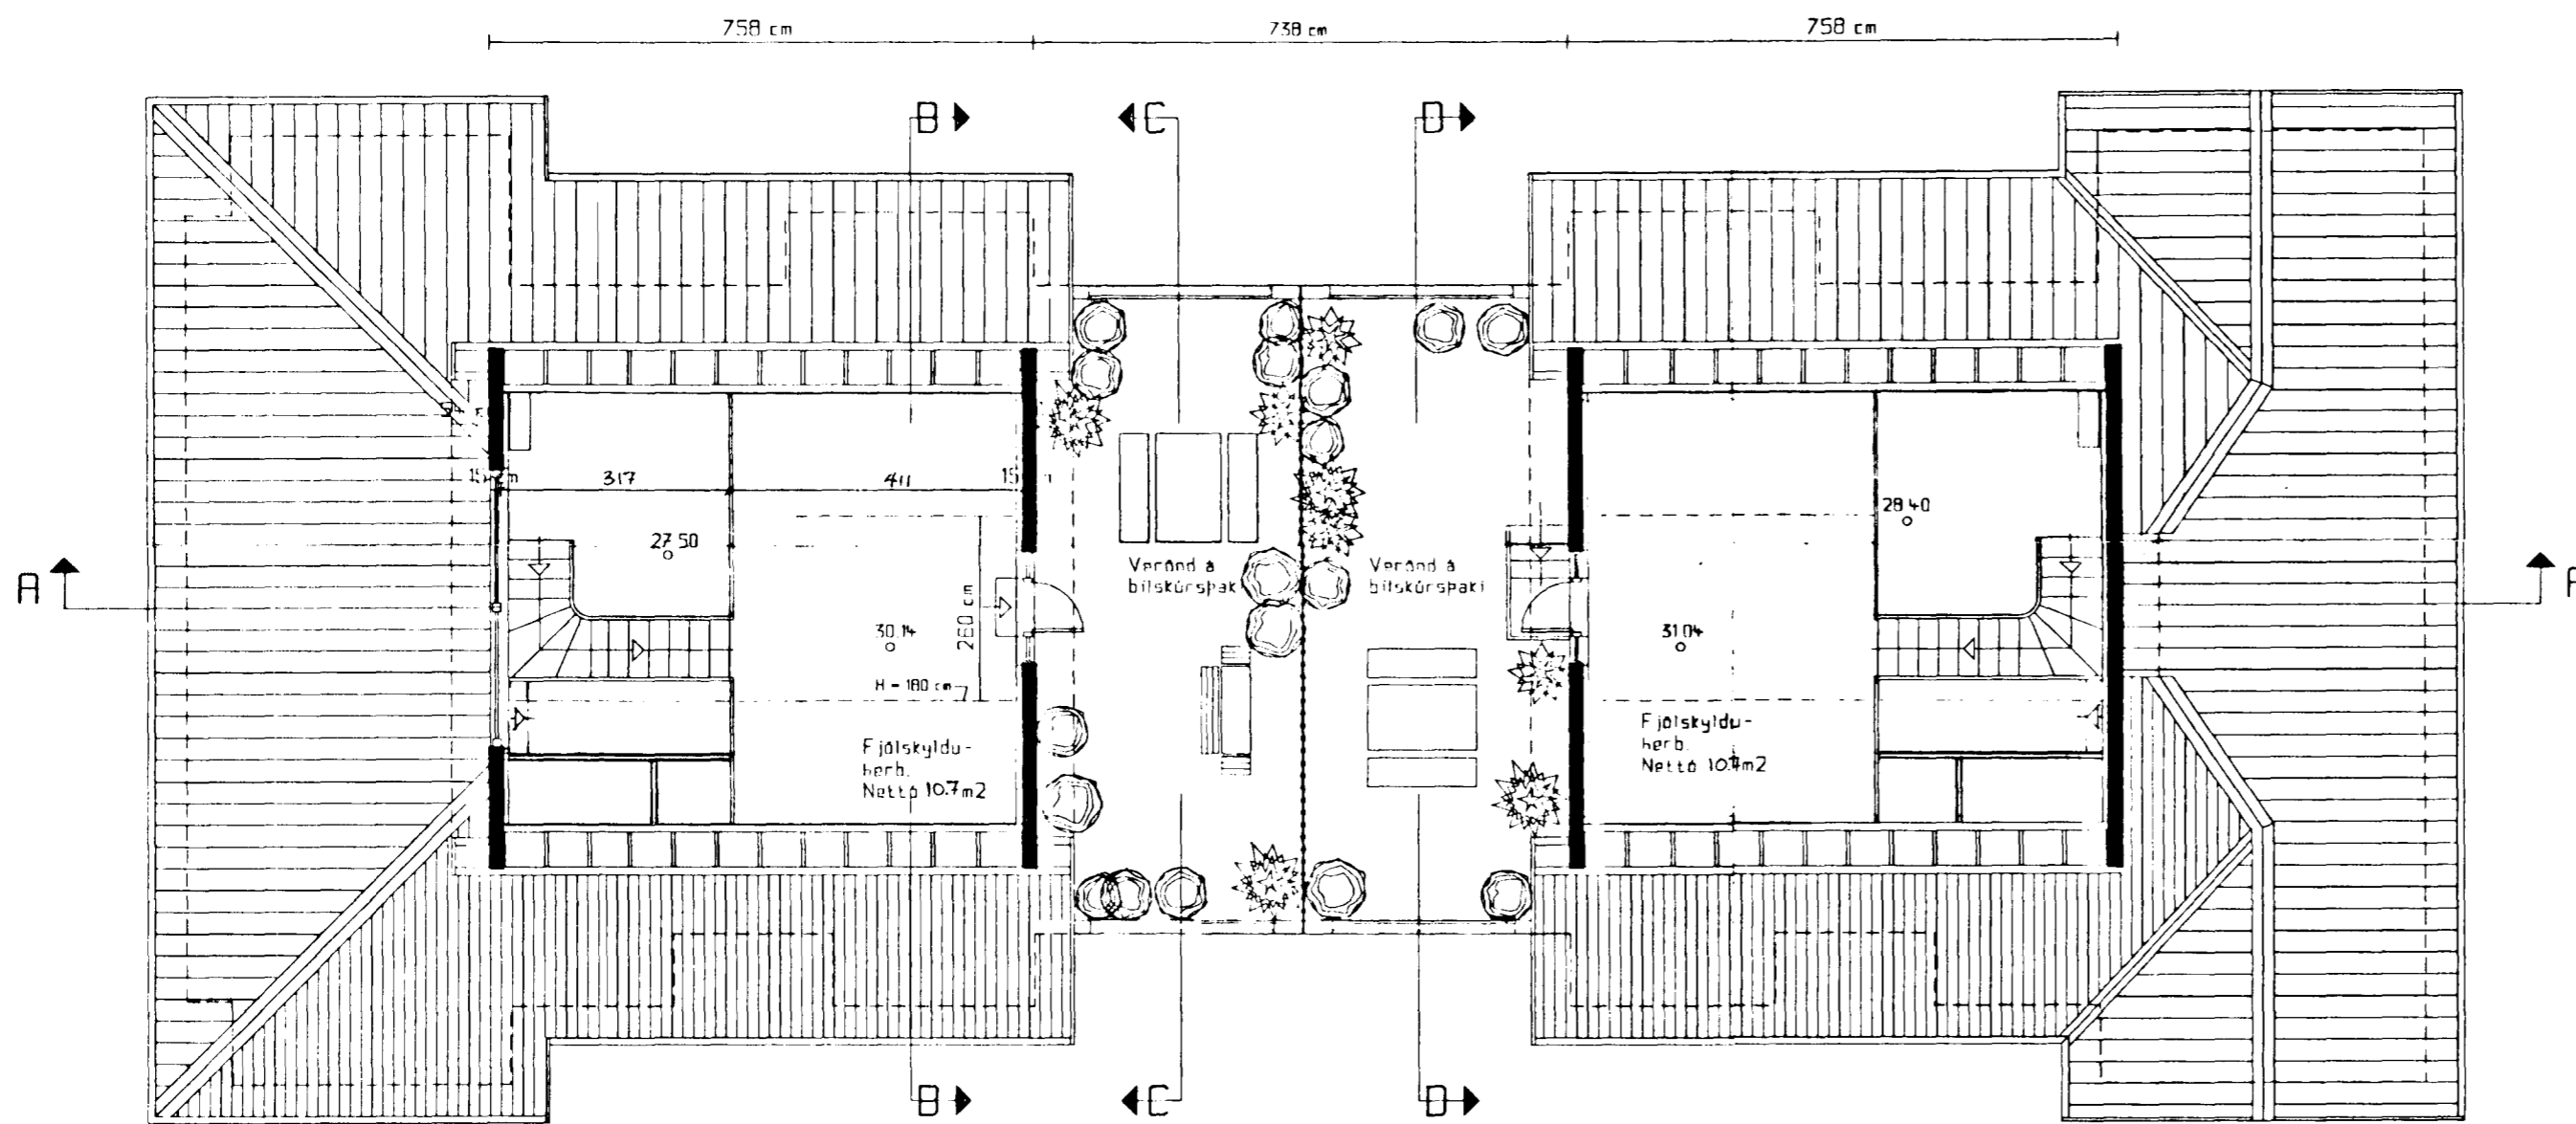


Grunnmynd efri hæðar

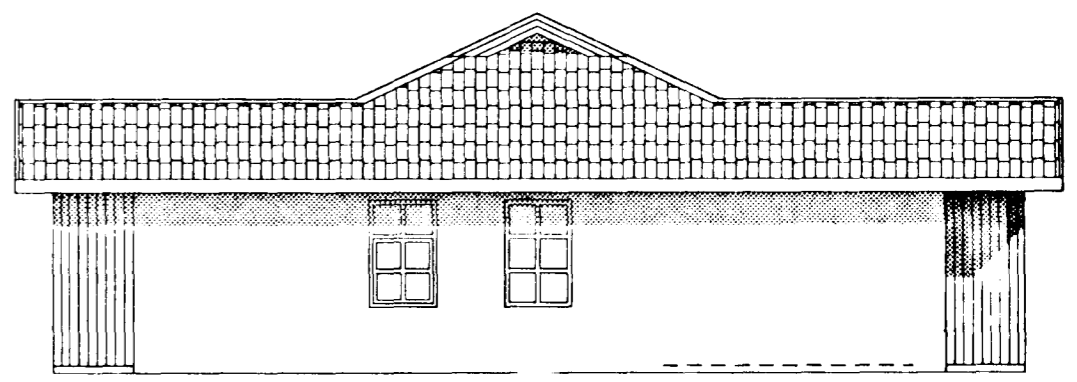


Útlit Vestur

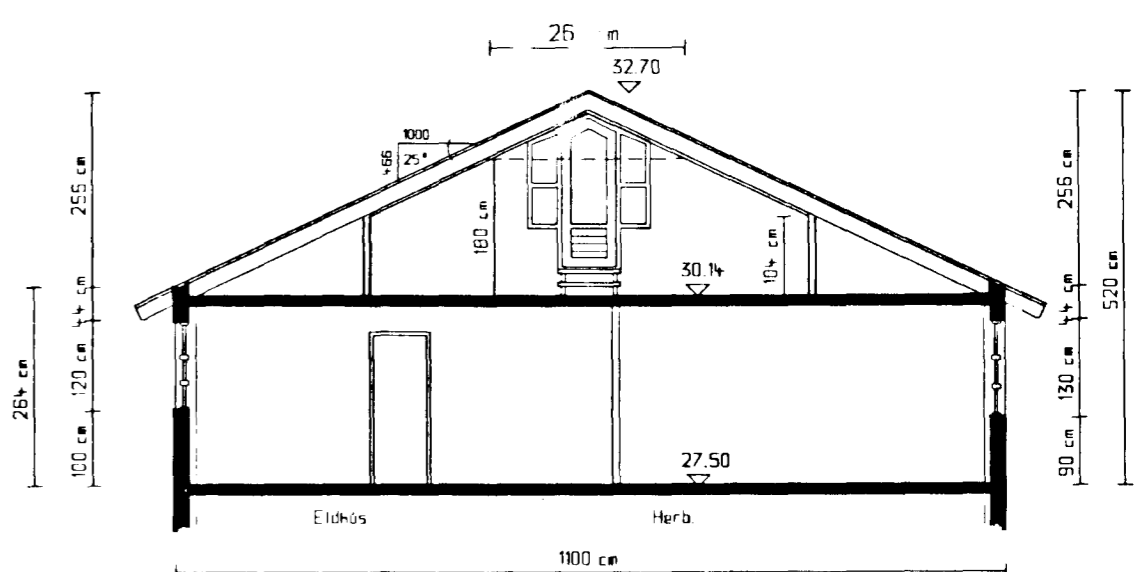

Sneiding BB

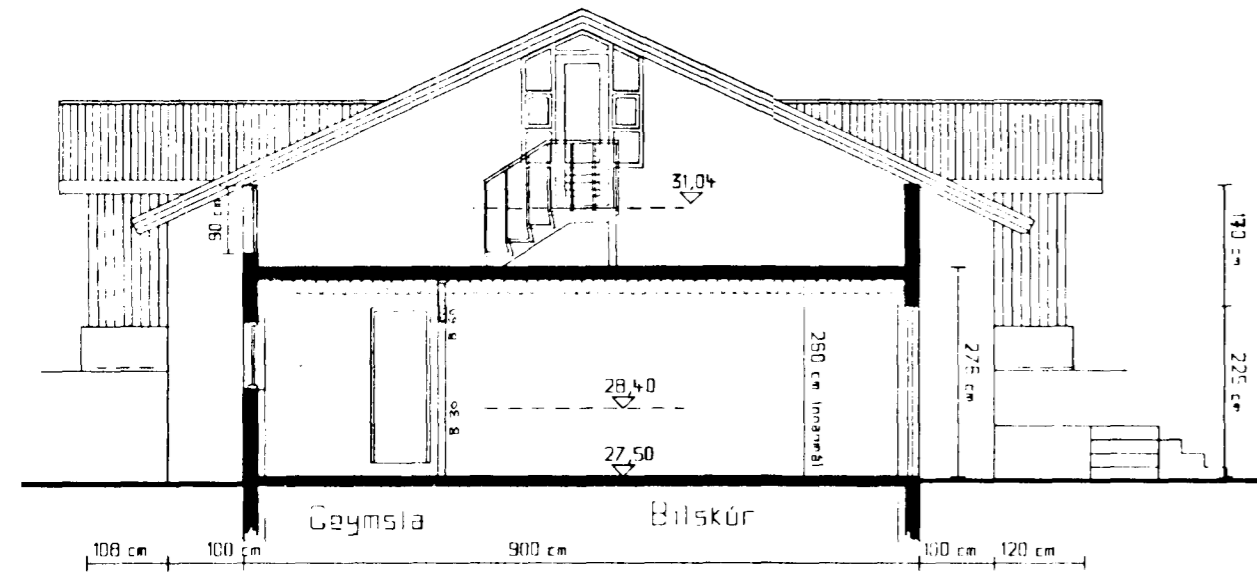

Sneiding - Útlit DD

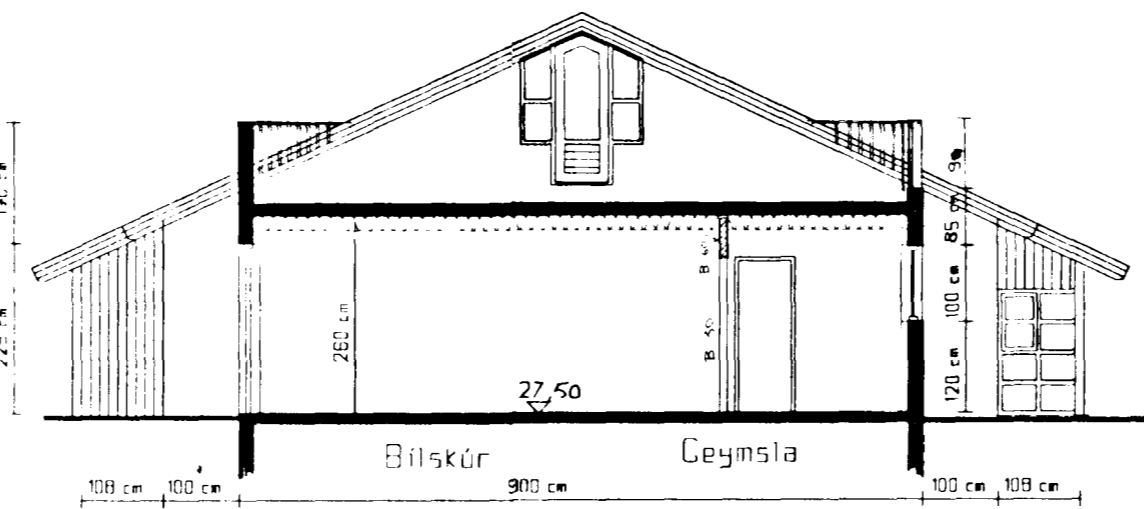

Sneiding - Útlit CC

VINNUSTOFA KOPAVOGI
VÍFILL MAGNÚSSON ARK.
 KT 171238-4639

VESTURVÖR SÍMI 4 01 15
HALLA HANNESDÓTTIR
 KT 220851-7889

HEITI EIGN TEIKN DAGS TEIKN
 BREKKUHLIÐ 8 - 10, HAFNARFIÐI
 FJARÐARFAC Hf.
 SNEIÐINGAR, AFSTÖÐUMYND og ÚTLIT
 MAÍ '95

MKV. 1 : 100
SAMP.
 BREYTT Júlí '95 AGÚST '95 MAÍ '96

3