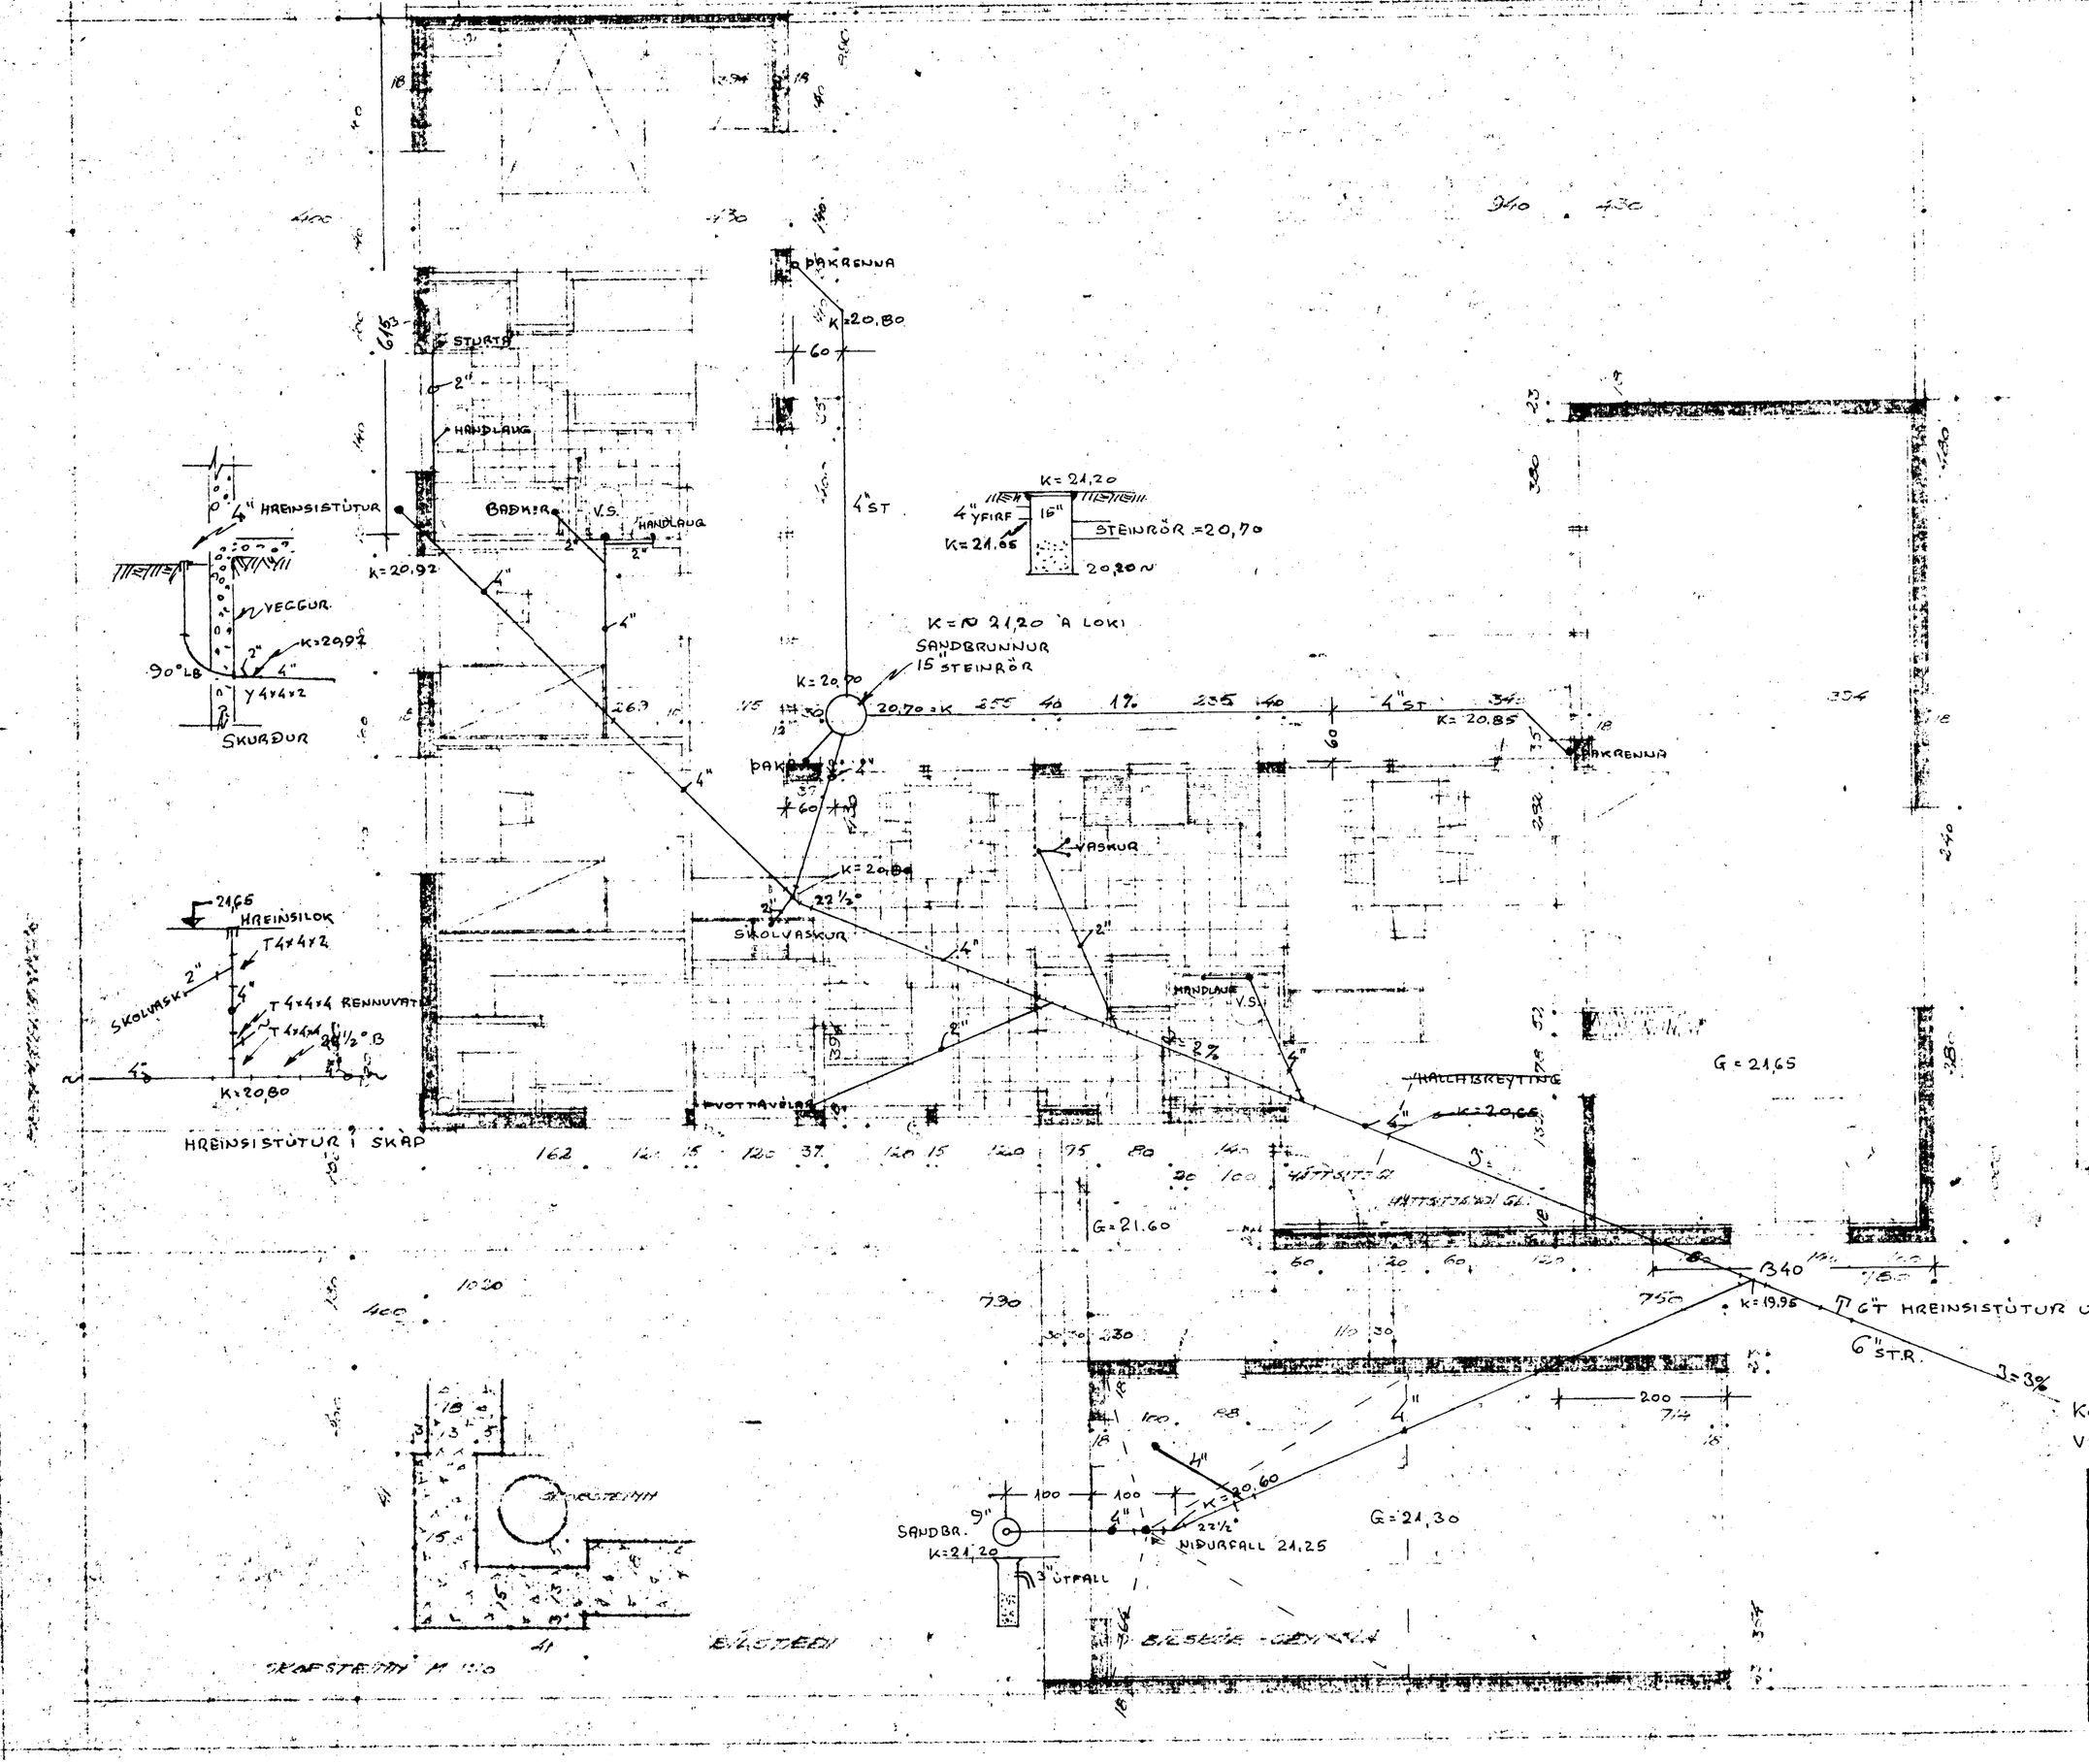

BREKKUHVAMMUR 4

HOLRÆSALÖGN.

50 SEPT '61

SKÚLI H. NORÐDAHL, arkitekt F. A. I.
Hjarðarhaga 25 – Reykjavík – Sím

NR.

BREKKUHVAMMUR 4
HAFMARFIRÐI

1:50 | 21.6.61

TRÚLAUA MÁLSETT 2.9.61