




Útvefing á fundi bygginga
 hófist 3 / 7 1985
 BYGGINGARFRÆÐI
 Í HAFNARFIRDI
 Kristján Skúluvinn

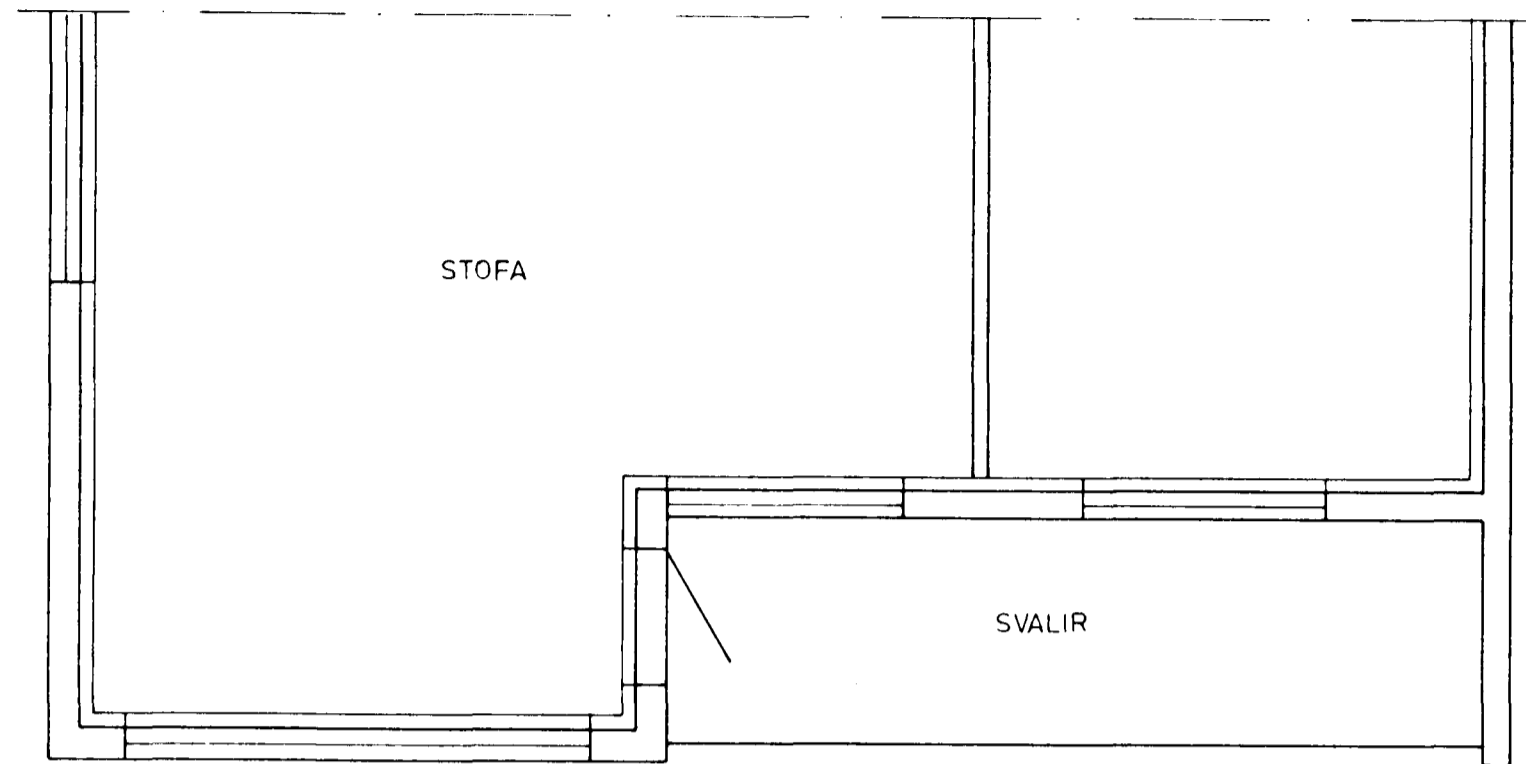


FYRIR BREYTINGU

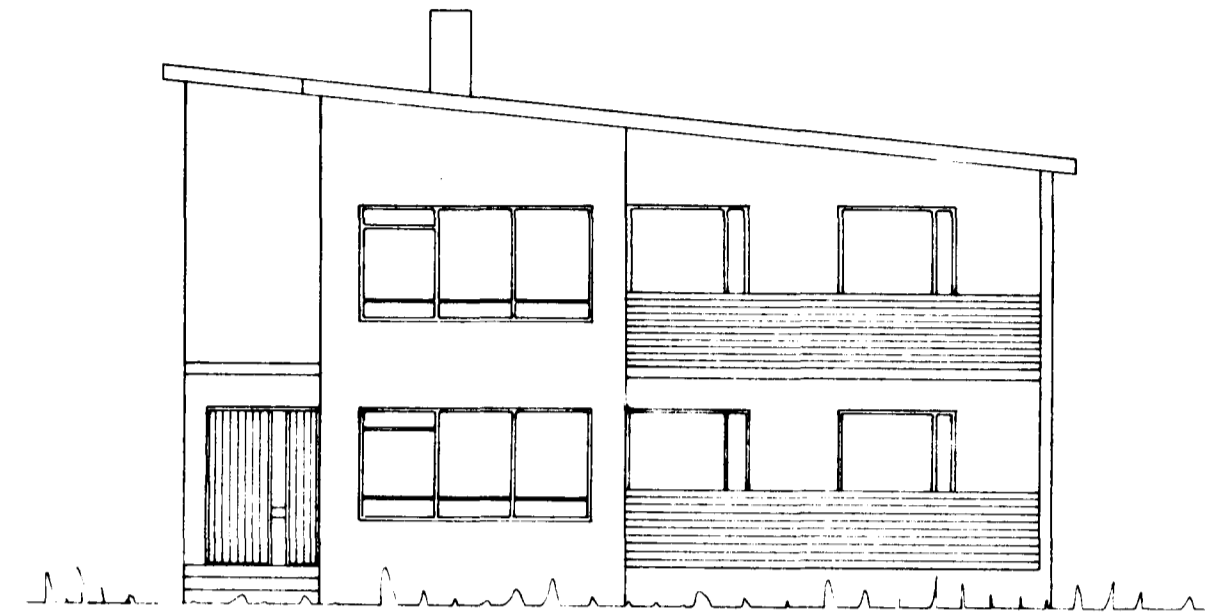

SUD - VESTUR

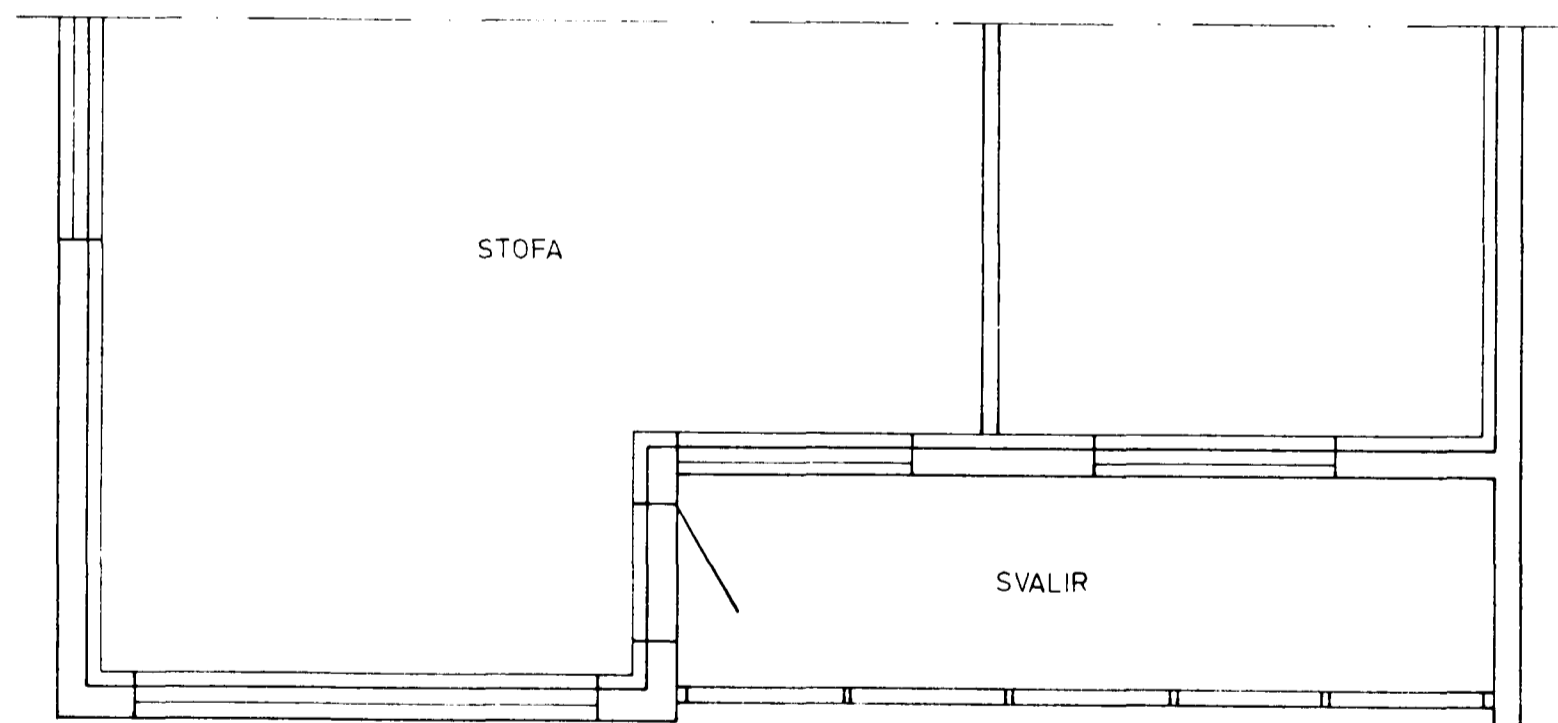

EFTIR BREYTINGU

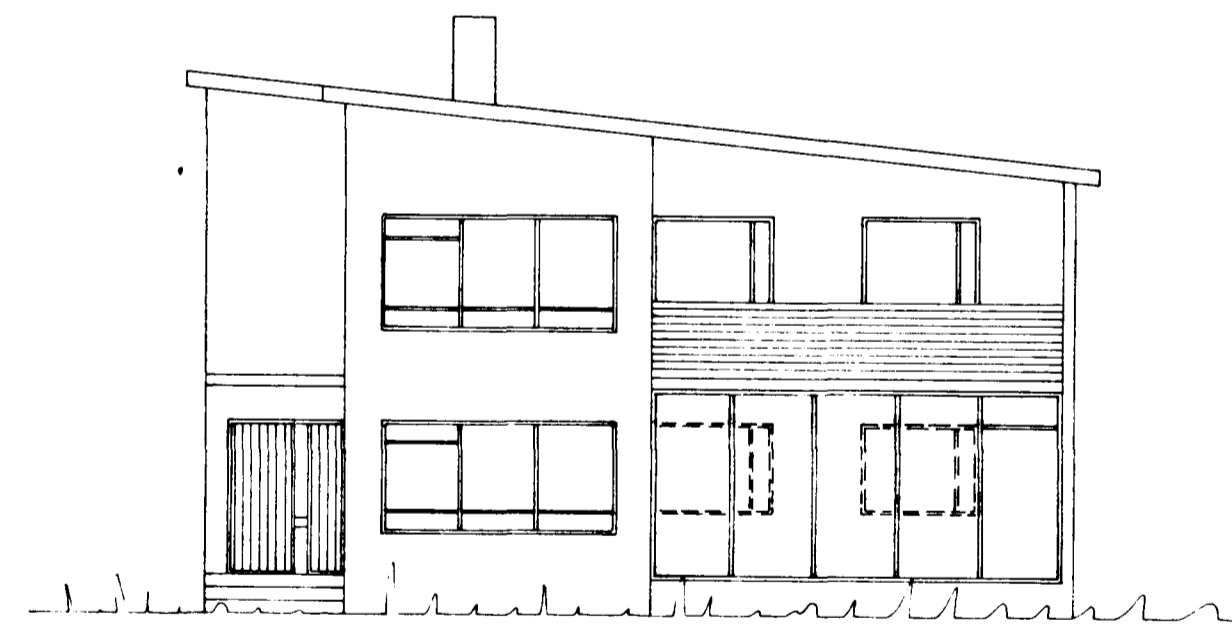

SUD - VESTUR

$1,5 \times 5,5 = 8,3 \text{ m}^2$

$8,3 \times 2,5 = 21 \text{ m}^3$

SVÖLUM SKAL LOKA MEÐ TVÖFÖLDU PLEXIGLERI

BREKKUHVAMMUR 5, HFJ.	Mælikv. 1:50 1:100	Verk	Teikn nr.
	Hannað: Teiknað: <i>Jul.</i>	Yfirfarið: Samþ. <i>AGB</i>	Dags. JUNÍ '85
VERKFRÆÐIÞJÓNUSTA JÓHANNIS G. BERGÞÓRSSONAR h/f.			
VERKFR. MVFI		HAFNARFIRDI - SIMAR 53315 OG 50241	