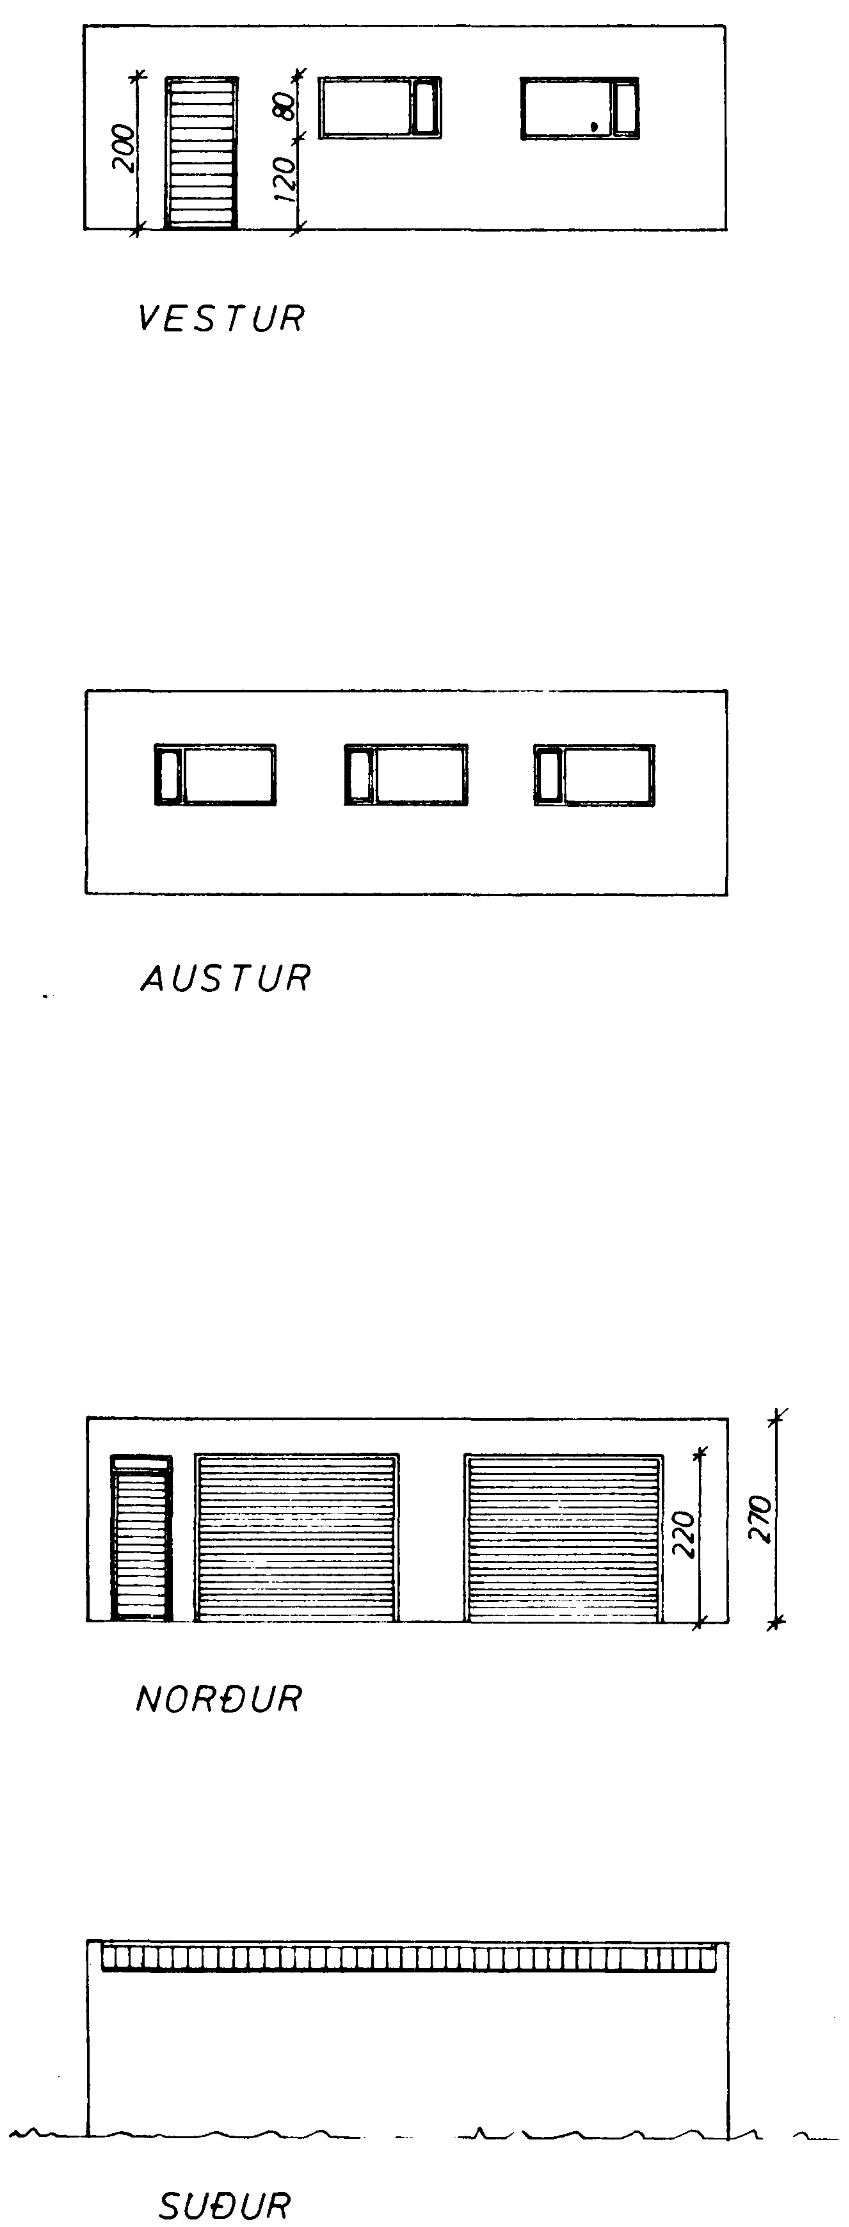

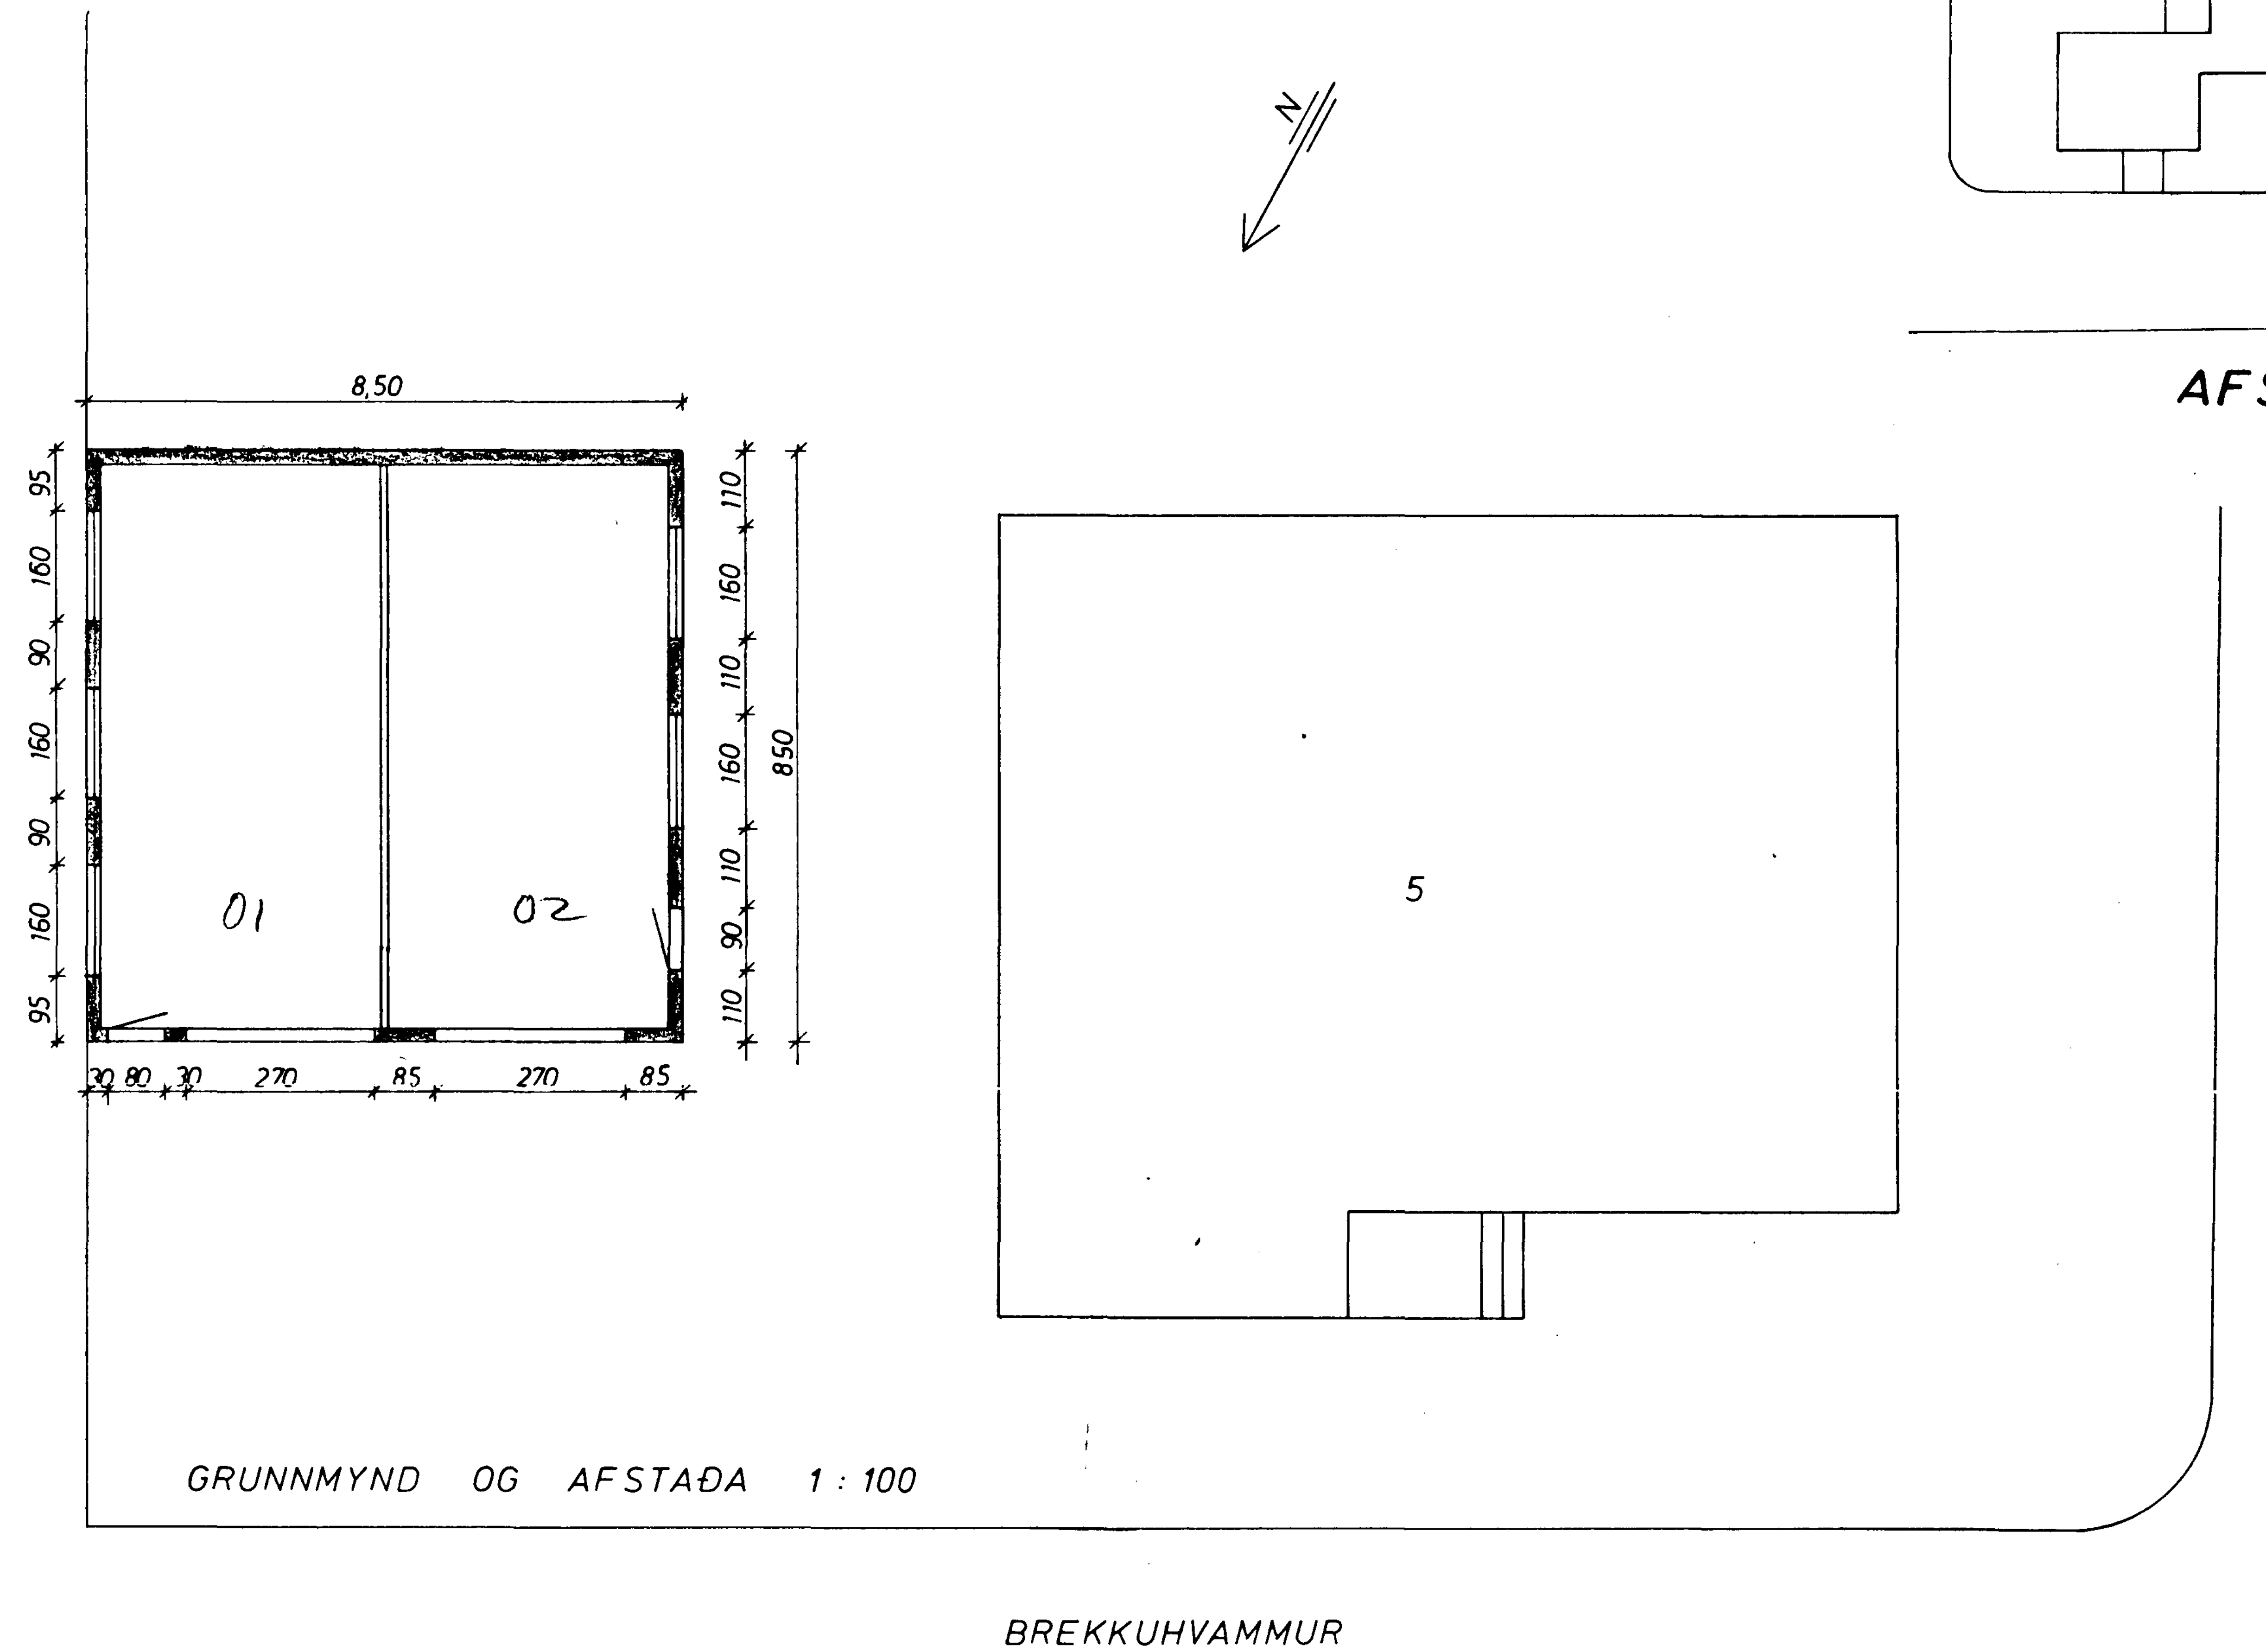

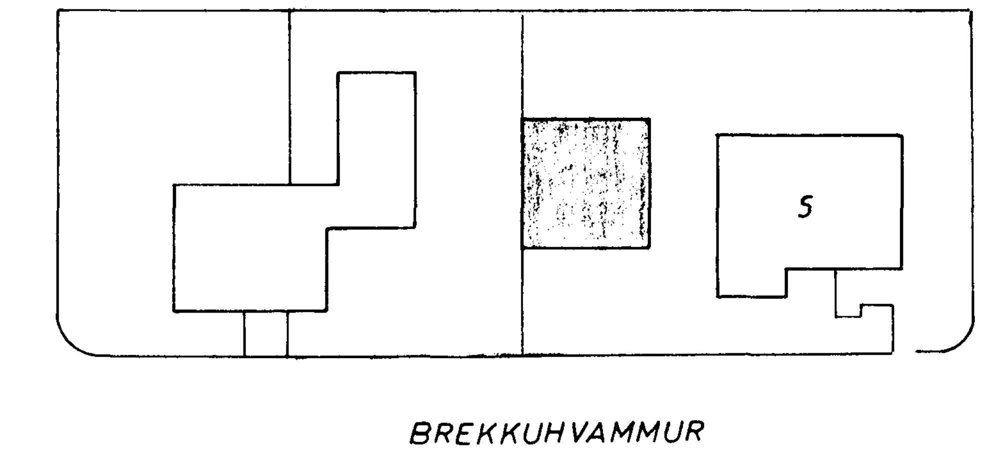

AFSTAÐA 1: 500

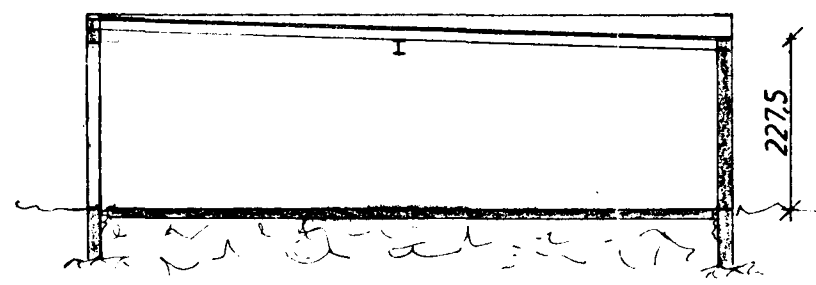

SNIÐ 1 : 100

Samþykkt á fundi bygginga-
nefndar þ. 14 / 5 19 75
BYGGINGAFULLTRÚINN
Í HAFNARFIRÐI

Gler í gluggum austurhliðar
skal vera hamrað.
Leggja þarf fram þinglesna yfir-
lýsingu eigenda hússins nr. 1 við
Brekkuhvamm ~~[illegible]~~ heimild
fyrir gluggum á austurhlið.

BREKKUHVAMMUR 5 BÍLGEYMSLA	MÆLIKVARÐI 1 : 100	VERK	TEIKN NR 1
ÚTLIT	Hannað: Teiknað: JGB	Yfirfarið: Samþ:	DAGS JAN '75
JÓHANN GUNNAR BERGÞÓRSSON VERKFR MVFÍ STRANDGÖTU 11 — HAFNARFIRÐI — SÍMI 53315	BREYTT		