


NORÐUR. MKV. 1:100.

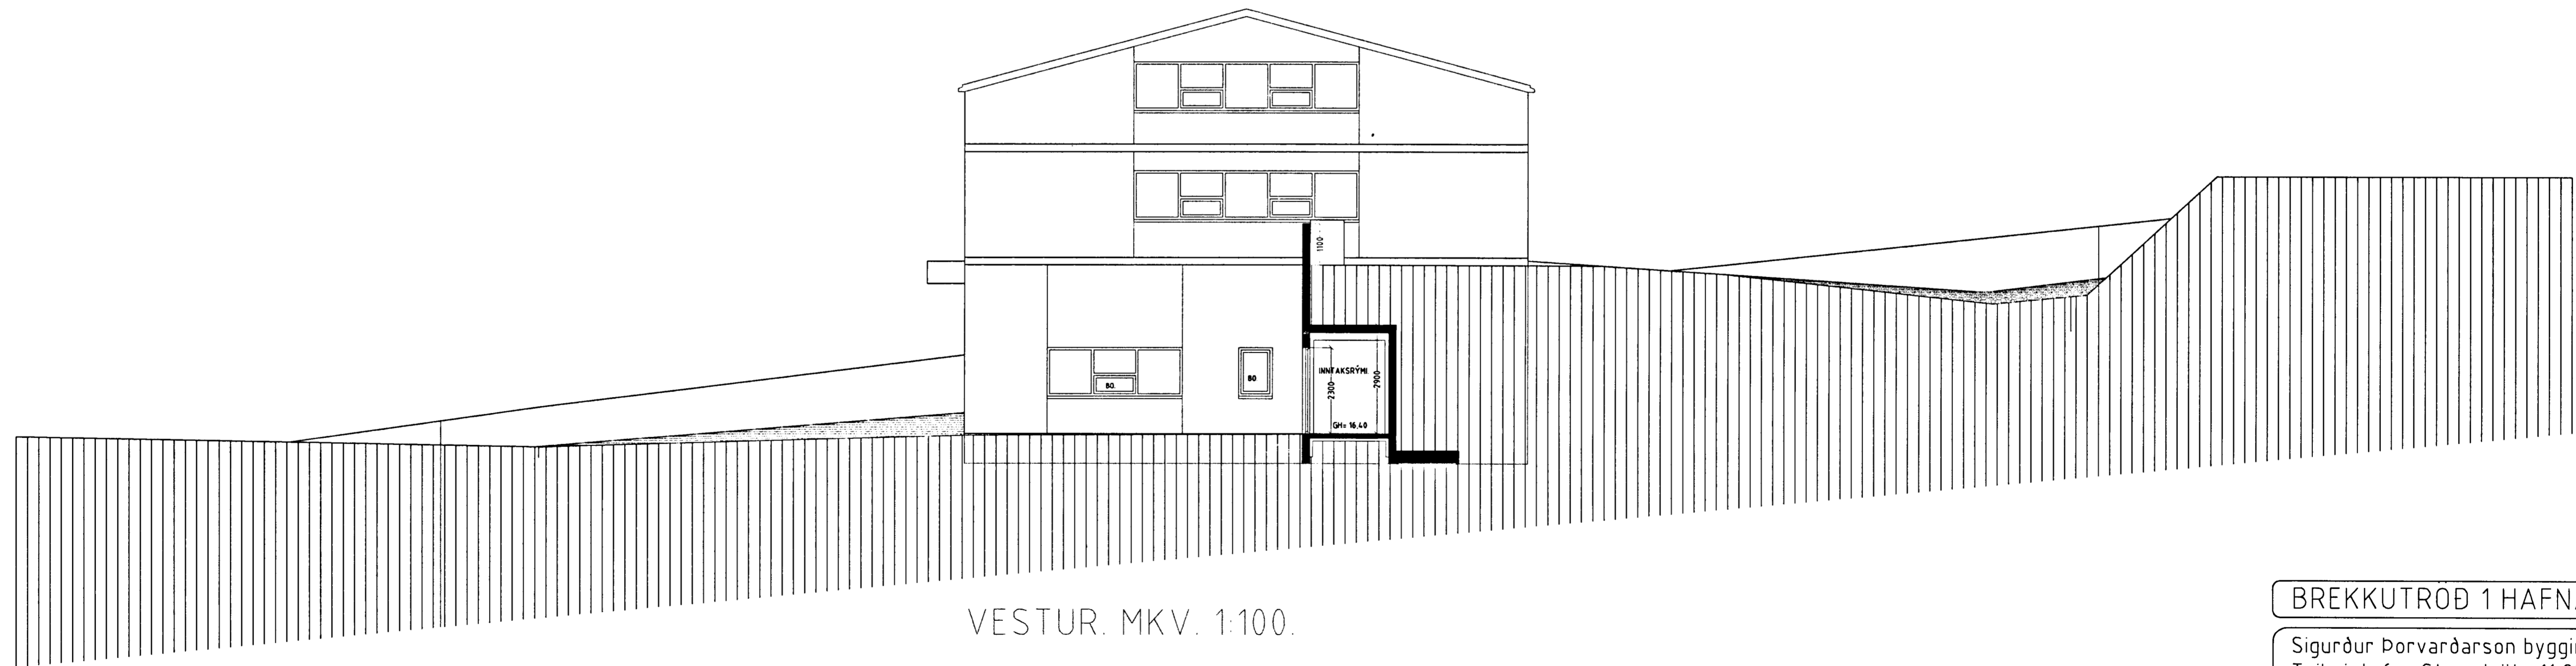

VESTUR. MKV. 1:100.

BREKKUTRÖÐ 1 HAFNARFIRÐI.

Sigurður Þorvarðarson byggingafræðingur bfl.
Teiknistofan Strandgötu 11 220 Hafnarfirði.
STH: teiknistofan ehf. kt. 510298-2769. Kt. aðalhönnuðar: 141250-4189.
Sími: 5651510. Netfang: teiknistofan@simnet.is

Skýringar:	Aðaluppdráttur.
Teikning:	Úlitsmyndir, norður og vestur.
Mælikvarði:	1:100.
Undirskrift:	<i>28/700 C. P.</i>
Blað nr:	3 af 6. Dagsetning: 3 júní/2003.
Breytt:	Fyrirkomulagi eignarhluta 02-01 og 02-02 breytt dags 27.07.2004.