



BREKKUTRÖÐ NR 1 OG 3 HAFNARFIRÐI M. 1:200 AFSTÖÐUMYND M. 1:500  
FYRIRSPURN

17/3 99 Sjá bókun  
BLAÐ NR 1

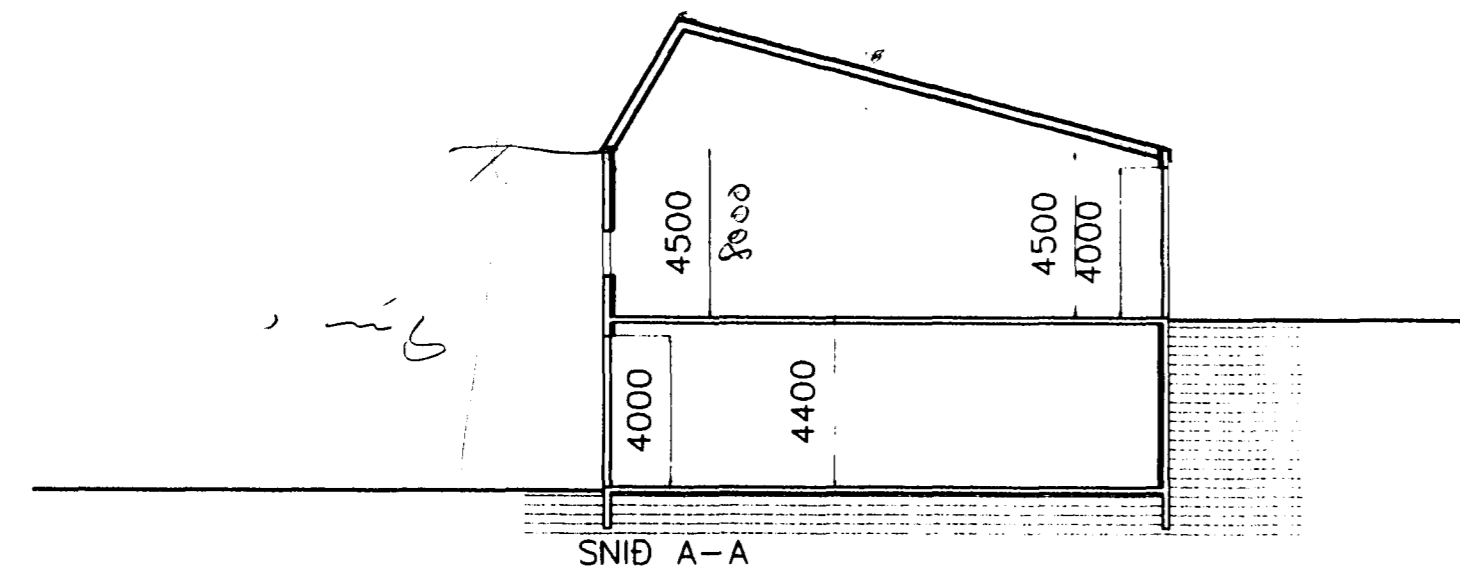


SNID A-A

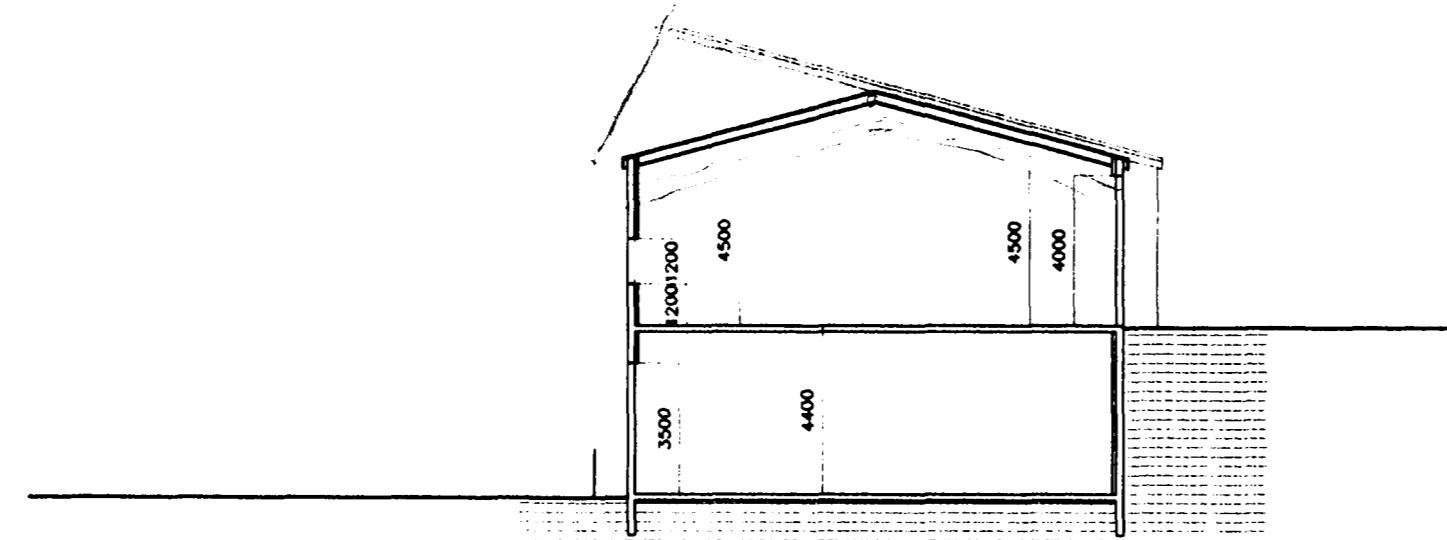


SNID B-B

BYGGINGARLÝSING :  
HÚSIÐ BYGGIÐ ÚR STEINSTEYPU ,  
ÞAKVIRKIÐ VERÐI ÚR TIMBRI .

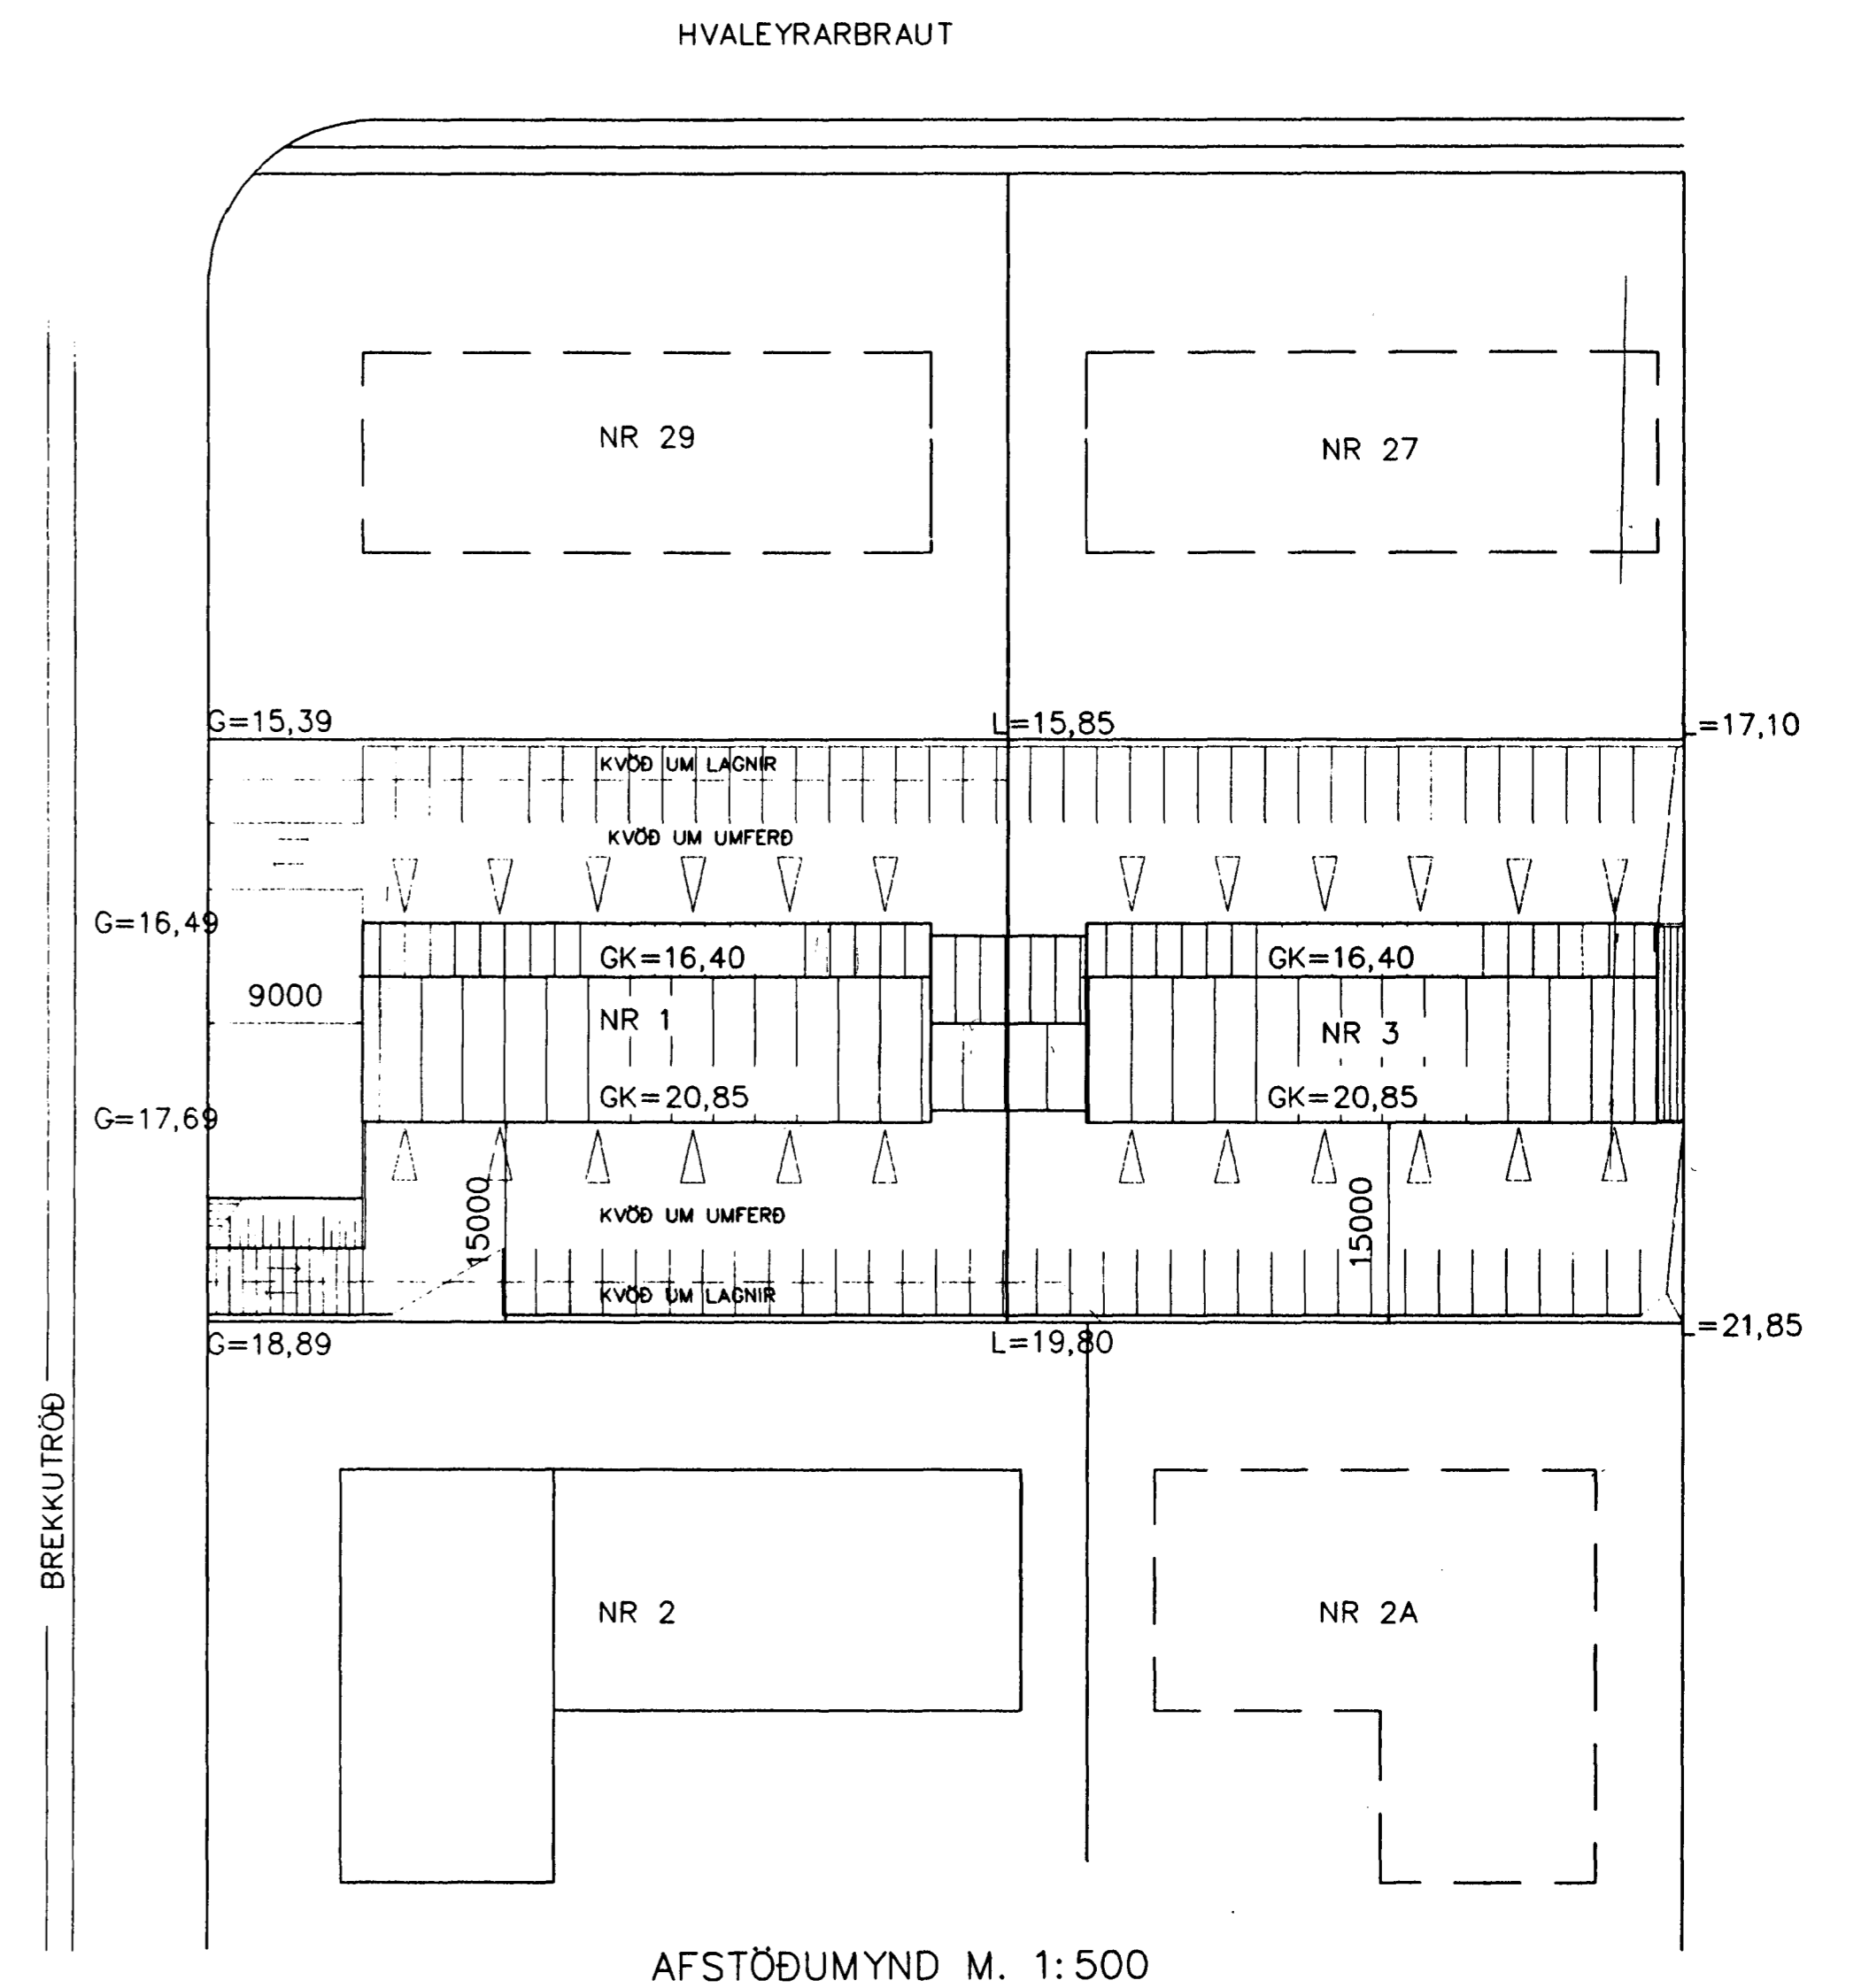

AFSTÖÐUMYND M. 1:500

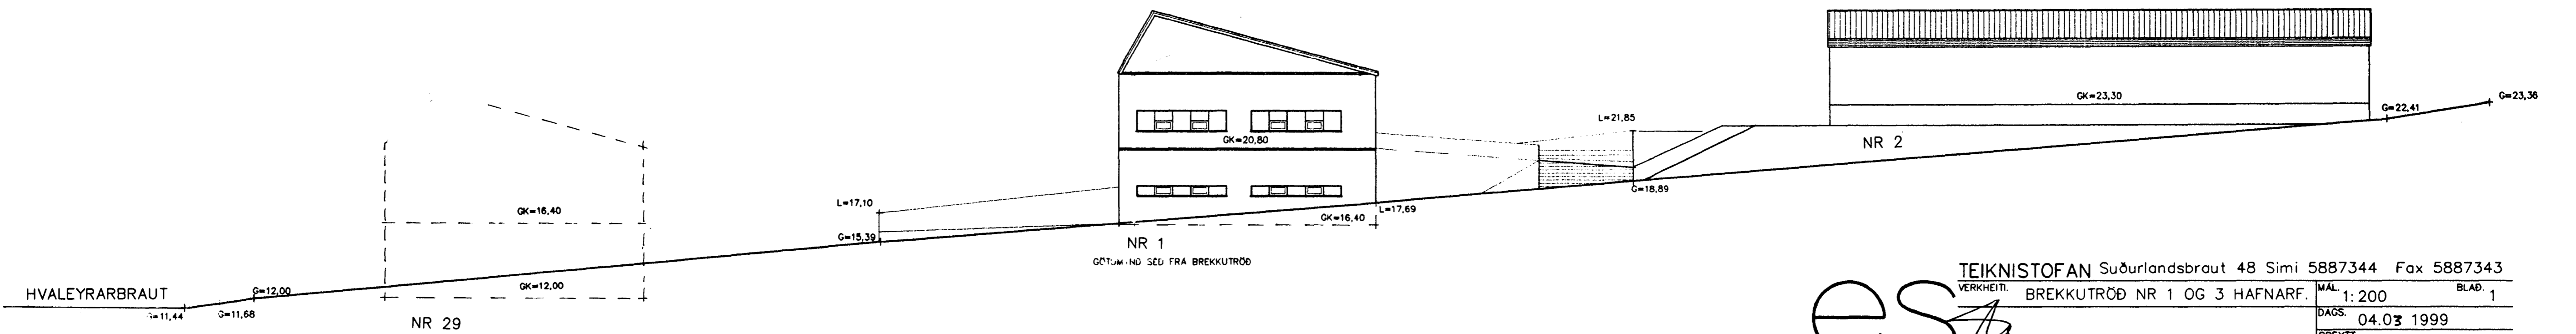

TEIKNISTOFAN Suðurlandsbraut 48 Sími 5887344 Fax 5887343  
VERKHEITI: BREKKUTRÖÐ NR 1 OG 3 HAFNARF. MÁL: 1:200 BLAÐ: 1  
DAGS: 04.03 1999  
BREYTT.  
SÍÐURDJUR KJARTANSSON kt. 090246-2839

es