


HNITASKRÁ:

NR.	AUSTUR	NORÐUR	NR.	AUSTUR	NORÐUR	NR.	AUSTUR	NORÐUR
32	355536,709	396912,174	947	355518,546	396905,648	A	355539,743	396855,291
A 33	355547,227	396885,867	952	355541,708	396841,181	B	355539,793	396867,291
34	355560,101	396873,852	953	355543,568	396836,005	C	355554,793	396867,229
35	355572,856	396857,281	954	355597,977	396912,295	D	355570,119	396883,933
36	355573,240	396846,665	955	355594,085	396917,253	E	355582,577	396883,881
37	355540,003	396913,357	956	355616,033	396862,040	F	355586,268	396895,866
38	355549,447	396887,071	957	355583,052	396924,554	G	355585,125	396876,789
39	355561,688	396876,007	958	355574,152	396925,626	H	355802,065	396882,875
40	355587,944	396869,470				I	355598,008	396894,168
41	355610,026	396878,757						
86	355539,086	396908,036						
87	355539,382	396907,396						
88	355545,299	396890,927						

25.232.8

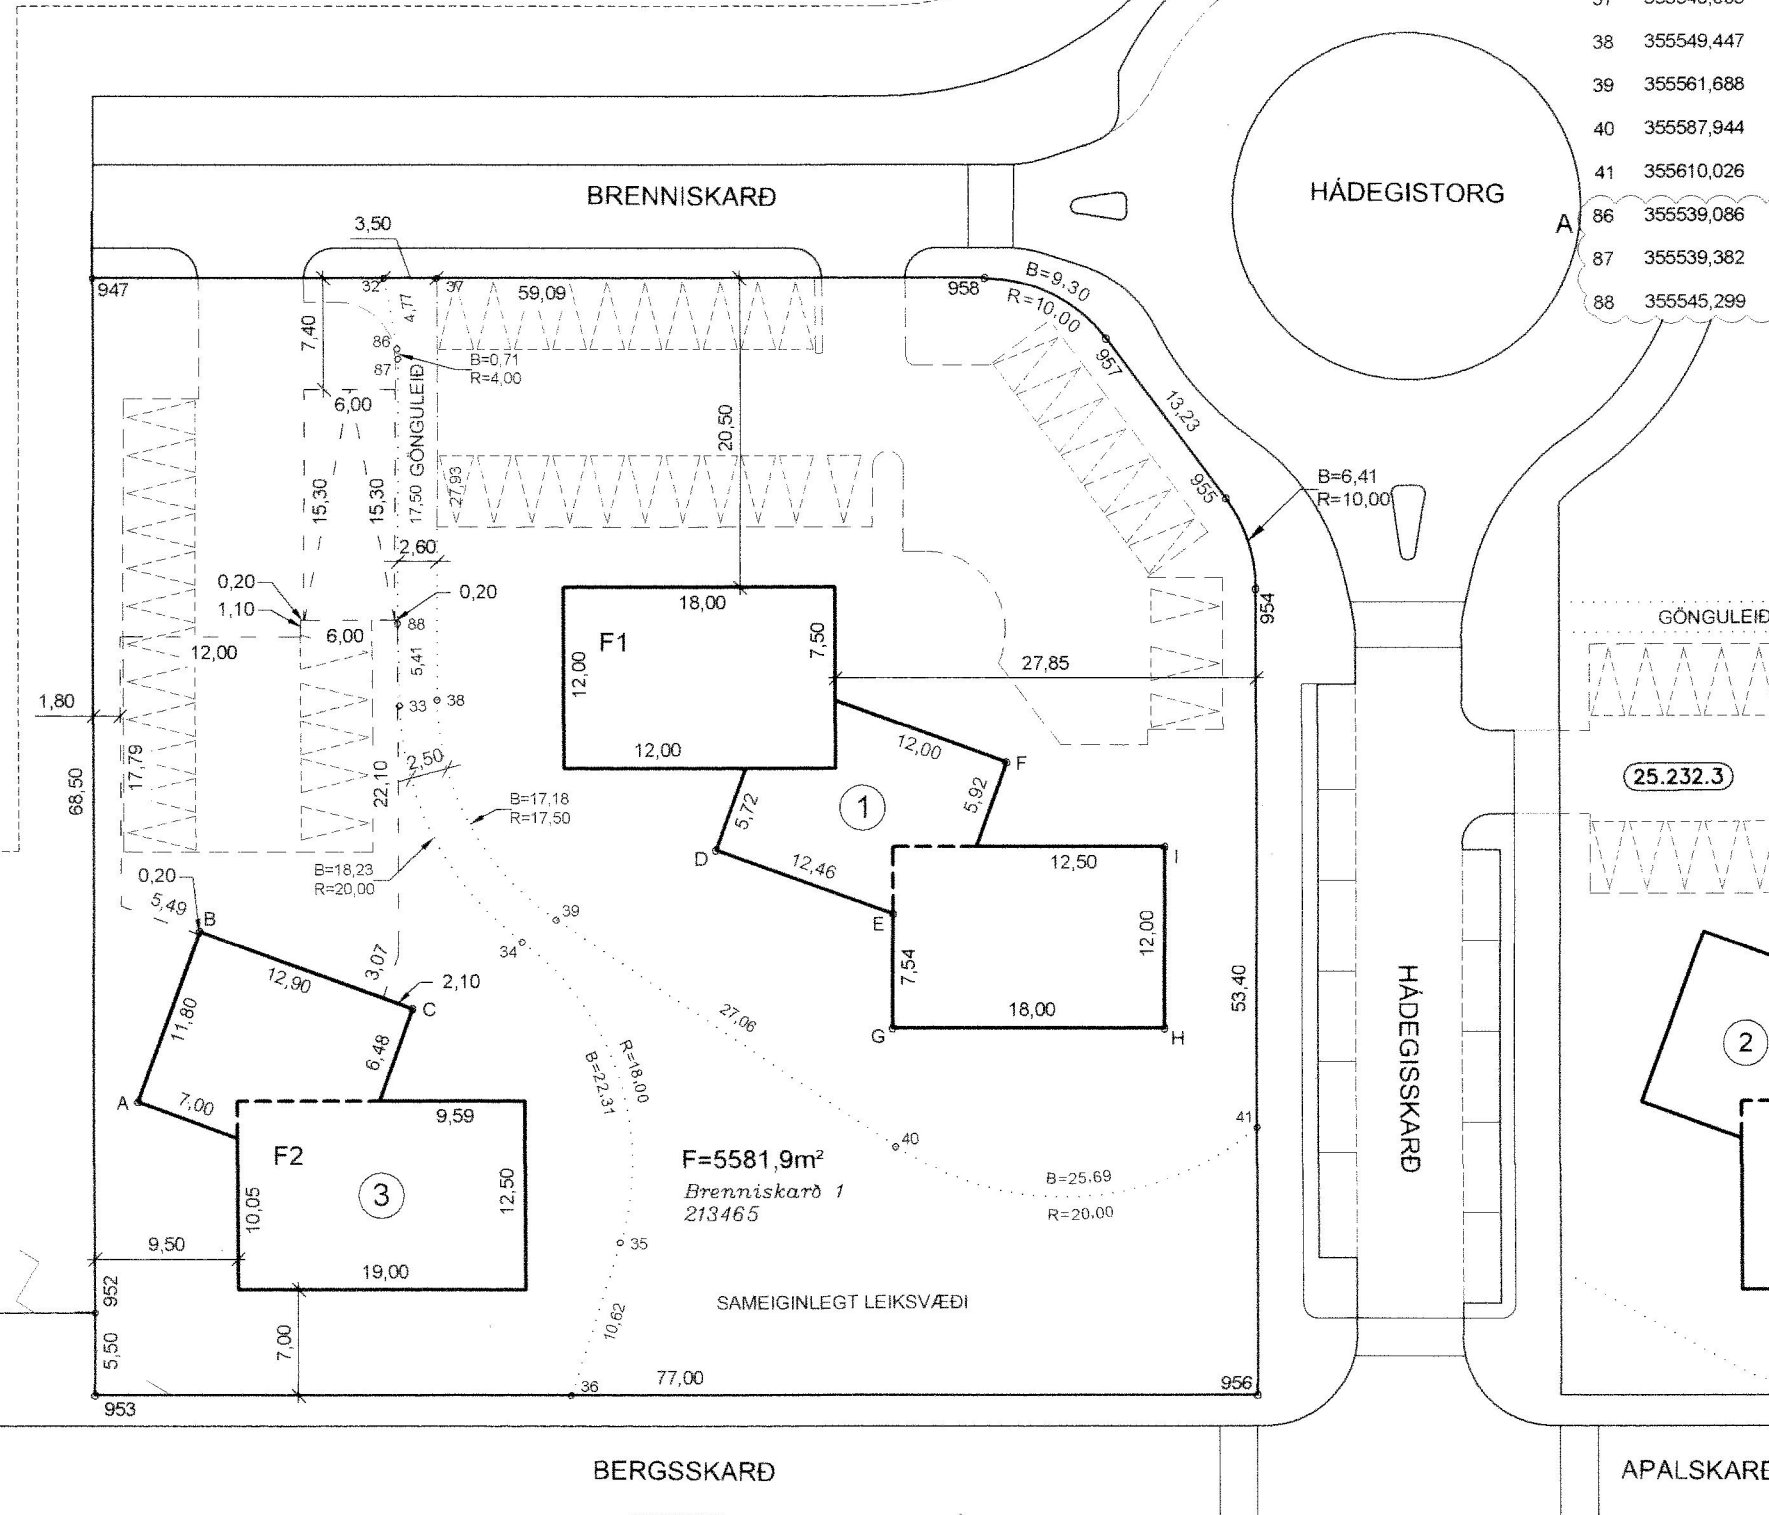

SKÝRINGAR:

- KVÖÐ UM BILASTÆÐI  
FJÖLDI STÆÐA SAMKVÆMT SKILMÁLUM OG REGLUG.
- BINDANDI MÖRK BYGGINGAREITS
- TENGING MILLI BYGGINGAREITA
- HÁMARKS BYGGINGARREITUR
- BYGGINGARREITUR BILAGEYMSLU
- KVÖÐ UM LAGNIR, 4 M
- SÉRAFNOTARÉTTUR


12 NÚMER LÓÐAR

E,F,R.. HÚSAGERÐ, SJÁ SKILMÁLA

25.215.1 NÚMER AÐLIGGJANDI LÓÐABLAÐA, STAÐGREINIR

180351 LANDNÚMER

SJÁ JAFNFRAMT SKIPULAGSUPPDRÁTT OG SKILMÁLA

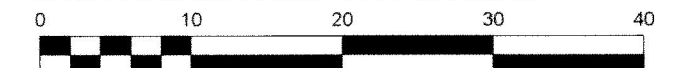


Kvarði 1 : 500

DEILISSKIPULAG SAMÞYKKT Í SKIPULAGS- OG BYGGINGARRÁÐI  
01.06.2016 OG Í BÆJARRÁÐI, Í UMBODI BÆJARSTJÓRNAR, 11.08.2016.  
ÓDLAST GILDI ÞANN 01.09.2016.

MÆLIBLAÐ 25.232.7

TEIKNING NR. 423.025

BRENNISKARÐ 1 OG 3

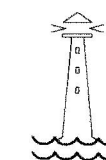

HAFNARFJARÐARBÆR  
UMHVERFIS- OG SKIPULAGSÞJÓNUSTA  
SKARÐSHLÍÐ

**VSB**  
VERKFRÆDISTOFA

BÆJARHRAUNI 20 / 220 HAFNARFJÓRÐUR  
KENNITALA 710796-2899  
SÍMI 58 58 600  
vsb@vsb.is / www.vsb.is

*[Signature]*  
Yfirfari: UK

Dags.: 02.09.2016

Gert af: HKB

Breyting A: 20.02.2019/HKB; Bilakjallari færður frá Brenniskarði 1 að Brenniskarði 3. Breyting á bilaplönnum við Brenniskarð 1 og 3 og breyting á afmörkun sérafnotaréttar við Brenniskarð 3. Hnitum breytt og bætt við.

25.232.6

F=5581,9m<sup>2</sup>  
Brenniskarð 1  
213465

SAMEIGINLEGT LEIKSVÆÐI

5H