




*KJP*

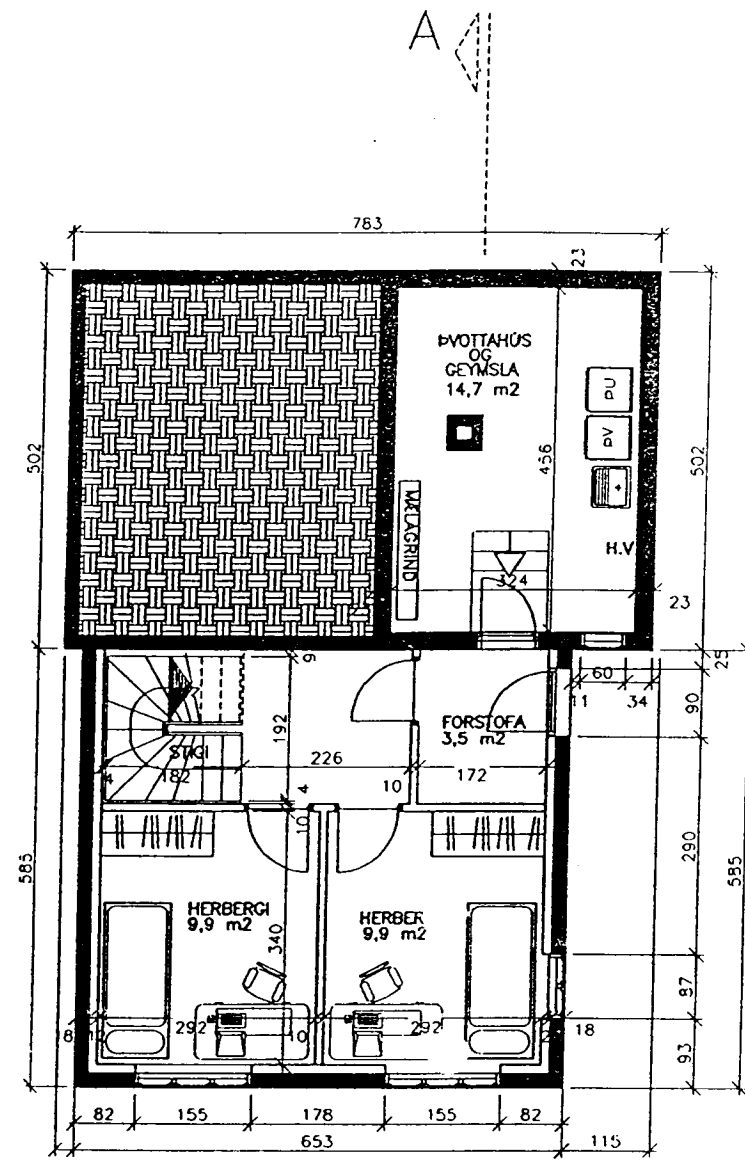

GRUNNMYND KJALLARA 1:100  
mhl. 01

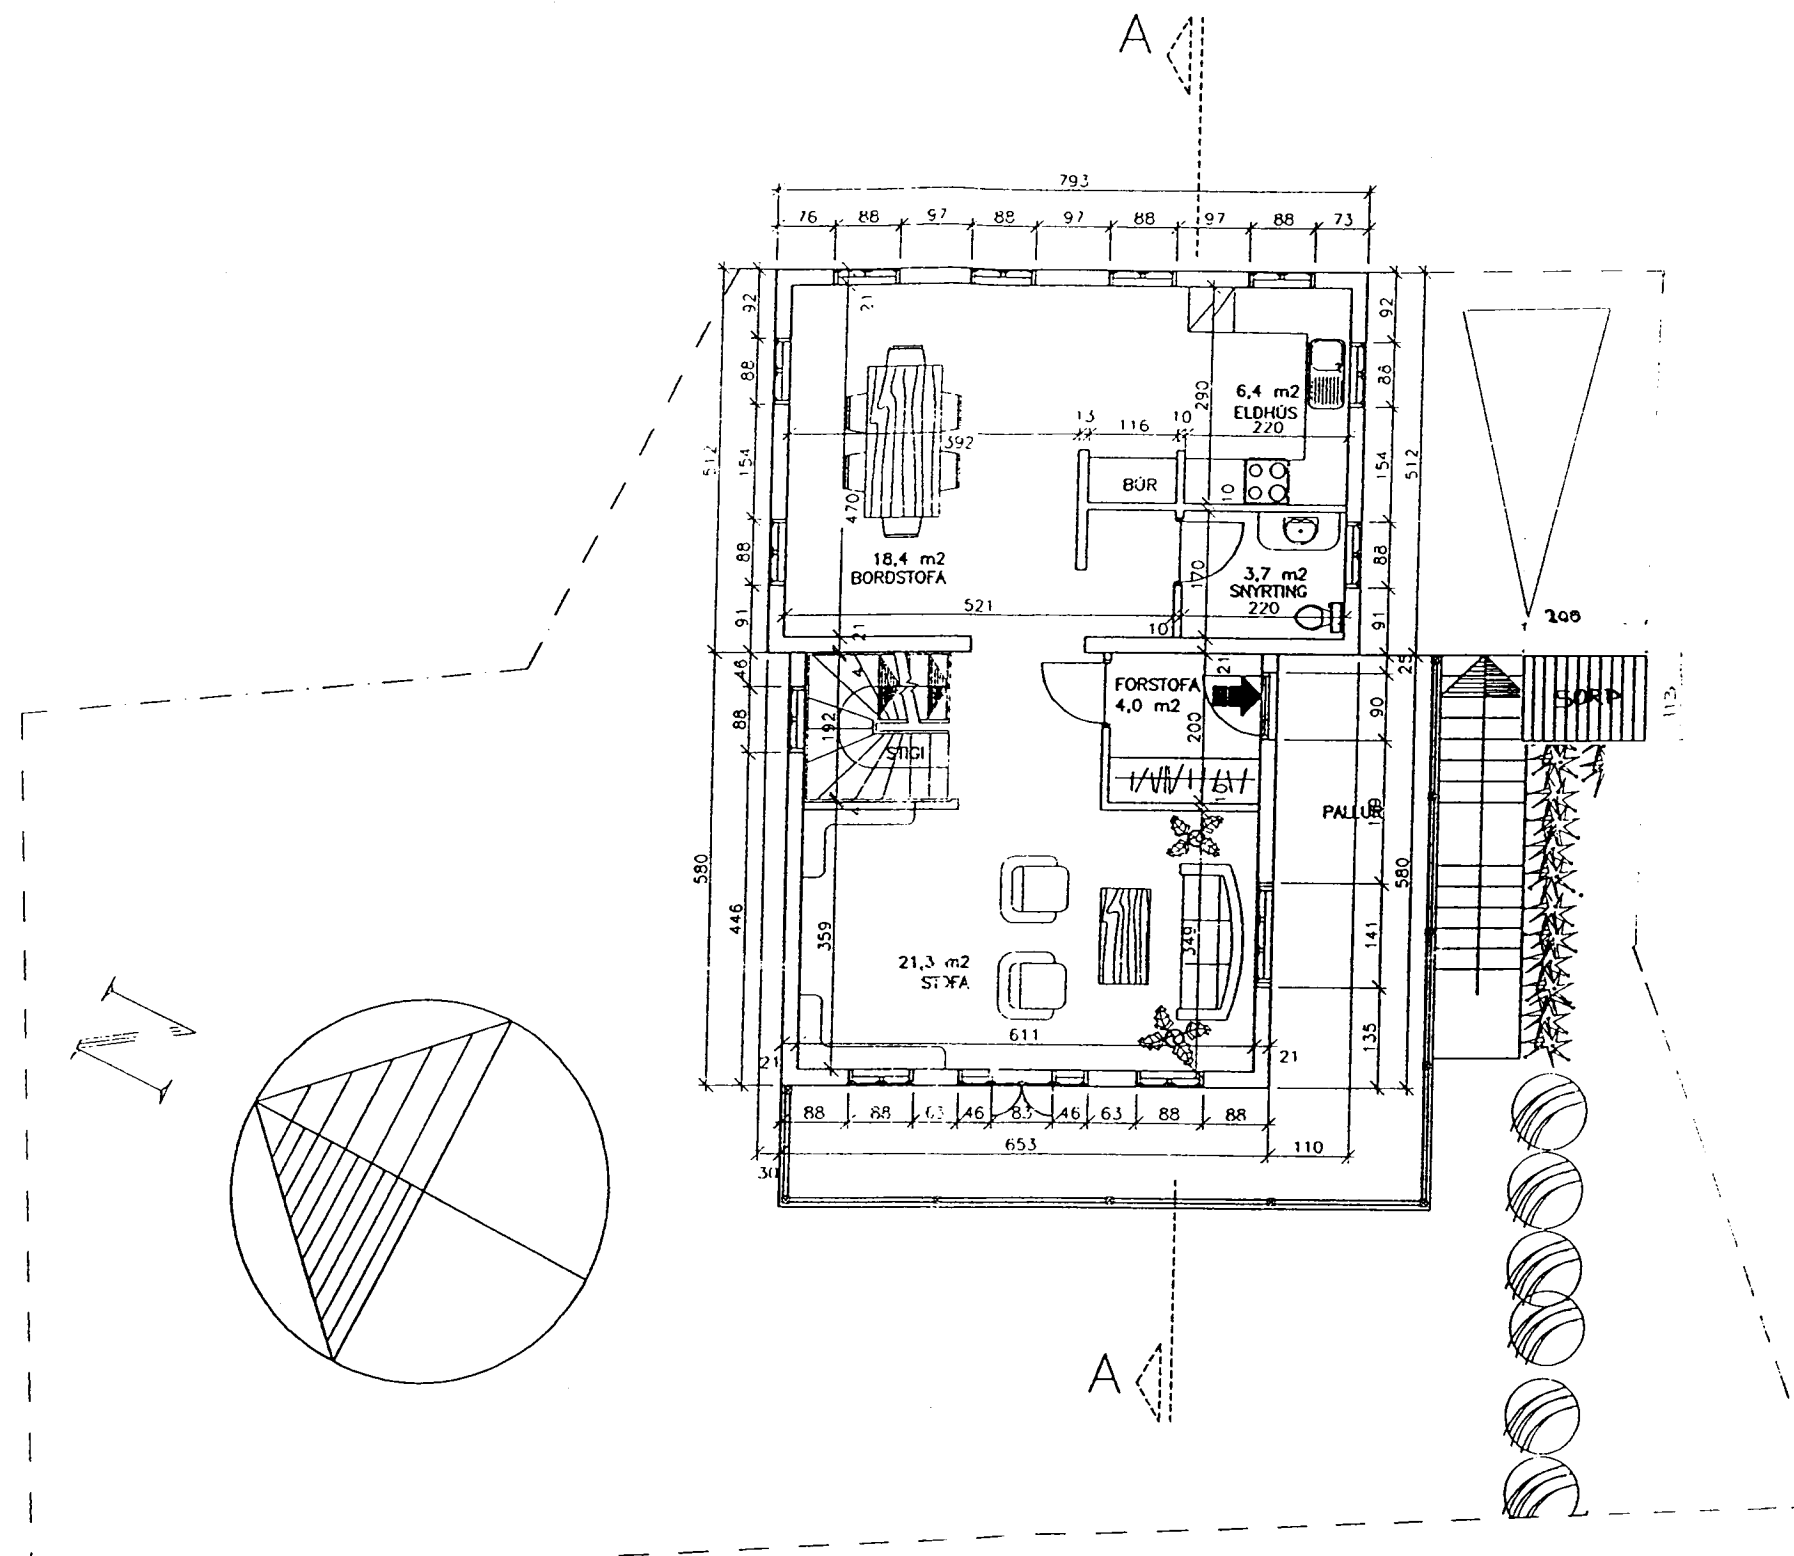

GRUNNMYND HÆÐAR 1:100  
mhl. 01

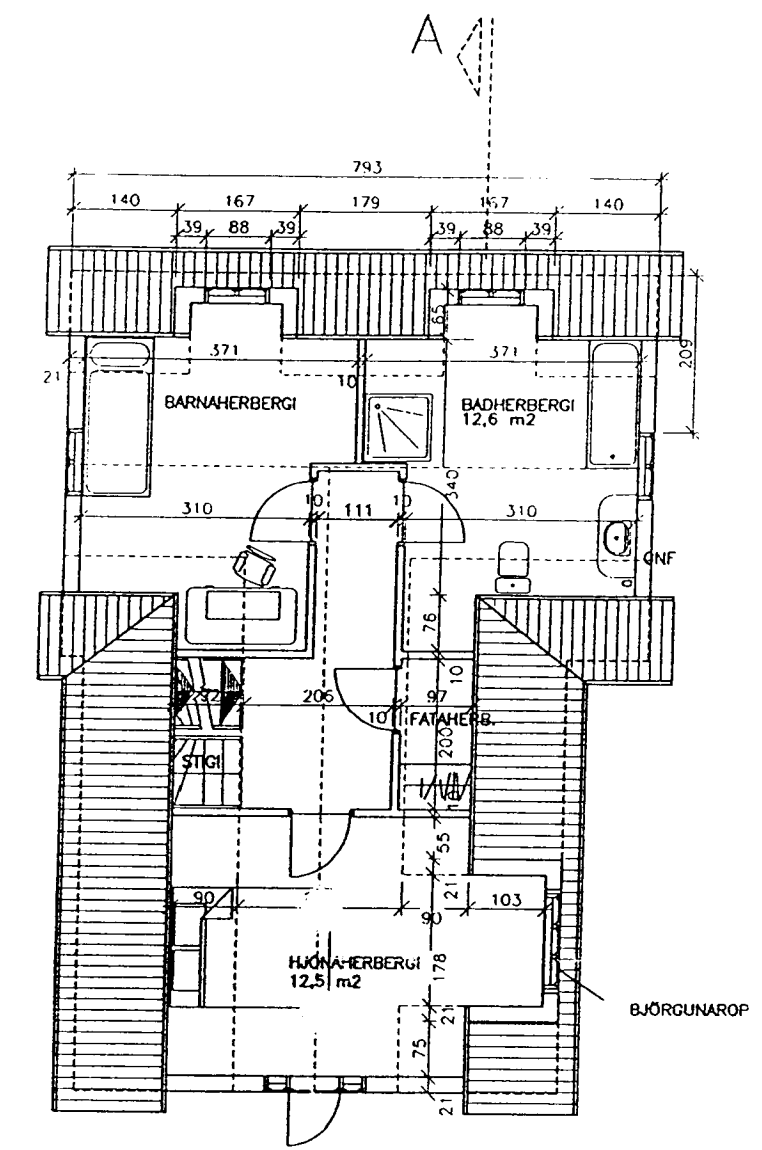

GRUNNMYND RISHÆÐAR 1:100  
mhl. 01

BREYTTI: DAGS: LÝSING:  
30.09.04 Ruslatunnugeymsla  
Breidd 200, djúpt 113, hæð 160

BRUNNSTÍGUR 7  
Einbýlishús mhl 01

GRUNNMYNDIR  
VIÐBYGGING: RUSLATUNNUGEYMSLA

BREYTING Á TEIKNINGU FRÁ  
TEIKNISTOFAN ÞRÖÐGANG  
PÁLL V BJARNASON FAI  
LAUFÁSVEGI 7 101 RVK  
066346-2249

*By*

TEIKNAD 30.09.04  
MÁLKVARDI 1:100

TEIKNAD HI