

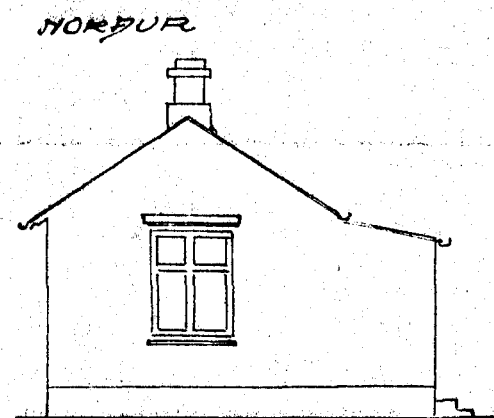


HÚS SIMONAR KRISTJÁNSSONAR VÍÐ BRUNNSTÍG 1. MÆLIKV. 1:100

FYRIR BREYTINGU


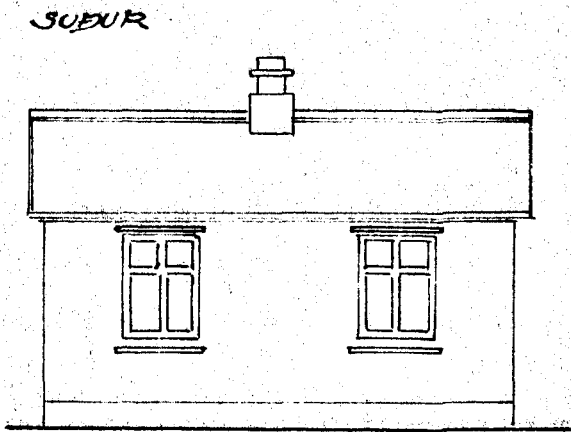


GRUNNFL.

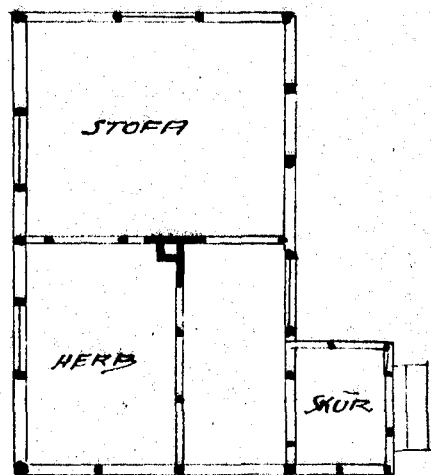


BRUNNSTÍGUR

EFTIR BREYTINGU

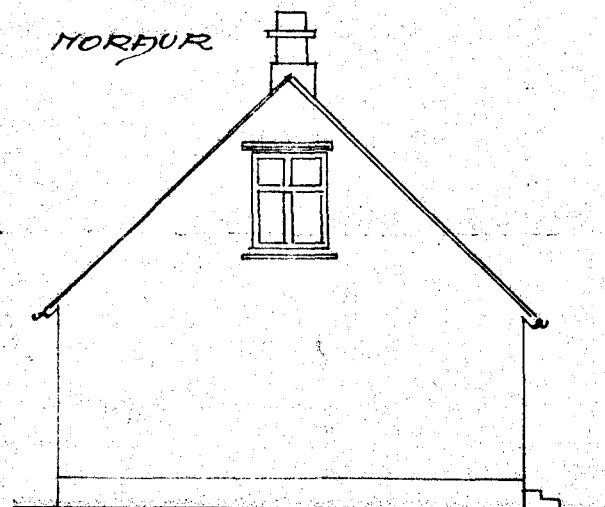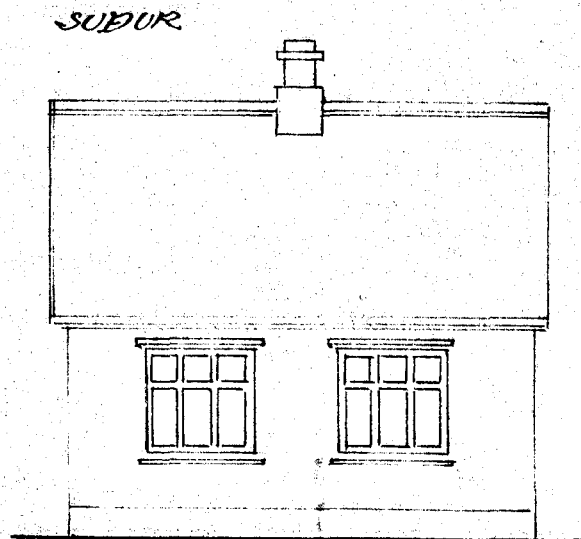

GRUNNFL.

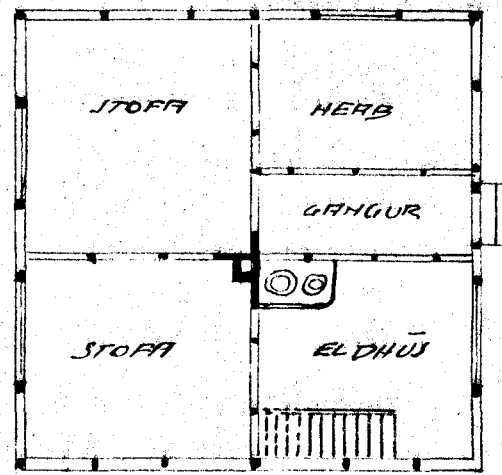

BRUNNSTÍGUR

Hf. 18/1926
H. H. H. H.