

Samþykkt þann
07 JUNI 2004
Byggingafultrúðinn í Hafnarfirði
F.h. Sigurbjartur Halldórsson

Skráningartíta:		Brunnstígur 2, Hafnarfirði		Skráningartí: Pétur Vilberg Guðnason/Kibert Leó Haugensén													
Lærdóm nr:		120224		Kennitala: 051 163-2139													
Matshlutanúmer:		01		Útgáfa: 4.01c Dags: 24.3.2004													
Uppskipting og lýsing		Stærðir		D10a		D10b		D11		D12		D16		D17			
EO	D1	D2	D3	D4	D5	D6M	D6	D7	D8	D9	D10a	D10b	D11	D12	D16	D17	
Læun	Fjmi hæð rós	Aburur tæll	Hjúð- flekun	Eignar- hald	Búnaður m ²	MVÍður m ²	Stöpur m ²	Op m ²	Brúð/Flur m ²	Brúð/Flur sh < 1,8	Balarhæð mm	Salarhæð mm	Brúð rúmmál m ³	Natúrlur m ²	DHT flakarmál m ²	Reinitala skiptarúmmál m ³	Skipta rúmmál m ³
		Matshlud			200,7	0,0	6,7	7,8	192,9	15,6			504,4	165,4	177,3		402,464
		Bots											15,7				
	00	Kjallari			74,8	0,0	4,8	0,0	74,8	0,0			188,3	67,3	74,8		
A	0001	Kjallari	N	0101	74,8		4,8		74,8		2,60	2,56	188,3	67,3	74,8	2,52	144,386
B	0002	Útveppur	U	0101	4,2				4,2								
	01	1.hæð			78,4	0,0	2,1	6,6	72,9	0,0			199,9	67,2	72,9		
A	0101	1.hæð	N	0101	78,4		2,1	6,6	72,9		1,90	2,95	199,9	67,2	72,9	2,56	171,360
B	0102	Útveppur	U	0101	3,3				3,3								
B	0103	Paflur	U	0101	31,2				31,2								
	02	2.hæð			47,5	0,0	0,0	2,3	45,2	15,6			100,5	40,9	29,6		
A	0201	2.hæð	N	0101	47,5		0,0	2,3	45,2	15,6	0,00	3,70	100,5	40,9	29,6	2,12	86,708



Athugasemdir

1) Bréttá suðurhlíðar eldra húss var mæld á staðnum sem 6,8m

Samtöl summa

Eignarmál

Eignar- hald	Númun- texti	Birt tímarmál m ²	Skipta rúmmál m ³	Sétegn og sértegn m ²
0101	1.hæð	177,3	402,464	402,464
	Alls	177,3	402,464	402,464

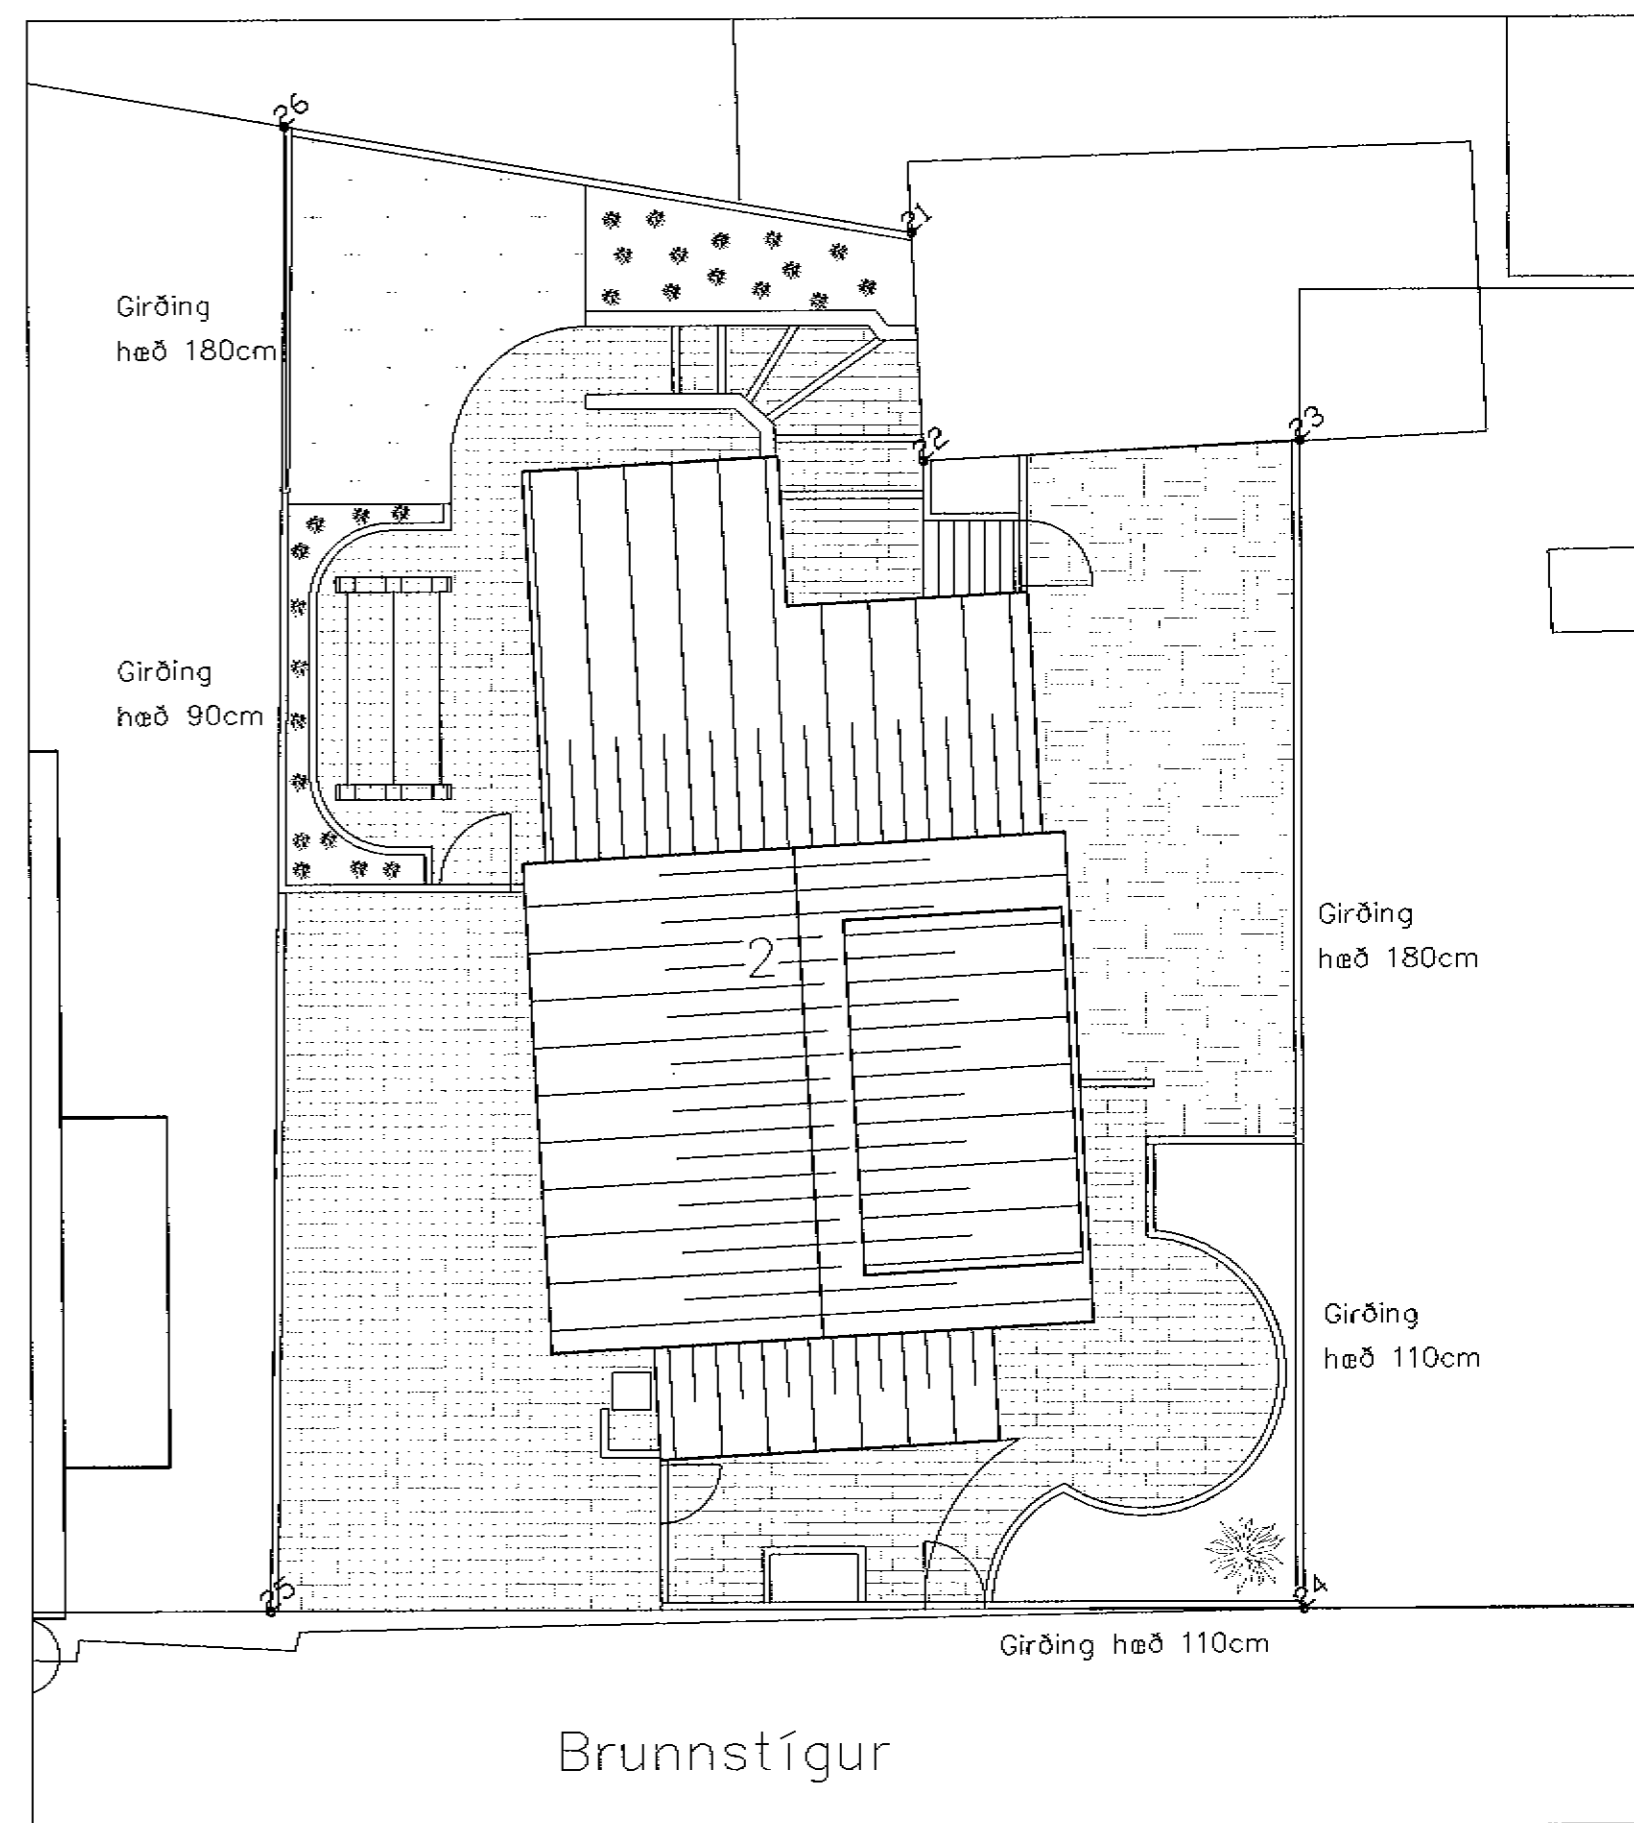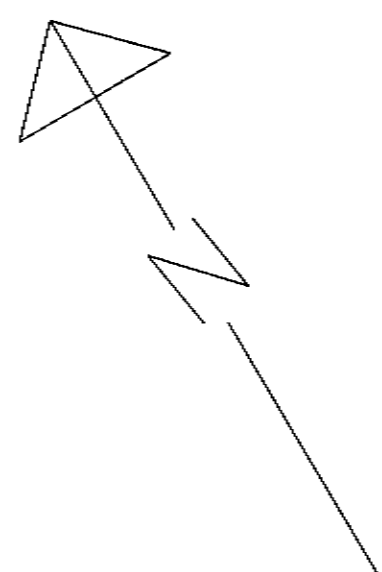

Ölg.	Nr.	Breytingar	Höfundur	Dagur

Verkteikning

Brunnstígur 2, Hafnarfirði

<p>Strendingur ehf. Verkfæðipjónusta Pólveggur 11-15 - 222 Hafnarfirði Sími 565 5640, Fax 565 5641</p>	<p>Reyndarteikning ísðar og skráningartafla</p>
<p>Dagur mars 2004</p>	<p>Talvísir / Húsnúmer af JW/PVG</p>
<p>Málsvæði 1:100</p>	<p>Húsnúmer 100</p>