



Húsið Brunnstíg nr 2  
 Eig: Júlíus Þorkelsson  
 Breyting á gluggum.  
 Mál 1:100


Fyrir breytingu

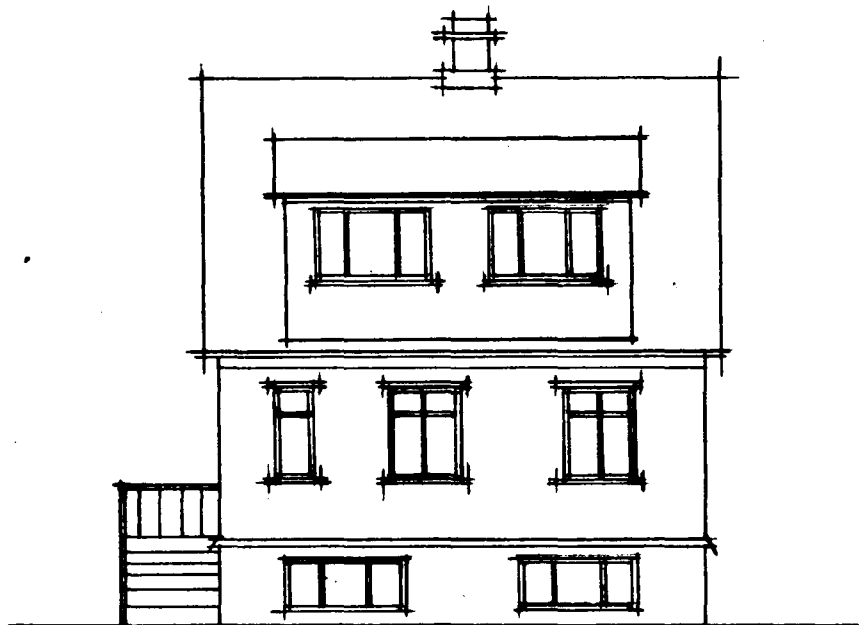


Suður

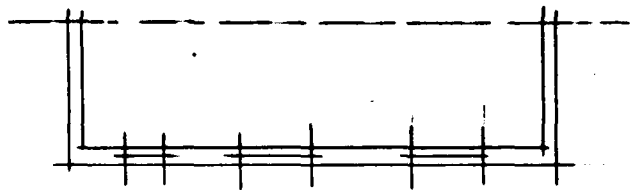

Eftir breytingu

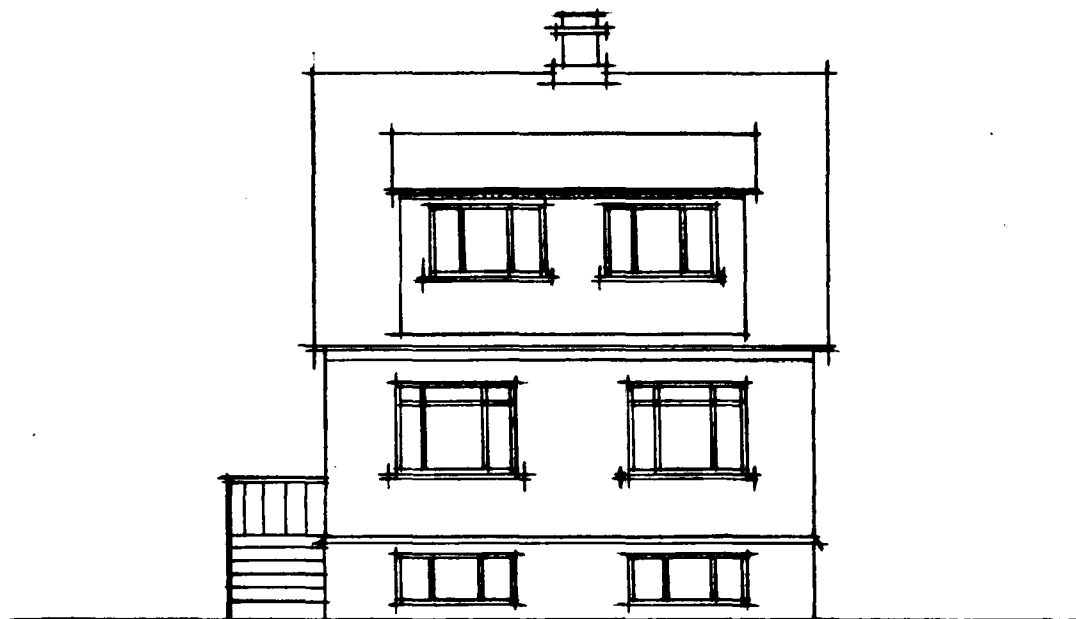

Suður

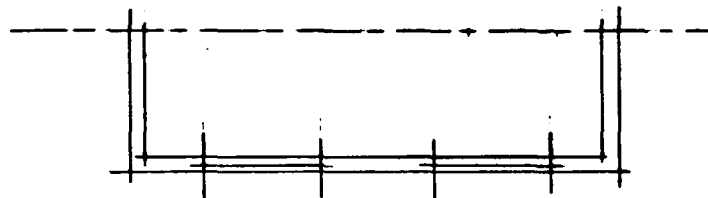

• 160 •

• 160 •

Hafnarfirði 28-6-1955  
 Stefan Sigurbertsson