



Breyting á húsi Júlíusar Þorkelssonar, Brunnslíu 2. Hafnarfirði

Fyrir breytingu

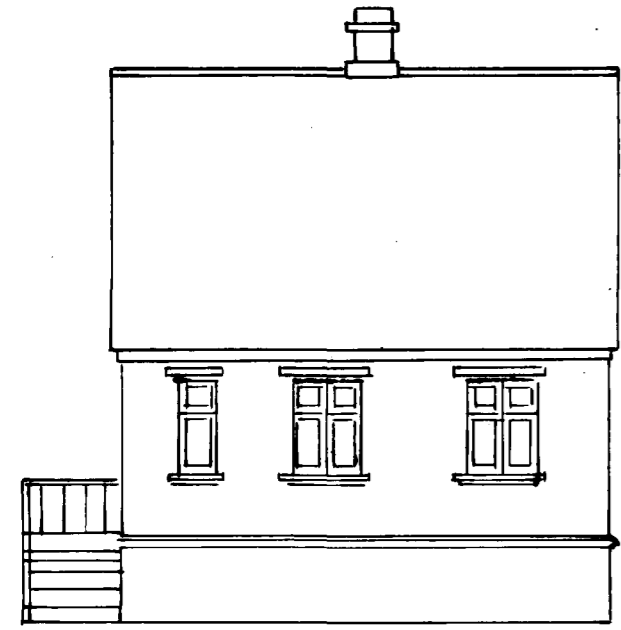


Austur

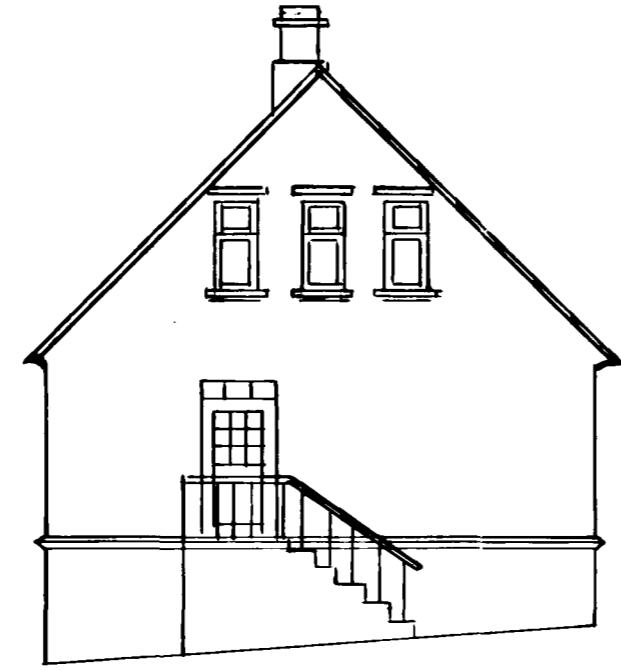

suður

Brunnslíu 2

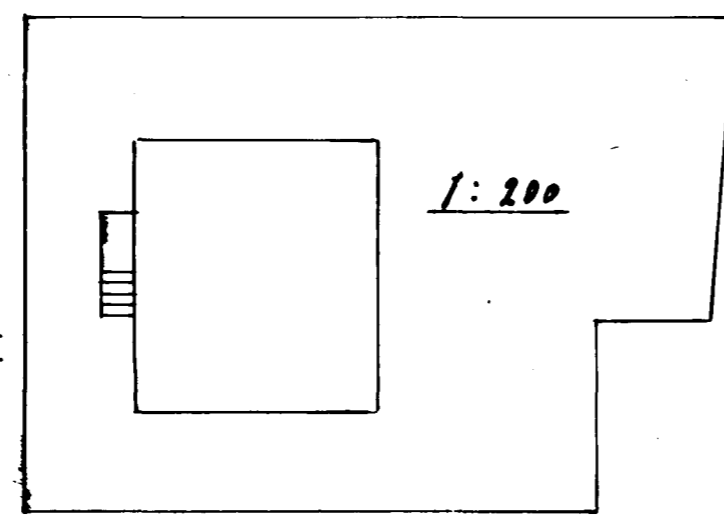


1:200

Löðin

Eftir breytingu




Austur

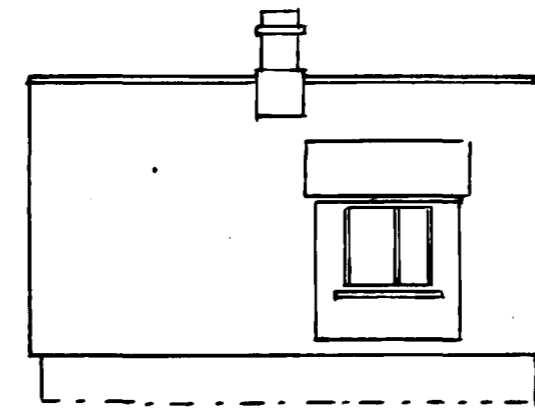

Vestur

17/4/42

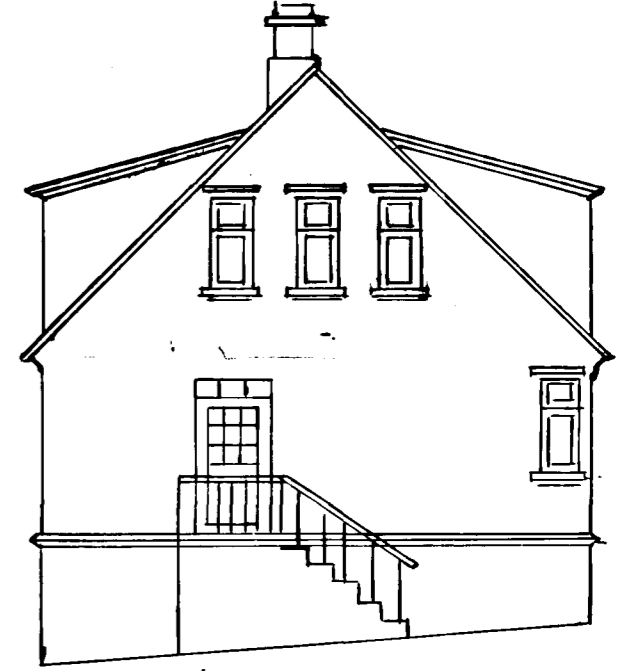

suður

Kvarði 1:100

Hafnarfirði í apr. 1942
Hösten M. Gunnarsson