



RÚMMYND ≈ 1:50

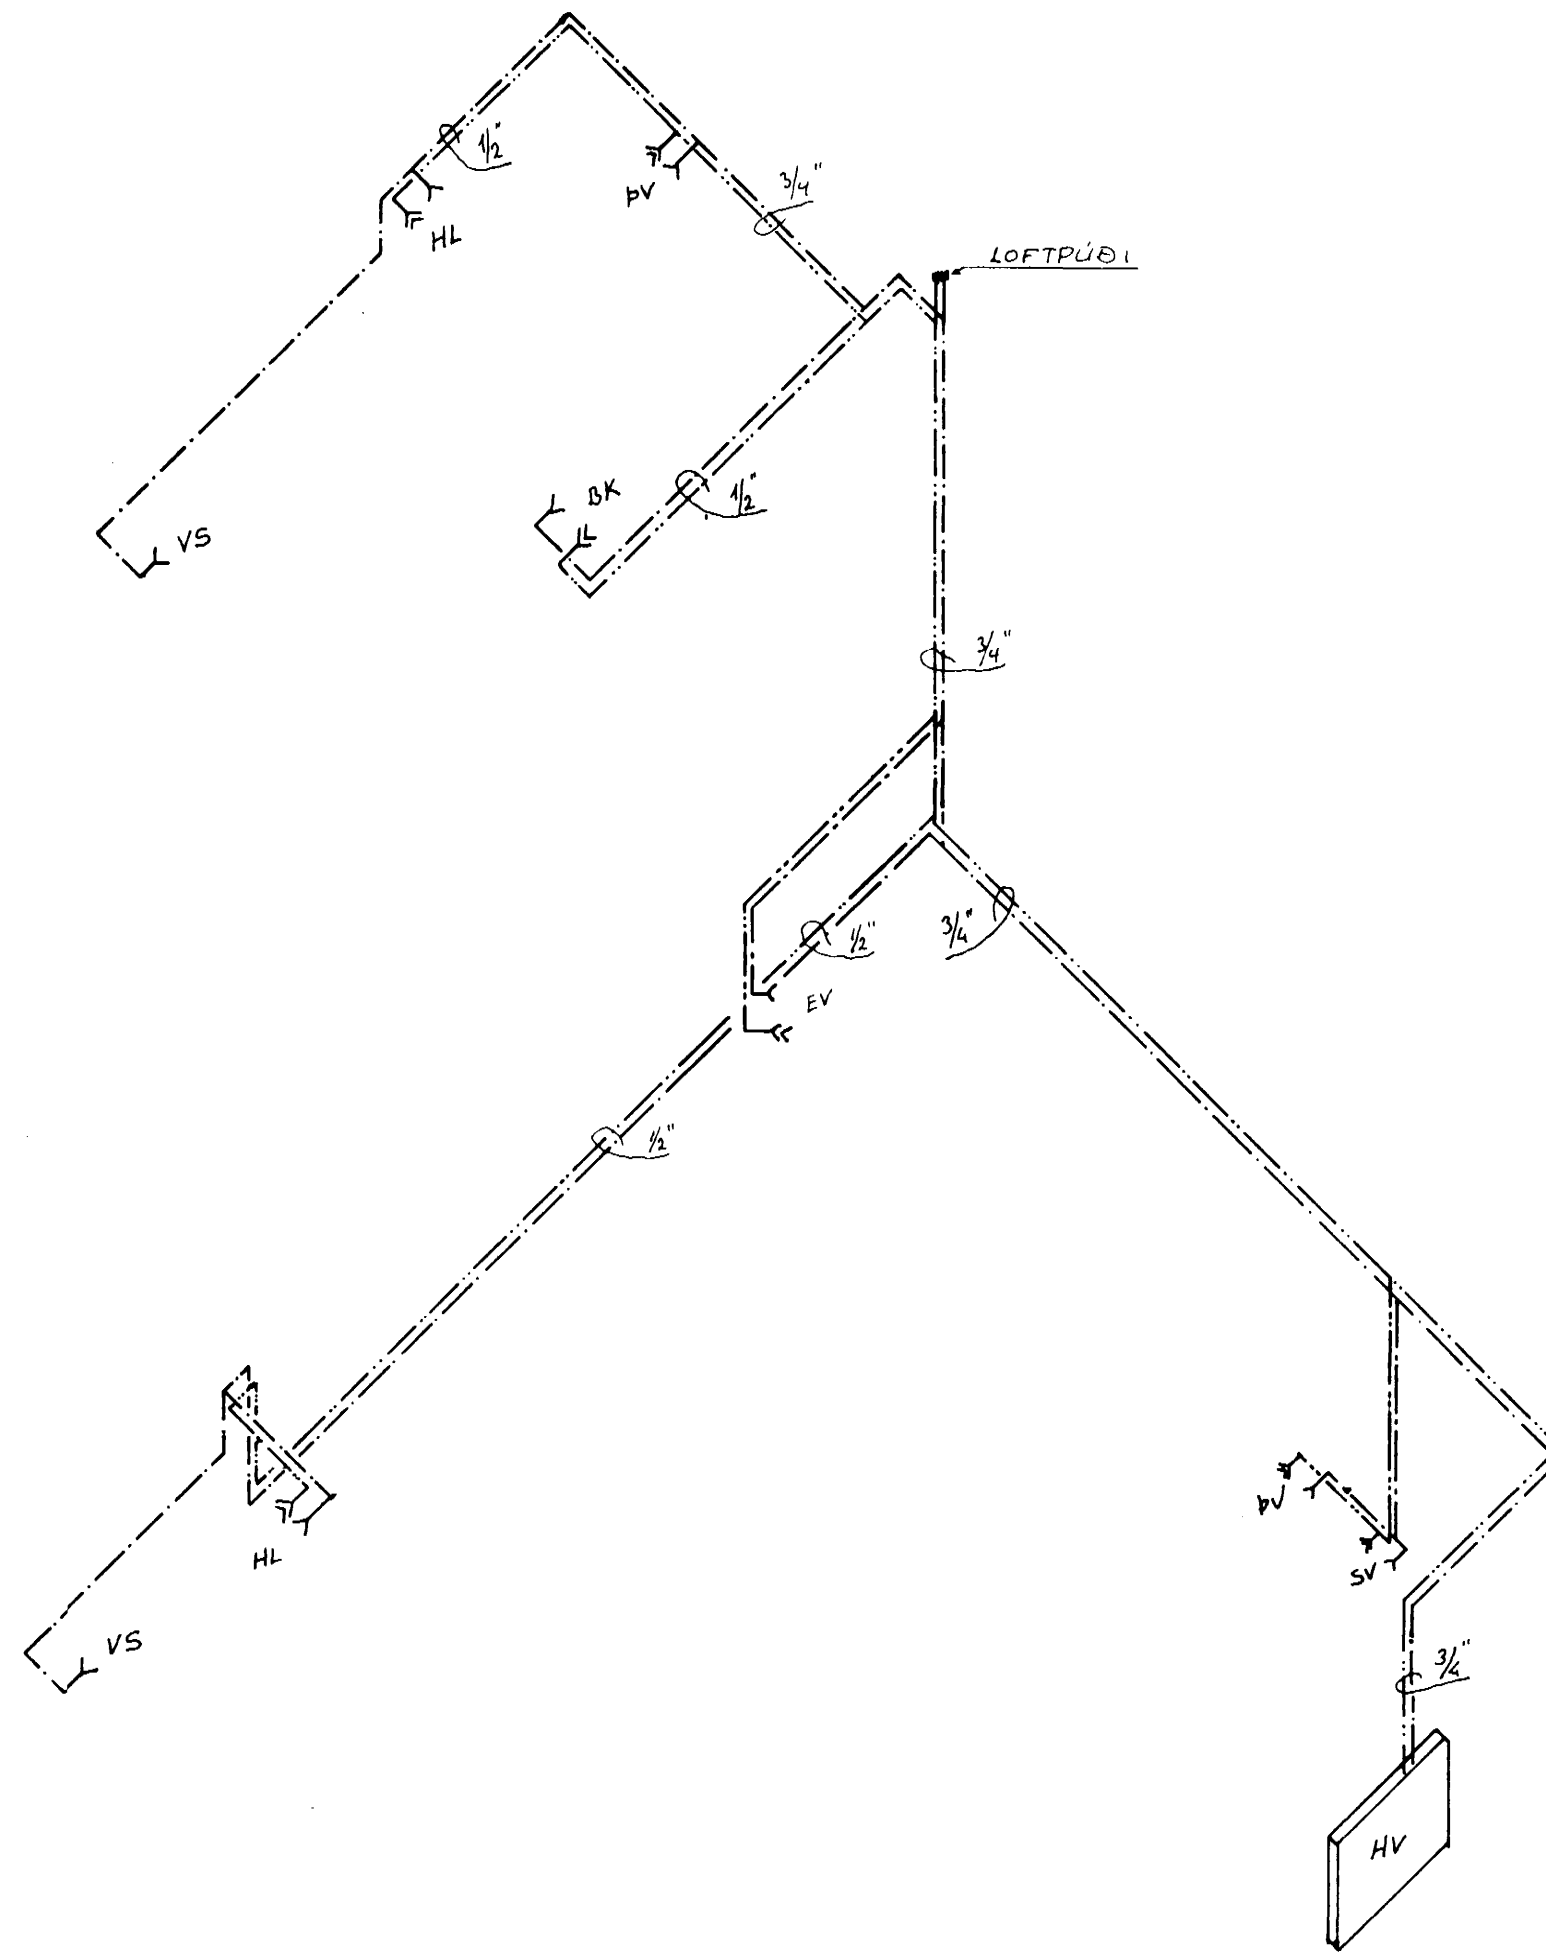

25 JUL 1989

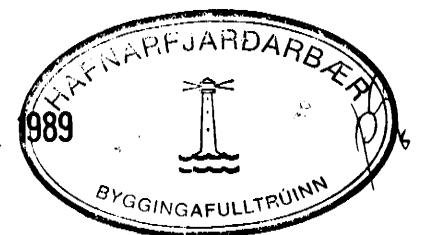

BREYTT í Júlí '89 Síðis B.

<b>VERKFRÆÐISTOFA</b>	HALLDÓRS HANNESSONAR S. 91-54355 SUÐURGÖTU 14 - 220 HAFNARFJÖRÐUR	
	Verk:	Blað nr. 3.2
BRUNNSTIGUR 6 HAFNARFIRÐI	Mkv: 1:50	Reiknað: Síðis B.
VATNSLAGNIR RÚMMYND	Yfirfarið:	Teiknað: Síðis B.
		Dags: Október '86